

Ärende

Fastighetsreglering berörande **RUNSBÄCK 22:1** med flera fastigheter längs **Runsbäcksvägen** (södra delen)

Registerområde
Mörbylänga

Län
Kalmar

Förrättningslantmätare

Göran Setterby
Göran Setterby

FASTIGHETSÄTTSLIG BESKRIVNING,
se aktbilaga BE 1

TEKNISK BESKRIVNING,
se aktbilaga BE 2

Fig 1-10, 33 till Runsbäck 22:1


REGISTRERING

Datum 1989-08-22

Införing i fastighetsregistret har
verkställt

För fastighetsregistermyndigheten

Ann. Britt Dahlström

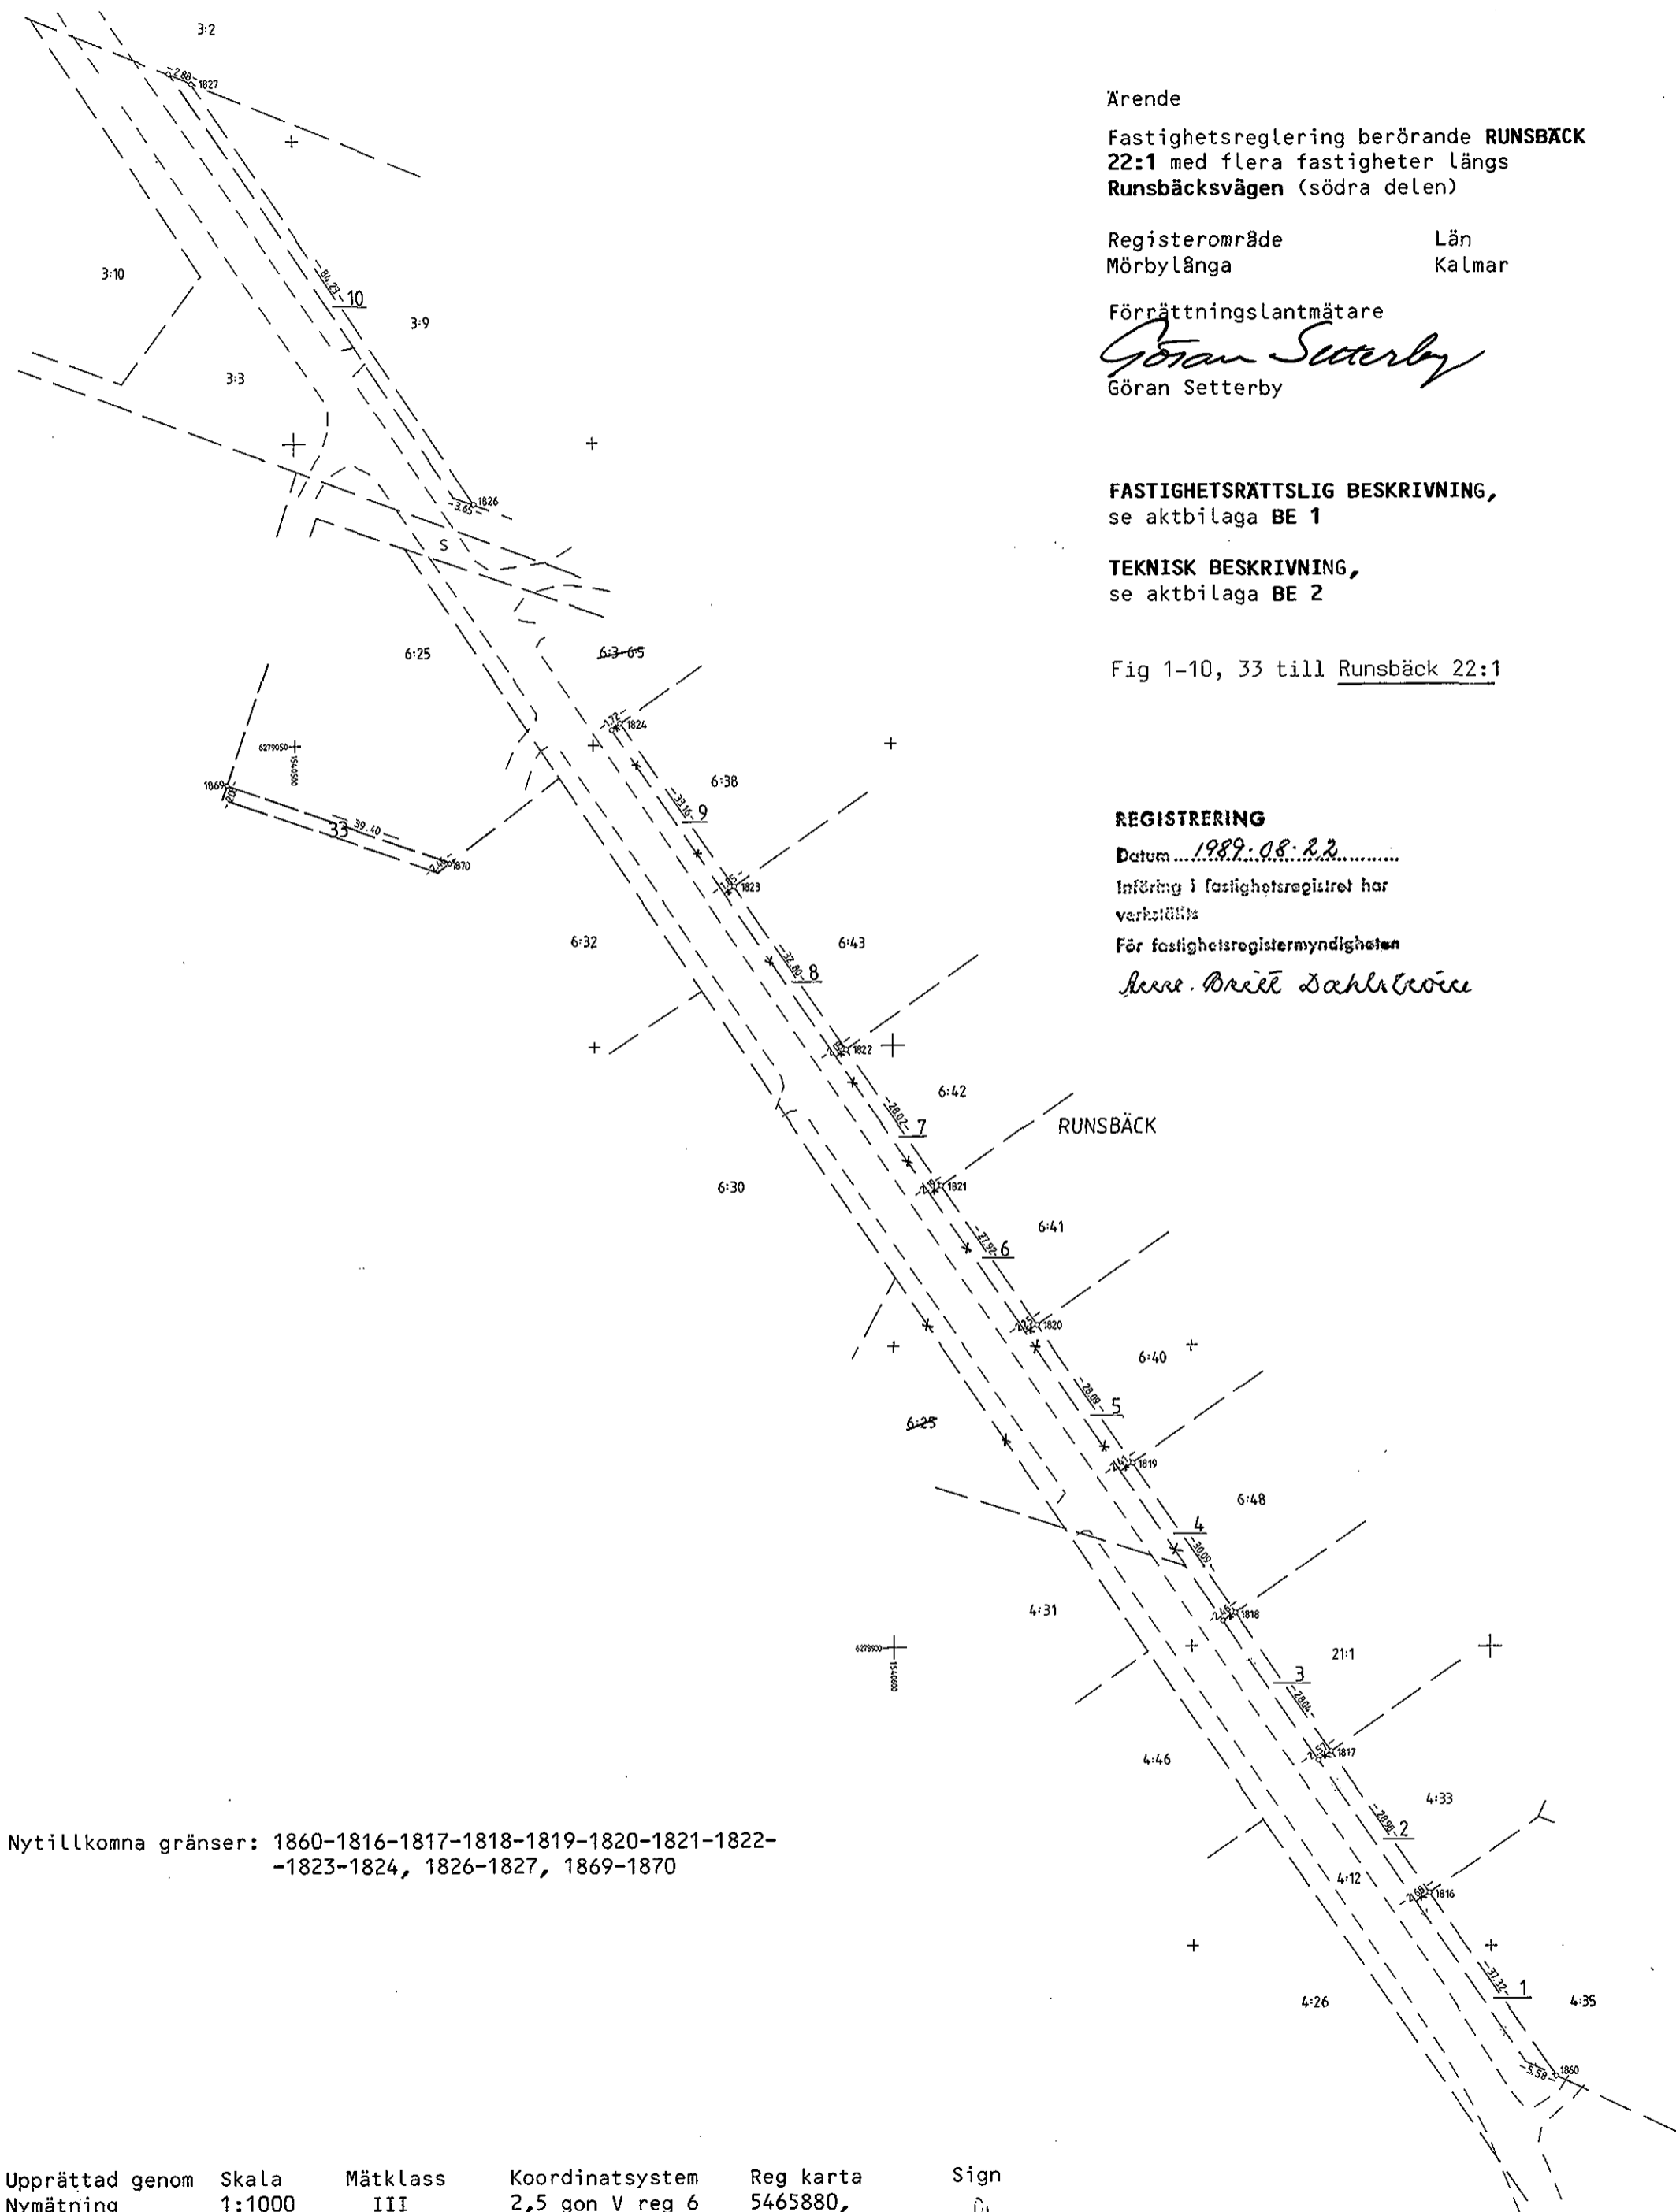

Nyttillkomna gränser: 1860-1816-1817-1818-1819-1820-1821-1822-
-1823-1824, 1826-1827, 1869-1870

Upprättad genom
Nymätning

Skala
1:1000

Mätclass
III

Koordinatsystem
2,5 gon V reg 6

Reg karta
5465880,
5465860

Sign

[Signature]

0840-287 Pm