


Höjdrevisning hörande till DVÄRRED 3:89 del av

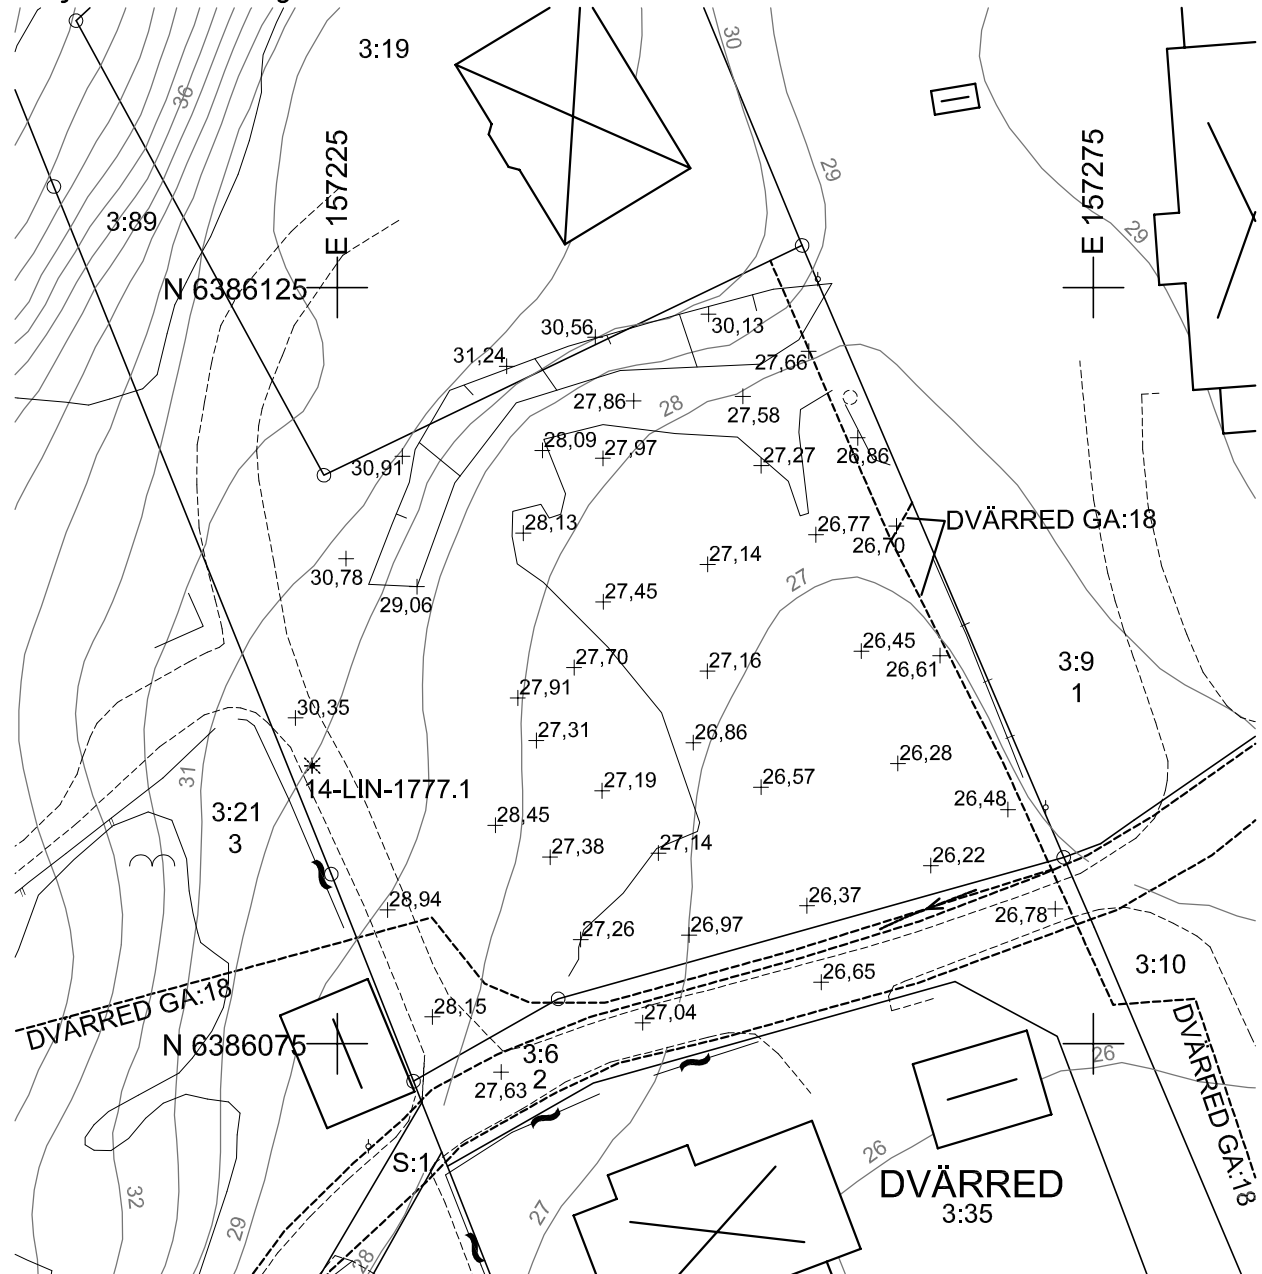

OBS! Z-höjden i höjdsiffrans fästpunkt

Mölnåls stad

Bygg- och miljöförvaltningen 2025-09-26

SWEREF99 12 00, RH2000 SWEN17

Skala 1:500

