×1202×

Tillhör Byggnadsnämndens i Kungsbacka beslut den 17/12-64 § 272 betygar
Byggnadsnämndens ~~ordförande~~ sekr.

FÖRSLAG TILL ÄNDRING I STADSPLAN FÖR DEL AV KUNGSBACKA

DEL AV HÅLABÄCKSOMRÅDET

Tillhör Stadsfullmäktiges i Kungsbacka beslut den 12/4-65 § 15 betygar
~~Kommunalborgmästare~~ Stadsombudsman

UPPRÄTTAT I JULI 1964 AV **VATTENBYGGNADSBYRÅN**

BENGT ÖSTNÄS BIRGER JANSSON TORE HULTGREN

GRUNDKARTAN UPPRÄTTAD ÅR 1955 AV LANTMÄTARE GÖTE RÄNTFORS
OCH KOMPLETTERAD ÅR 1962 AV KUNGSBACKA STADS BYGGNADSKONTOR

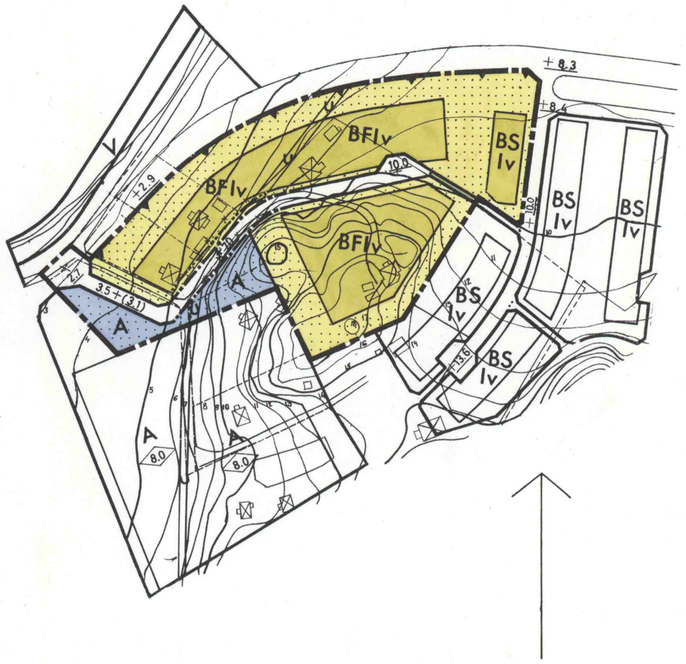

År 1966 den 2 mars blev det å denna karta tecknade förslag till stadsplaneändring av länsstyrelsen fastställt genom beslut, som jämlikt 150 § byggnadslagen omedelbart vunnit laga kraft; betygar.

Halmstad i landskansliet som ovan.

På tjänstens vägnar:

U. Jakobsson

BETECKNINGAR

GRUNDKARTAN

- Fastighetsgräns
- Väg
- Dike
- Befintlig byggnad
- Nivåkurvor
- Polygonpunkt

PLANFÖRSLAGET:

GRÄNSBETECKNINGAR

- Plangräns
- Gällande områdesgräns
- Gällande områdesgräns avsedd att utgå
- Områdesgräns
- Särskild områdesgräns
- Gällande bestämmelsegräns
- Gällande bestämmelsegräns avsedd att utgå
- Bestämmelsegräns
- Gräns mellan gata och allmän plats, ej avsedd att fastställas
- Illustrationslinje

OMRÅDESBETECKNINGAR:

ALLMÄN PLATS

- Gata
- Park, plantering

BYGGNADSKVARTER

- A — Område för allmänt ändamål
- B — Område för bostadsändamål

ÖVRIGA BETECKNINGAR:

- Mark som icke får bebyggas
- u — Mark tillgänglig för underjordiska ledningar
- S — Byggnadssätt
- F — Våningsantal
- I — Vindsinredning
- v — Byggnadshöjd
- 00,0 — Gällande gatuhöjd
- (+00,0) — Gällande gatuhöjd avsedd att utgå
- +00,0 — Föreslagen gatuhöjd

SKALA 1:2000

0 10 100 200 M

46

2106 a 85

SVENSKA REPRODUKTIONS AB 1965

×1202×

×1202×

×1202×