


Vid Lägerhäll  
83-12-10

Ök dubb tomtgränsmarkering +10.0  
Intern fix ~ bef. markt.

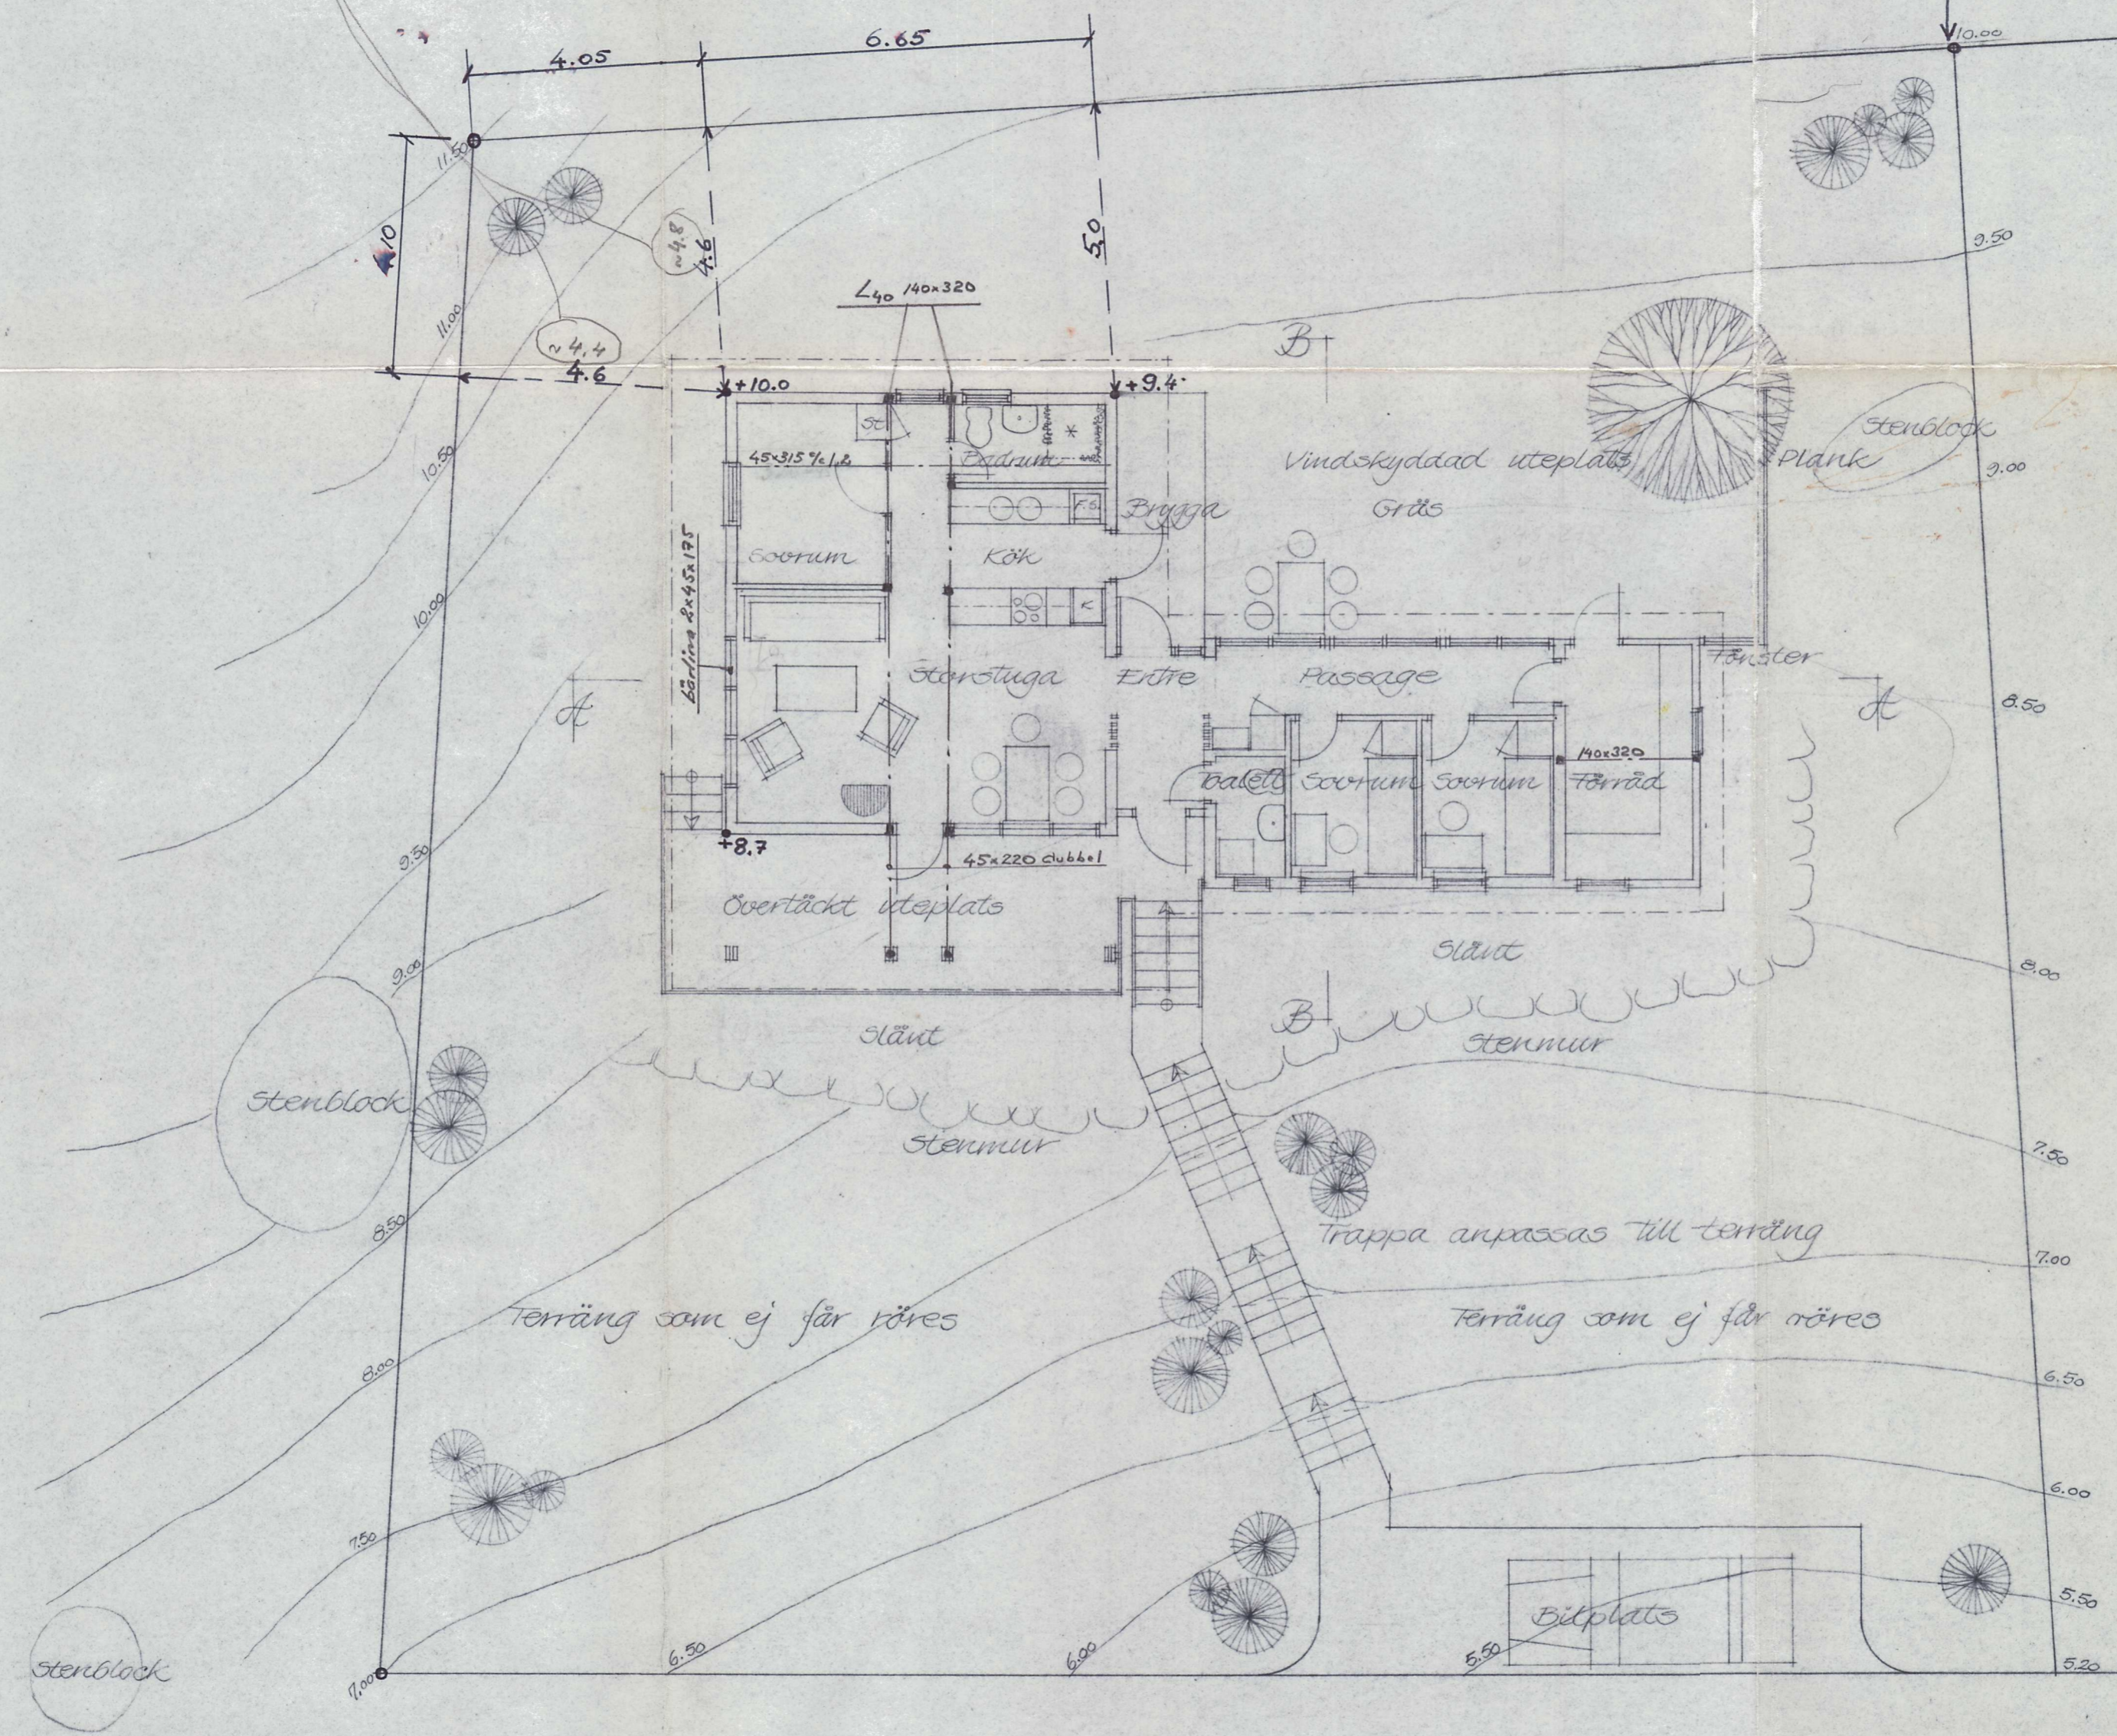

Fritidshus utbott 83-08-24  
enl. denna sit-plan. ök  
sockel = +9.75  
F.golv ~ +10.0  
G.H.

Fristående höjdsystem

Byggnadslov beviljat den 10.7.5.19.83 § 30  
Avvikelse från denna ritning får ej vidtagas utan  
byggnadsnämndens godkännande. Föreskrifterna  
byggnadsnämndens beslut skall följas.

Tanums Byggnadsnämnd *M*

TANUMS BYGGNADSNÄMND  
Ink. 1983 04. 29.  
Dnr.....

Sälwik, Fällbacka  
Förslag till sommarbostad för  
Anna och Gerhard von Holsten  
Plan skala 1:100

**HLM** UDDEVALLA 83.07.27  
Larsson

