

SKALA 1:500



METER

ENTRÉPLAN

*vi gör kameran ett 1st
 Alltalls hus inom ca 1 m
 från vår tomt gräns
 byggs. Fjällbacka 176-2020
 fastighet Fjällbacka
 176:88
 (Thomas Sjög)
 Agneta Sjög
 +14,27*

FÖRKLARINGAR

Plushöjder anges i m, övriga
 mått i mm.

Ritningen skrives ut i färg.

- Entré
- Bef. mark
- Ny mark

YTOR


BYA attefall - 30 m²
 BOA entréplan attefall - 25 m²

MATERIAL


Fasad utförs med liggande
 träpanel i bruten vit kulör
 alternativt grå.

Karmar i fönster och ytterdörrar
 utförs med trä i ljusgrå kulör likt
 fasadfärg på befintligt hus.


Ytskikt tak: Sedum på den
 högre delen, träplank på den
 lägre.

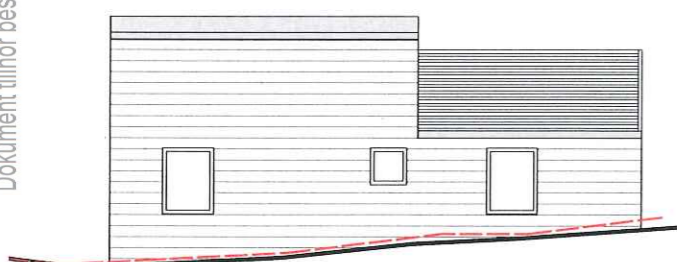


FASAD MOT NORDOST

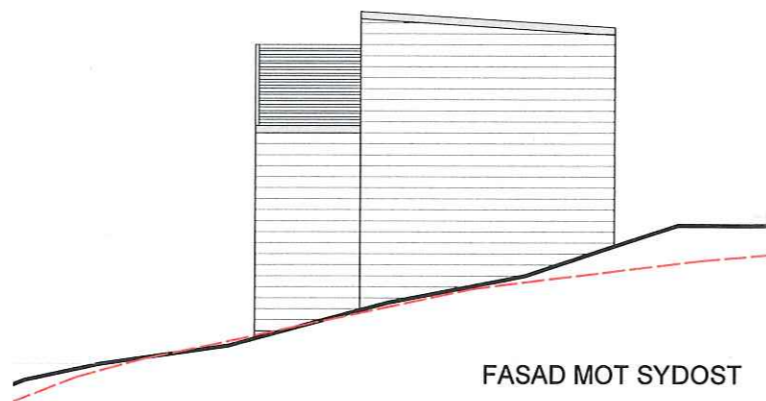

FASAD MOT SYDOST

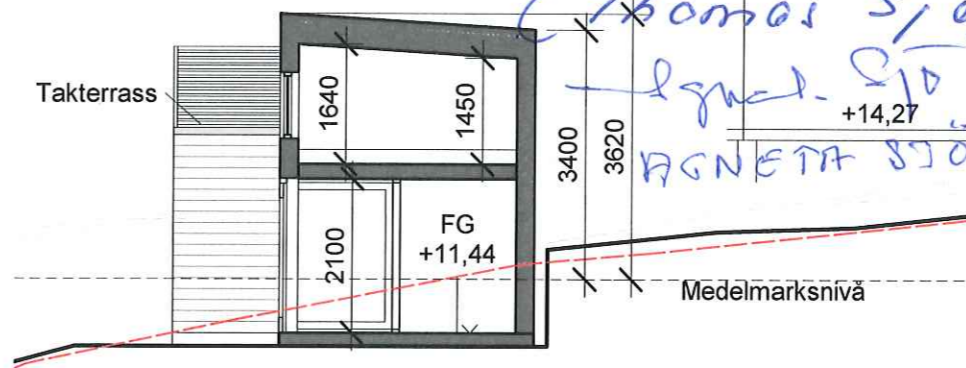


SEKTION A-A

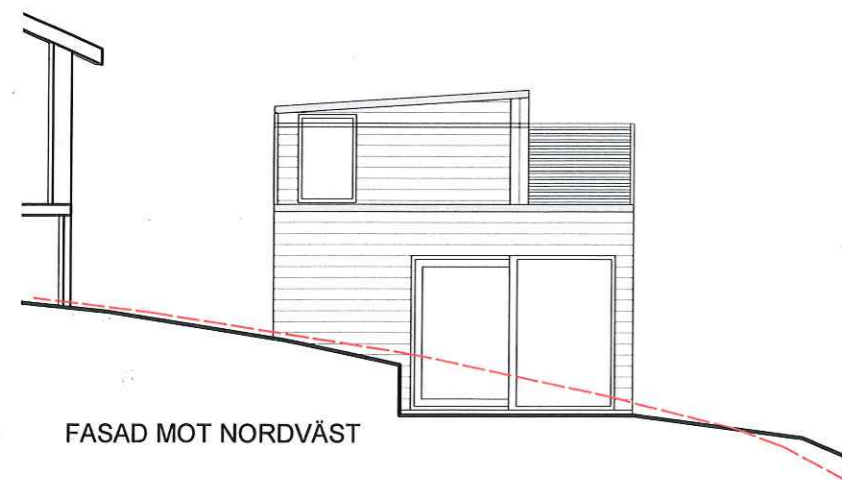

FASAD MOT NORDVÄST




FASAD MOT SYDVÄST

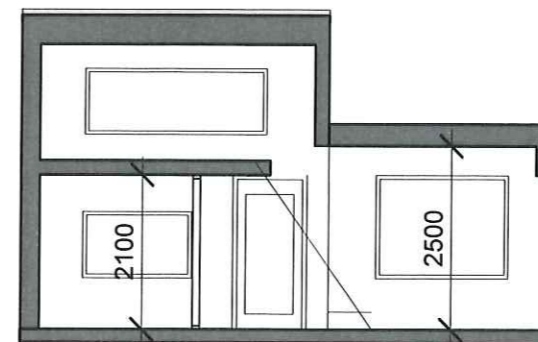

SEKTION B-B

SKALA 1:100

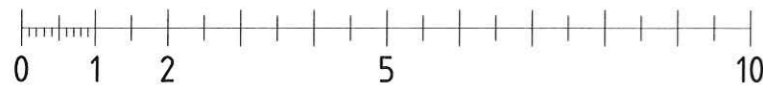

METER

BET	ANT	ANDRINGEN AVSER	SIGN	DATUM
-----	-----	-----------------	------	-------

Ansökan Attefallhus

Fjällbacka 176:78



Sven Kellfäldts gata 203 426 71 Västra Frölunda
 031 13 42 56
 info@wernerarkitekter.se/www.wernerarkitekter.se

UPPDRAG NR	RITAD AV	HANDLAGGARE
19-25	EW	SW

DATUM	ANSVARIG
2020-08-10	Stefan Werner

Terrassvägen 9, 457 40 Fjällbacka
 Fjällbacka 176:78

Attefall
 Ritningar

SKALA	RIT. NUMMER	BET
1:100	A3 A-40-1	