

# Fotokopia

Fastighet: Stensgårds utskog 1<sup>131</sup>  
 Socken: Lekvattnet  
 Kommun: Fryksände  
 Förrättning: Avstyckning

Dnr 33/61

Upprättad år 1961 av

*Luit P. Ohlsson*

Distriktslantmätare. Lanmätare.

0 20 40 80 120 160 200 meter, Skala 1: 2 000

## BESKRIVNING.

Beteckning & kartan, fastighet, ägare, ägoslag mm.	areal hektar
Ägare:	
1 Avrösningsjord	0,1485
Summa:	0,1485

R. Nr. 1/196

x. 600


### Servitut:

Med det avstyckade området följer rätt att för utfart begagna markkresan mellan detsamma och Stensgårds utskog 1:175 samt rätt att över stamfastigheten fradra vatten- och avloppsledningar.

193. Ar 1961 den 5 maj ..... blev denna avstyckning av överlantmätaren i Värmland län fastställd.

På ämbetets vägnar:

*Yngve Åseby*  
bitr. bitr.

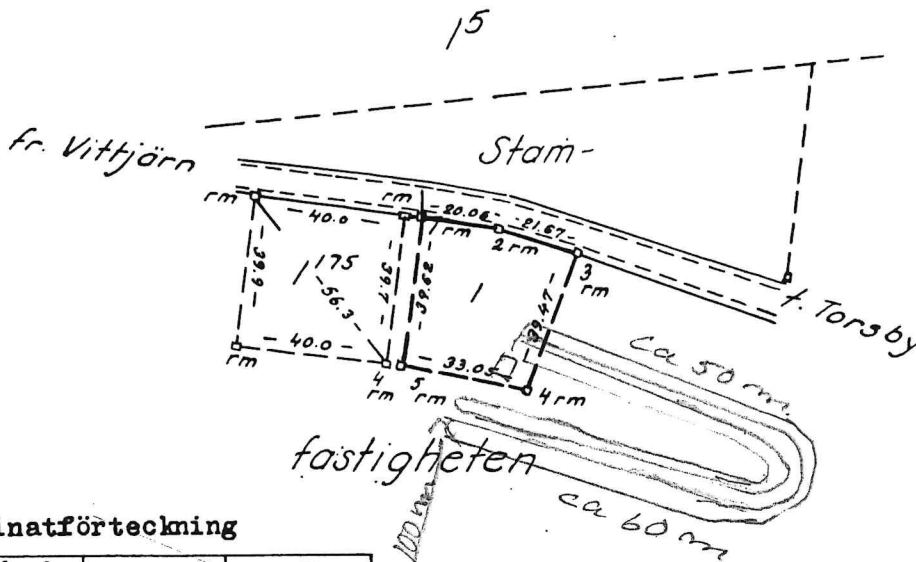

### Koordinatförteckning

Nr	Mark.	x	y
1	rm	500,00	500,00
2	"	496,29	519,65
3	"	490,47	540,53
4	"	453,54	526,62
5	"	460,77	494,40

*Egen Markering*

Vid förrättningen tillkomna gränser: 1 - 2 - 3 - 4 - 5 - 1.

x. 500

Bestyrkes på tjänstens vägnar  
*B. Fulle*

x. 500