



bottenplan

Tomt 1733 m<sup>2</sup>  
 Boyta 120 m<sup>2</sup>  
 Biyta 72 m<sup>2</sup>  
 Värdeyta 134 m<sup>2</sup>

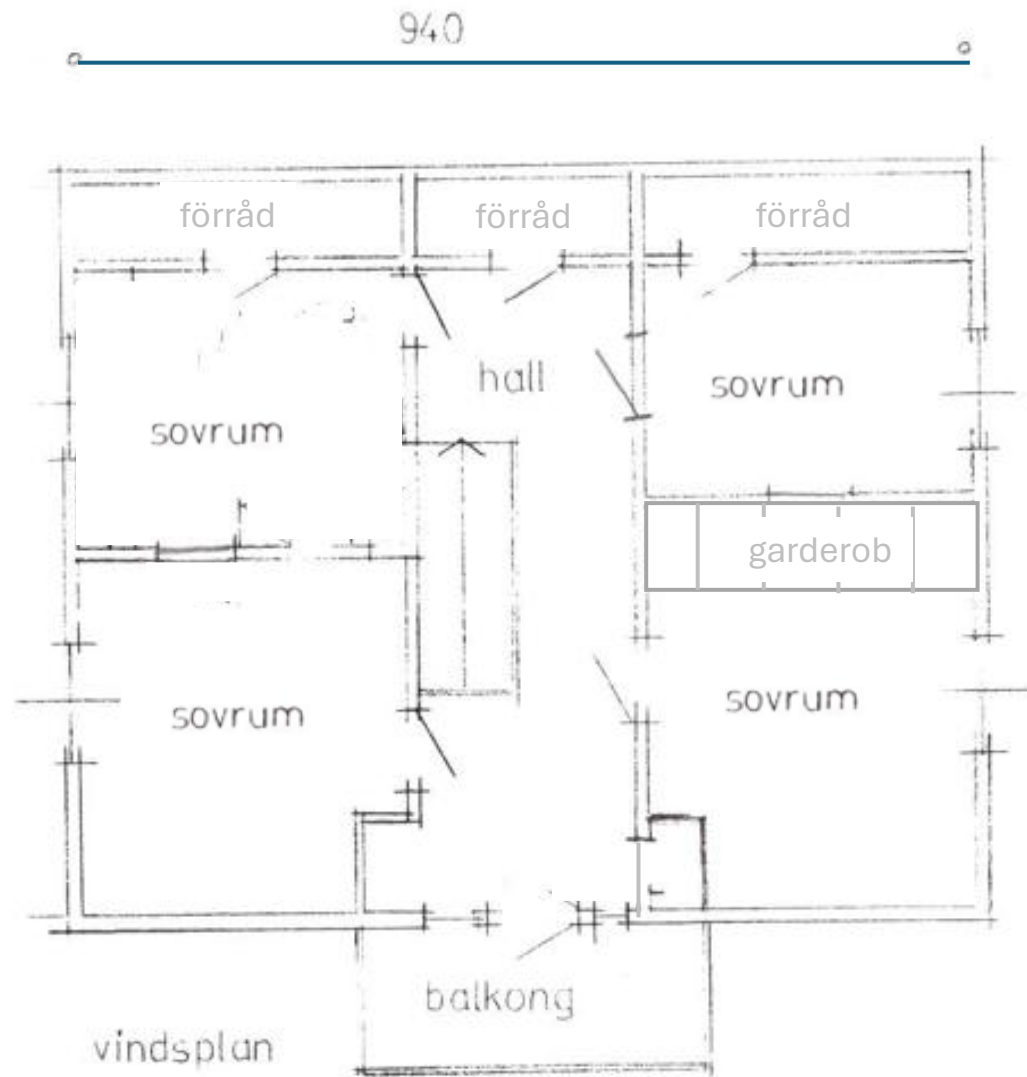


vindsplan

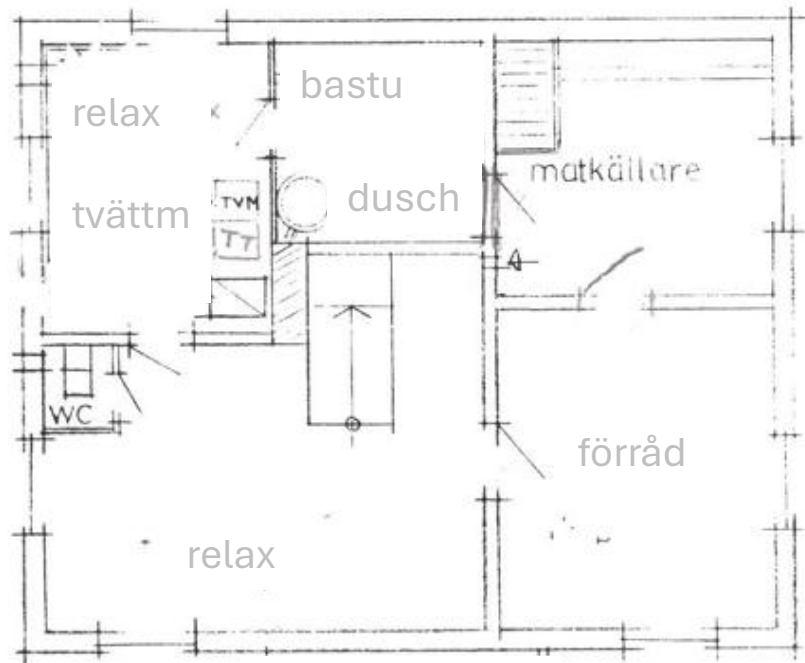

källarplan

Tomt 1733 m<sup>2</sup>  
 Boyta 120 m<sup>2</sup>  
 Biyta 72 m<sup>2</sup>  
 Värdeyta 134 m<sup>2</sup>

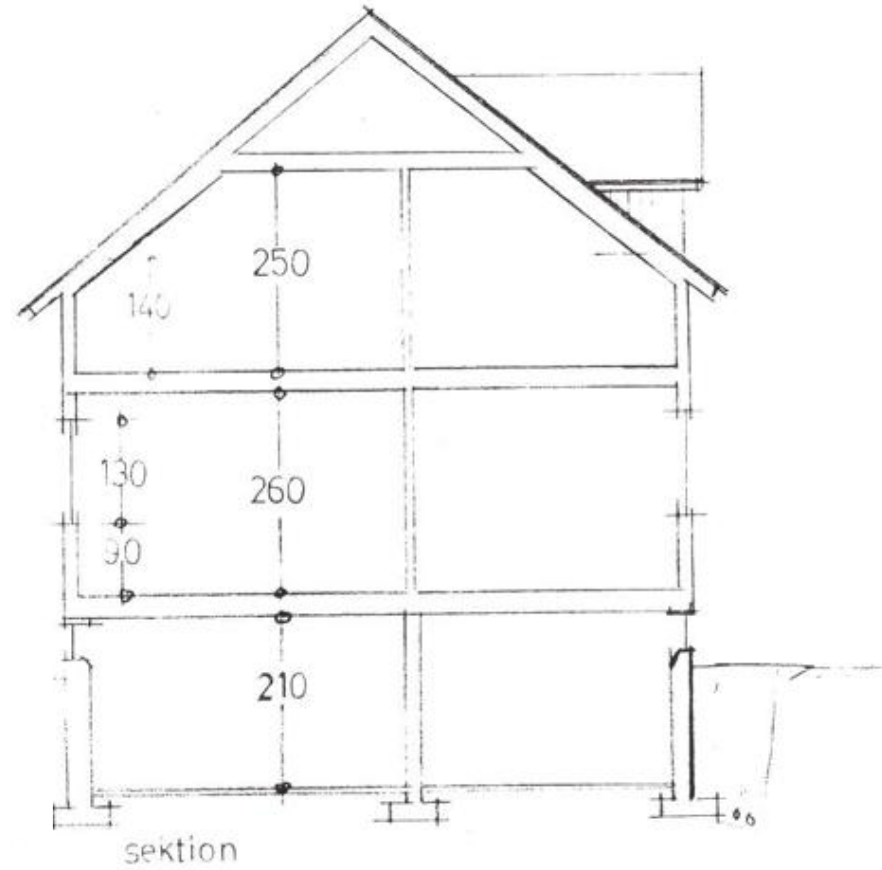

UPPMÄTNINGSRITNING	
ÖVERKALIX KOMMUNS	
BYGGNADSKONTORSET	
ÖVE	
SKALA 1:100	1611-64
GDOR.	RIT. E. Perron



Tomt 1733 m<sup>2</sup>  
Boyta 120 m<sup>2</sup>  
Biyta 72 m<sup>2</sup>  
Värdeyta 134 m<sup>2</sup>





LÅNGFASAD MOT ÖST

Tomt 1733 m<sup>2</sup>  
Boyta 120 m<sup>2</sup>  
Biyta 72 m<sup>2</sup>  
Värdeyta 134 m<sup>2</sup>



GAVEL MOT NORR