

KARTA i sex blad  
rörande avstyckning från  
TÖRNBOTTEN 3:8 och 4:5  
jämte marköverföring genom ägoutbyte  
från TÖRNBOTTEN 3:8 till TÖRNBOTTEN  
4:5


Org enhet H 5 Dnr 286/68  
Upprättad år 1971 av:  
*Gösta Malmgren*  
Gösta Malmgren  
Distriktslantmätare

Socken **Algutsrum** Kommun **Torslunda**  
Län **Kalmar** Skala 1:1000 10 50 10 20 30 40 50 60 70 meter

Beteckning på kartan	Areal hektar	R.N.:r	ÄGOUTBYTESBESKRIVNING:
Från Törnbotten 4:5 avstyckas:			Vid ägoutbytet nyttillkomna gränser: sträckorna 43a-43-46-39-39a, 54a-54-51-51a.
Fig 10 avrösn.jord	955 m <sup>2</sup>	4:12	<u>forts. avstyckningsbeskrivning:</u>
" 11(a+b) "	980 "	4:13	från Törnbotten 3:8 avstyckas:
" 14(a+b) "	980 "	4:14	Fig 12 avrösn.jord 980 m <sup>2</sup> 3:15
" 15 "	940 "	4:15	" 13 " 980 " 3:16
" 16 "	955 "	4:16	" 18 " 1005 " 3:17
" 17(a+b) "	1010 "	forts. 4:17	

KOORDINATFÖRTECKNING: se akten.

Nyttillkomna gränser: sträckorna 33-34-35-36-37-38-39a, 39-40-41-42-43, 43a-44-33, 35-45-46-41, 38-45-44, 47-48-49-50-51a, 51-52-53-54, 54a-55-47, 50-55.

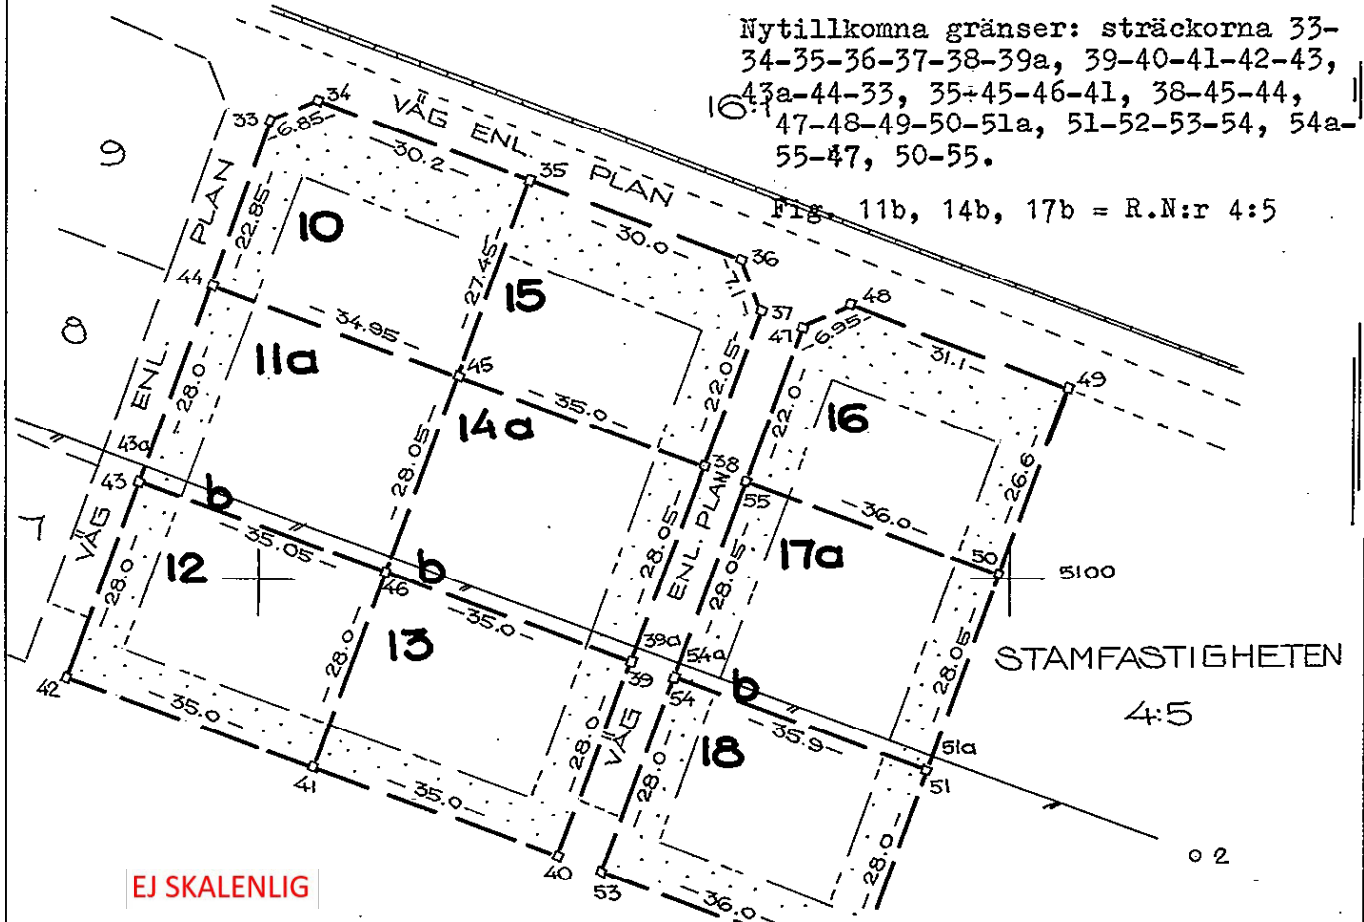

STAMFASTIGHETEN 3:8

§ 270 År 1971, den 27 maj, blev å denna karta angivna *avstyckning* av överlantmätaren i Kalmar län fastställd, betygar

MARK SOM EJ FÅR BEBYGGAS.

På ämbetets vägnar: *[Signature]*

Arkivnr m m 401

401

Stk. 571 m.  
Protokoll nr 13

Mätning Koordber Arealber Kartering Ritning

Signum

Lantmäteriet Bl 0337, 20 000, 69, SRA 91188