

Ink 06. 06 85.

Nr. 2735/85

2736

SERVITUTSAVTAL

SERVITUT 1

Per Gunnar Persson såsom ägare av Grönås 3:34 (tjänande fastighet) upplåter till förmån för nedanstående fastigheter rätt att taga vatten ur Hankakällan. Den tjänande fastigheten har rätt att utan annan ersättning än årlig fastställd avgift ansluta sig till huvudledningen. De härskande fastigheterna själva har rätt att anlägga, underhålla och bibehålla vattenreservoar samt rätt att förnya, underhålla och bibehålla befintlig vattenledning. Ungefärligt läge framgår av bifogad karta.

SERVITUT 2

Agneta Hansson såsom ägare av Järvsö-Hamre 8:27 (tjänande fastighet) upplåter till förmån för nedanstående fastigheter rätt att förnya, underhålla och bibehålla befintlig vattenledning. Ungefärligt läge framgår av bifogad karta.

SKYLDIGHETER

Vid markarbeten förbinder sig härskande fastigheter att återställa marken till ursprungligt skick i görligaste mån samt ersätta eventuell skada på växande skog.

ERSÄTTNING

Ingen ersättning för servitutsupplåtelsen skall utgå.

INSKRIVNING

Rättigheten får inskrivas i Grönås 3:34 och Järvsö-Hamre 8:27. Kostnaden betalas av ägaren till den fastighet som inskrivningen sker till förmån för.

HÄRSKANDE FASTIGHETER

Servitut 1 och 2: Järvsö-Hamre 8:27 äg Agneta Hansson, Järvsö-Hamre 12:20 äg Jonny och Ulla-Britt Engberg, Järvsö-Hamre 8:33 äg Jonas Järvefalk, Järvsö-Hamre 12:34 äg Maja Mohlin, Järvsö-Hamre 8:28 äg Esse Karls, Järvsö-Hamre 8:29 äg Gunborg Margareta Andersson, Järvsö-Hamre 8:30 äg Ivar och Gunborg Margareta Andersson samt älgslakteriet, Järvsö-Hamre 8:7 äg Tord Norin, Järvsö-Hamre 12:21 äg Sara Ericsson, Grönås 2:7 äg Jonas Järvefalk, Grönås 2:8 äg Johan Tordensjö, Grönås 3:30 äg Anna Eleonora Persson, Grönås 22:1 äg Kristina Jonsson, Grönås 3:34 äg Per Gunnar Persson, Järvsö-Hamre 8:5 äg Datema AB.

Järvsö den 28/5 1985

*Per Gunnar Persson*  
.....  
Per Gunnar Persson för  
Grönås 3:34

*Agneta Hansson*  
.....  
Agneta Hansson för  
Järvsö-Hamre 8:27

Ovanstående namnteckningar bevitnas:

Namn: *Johnny Engberg*

Namn: *Jonas Järvefalk*

Adress: *Pl 3236*

Adress: *Pl 3245*


*82040 Järvsö*

*82040 Järvsö*

□ A-skiftan 13 Kallan  
Överbestämning med originalen

175  
Lindberg

*G. Wilhelm*

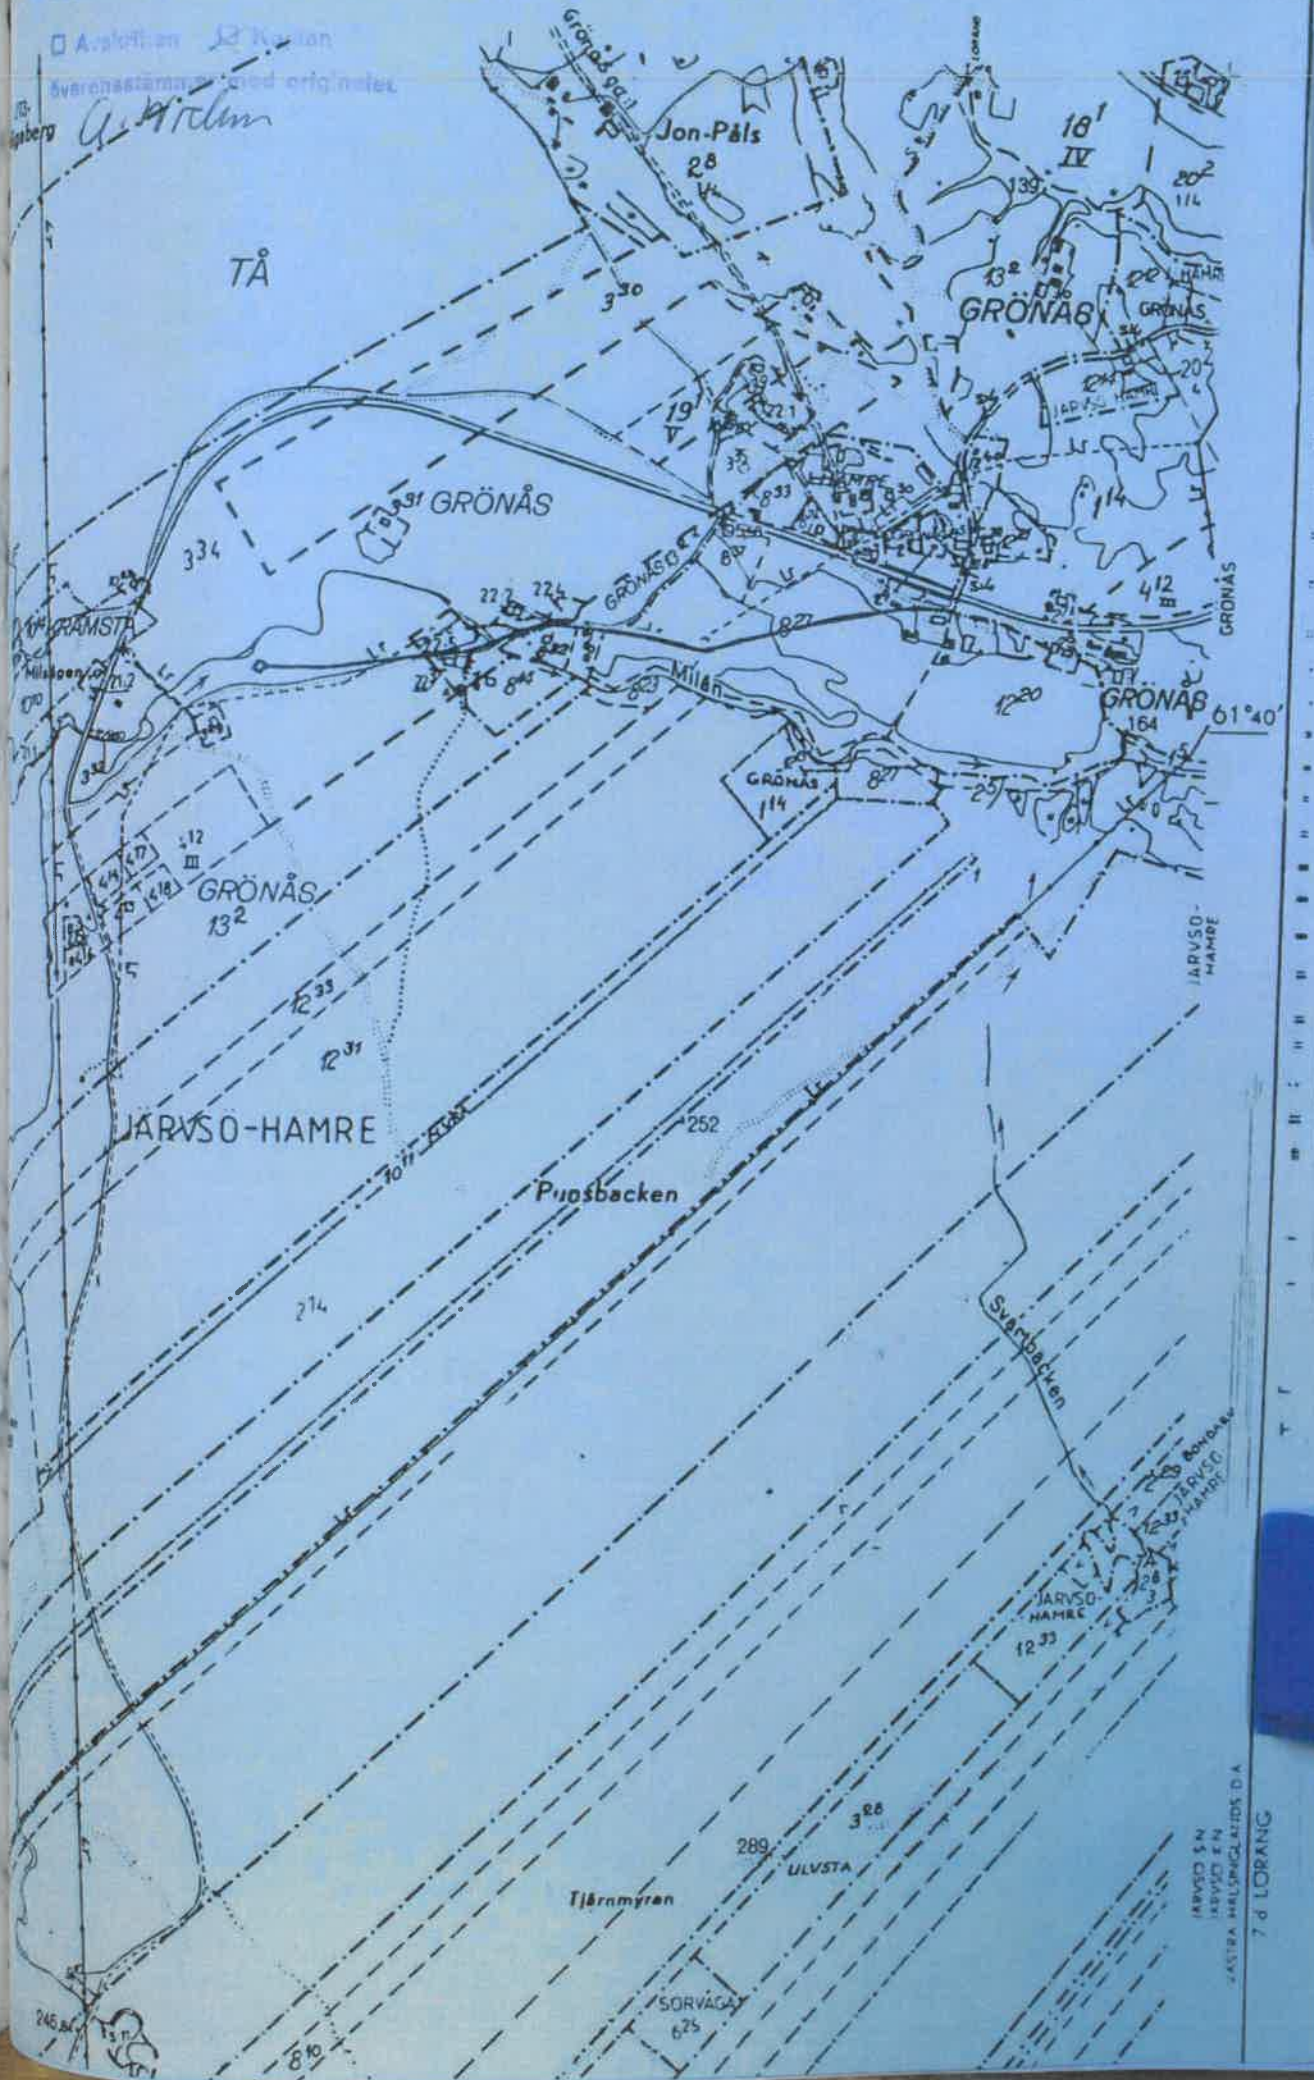

JÄRVSO-S-N  
JÄRVSO-E-N  
ÖSTRA HÄLSINGLÄNDS D.A.  
76 LORANG