

HÖRBY KOMMUN
Miljönämnden
2006-07-31
Dnr.....

INTYG TÄTHETSPROV

TILL
SVEN ELFSSON
RUGERUP 181
242 96 HÖRBY

HÄRMED INTYGAR JAG ATT TÄTHETSPROVET
FÖR KOLLEKTORSLANGEN
HAR UTFÖRTS MED ETT TRYCK AV 400 kPA OCH ATT
DEN ÄR TÄT.

ÖSTRABY 2005-09-23
ELMECANO I ÖSTRABY AB


BENGT GUNNARSSON




Jenny Kristensson
Miljökontoret
Hörby Kommun

2006-07-25

Härmed översändes en ritning, som visar köldbärarkretsens lokalisering och djup samt ett intyg utfärdat av entreprenör Bengt Gunnarsson. Anledning till dröjsmålet med insändandet av nämnd ritning beror på att Bengt Gunnarsson trots flera påminnelser dröjt med utfärdandet av täthetsintyget.


Rugerup 2006-07-25

Med vänlig hälsning


Sven Elofsson

HÖRBY KOMMUN
Miljönämnden
2006-07-31
Dnr.....

Väg

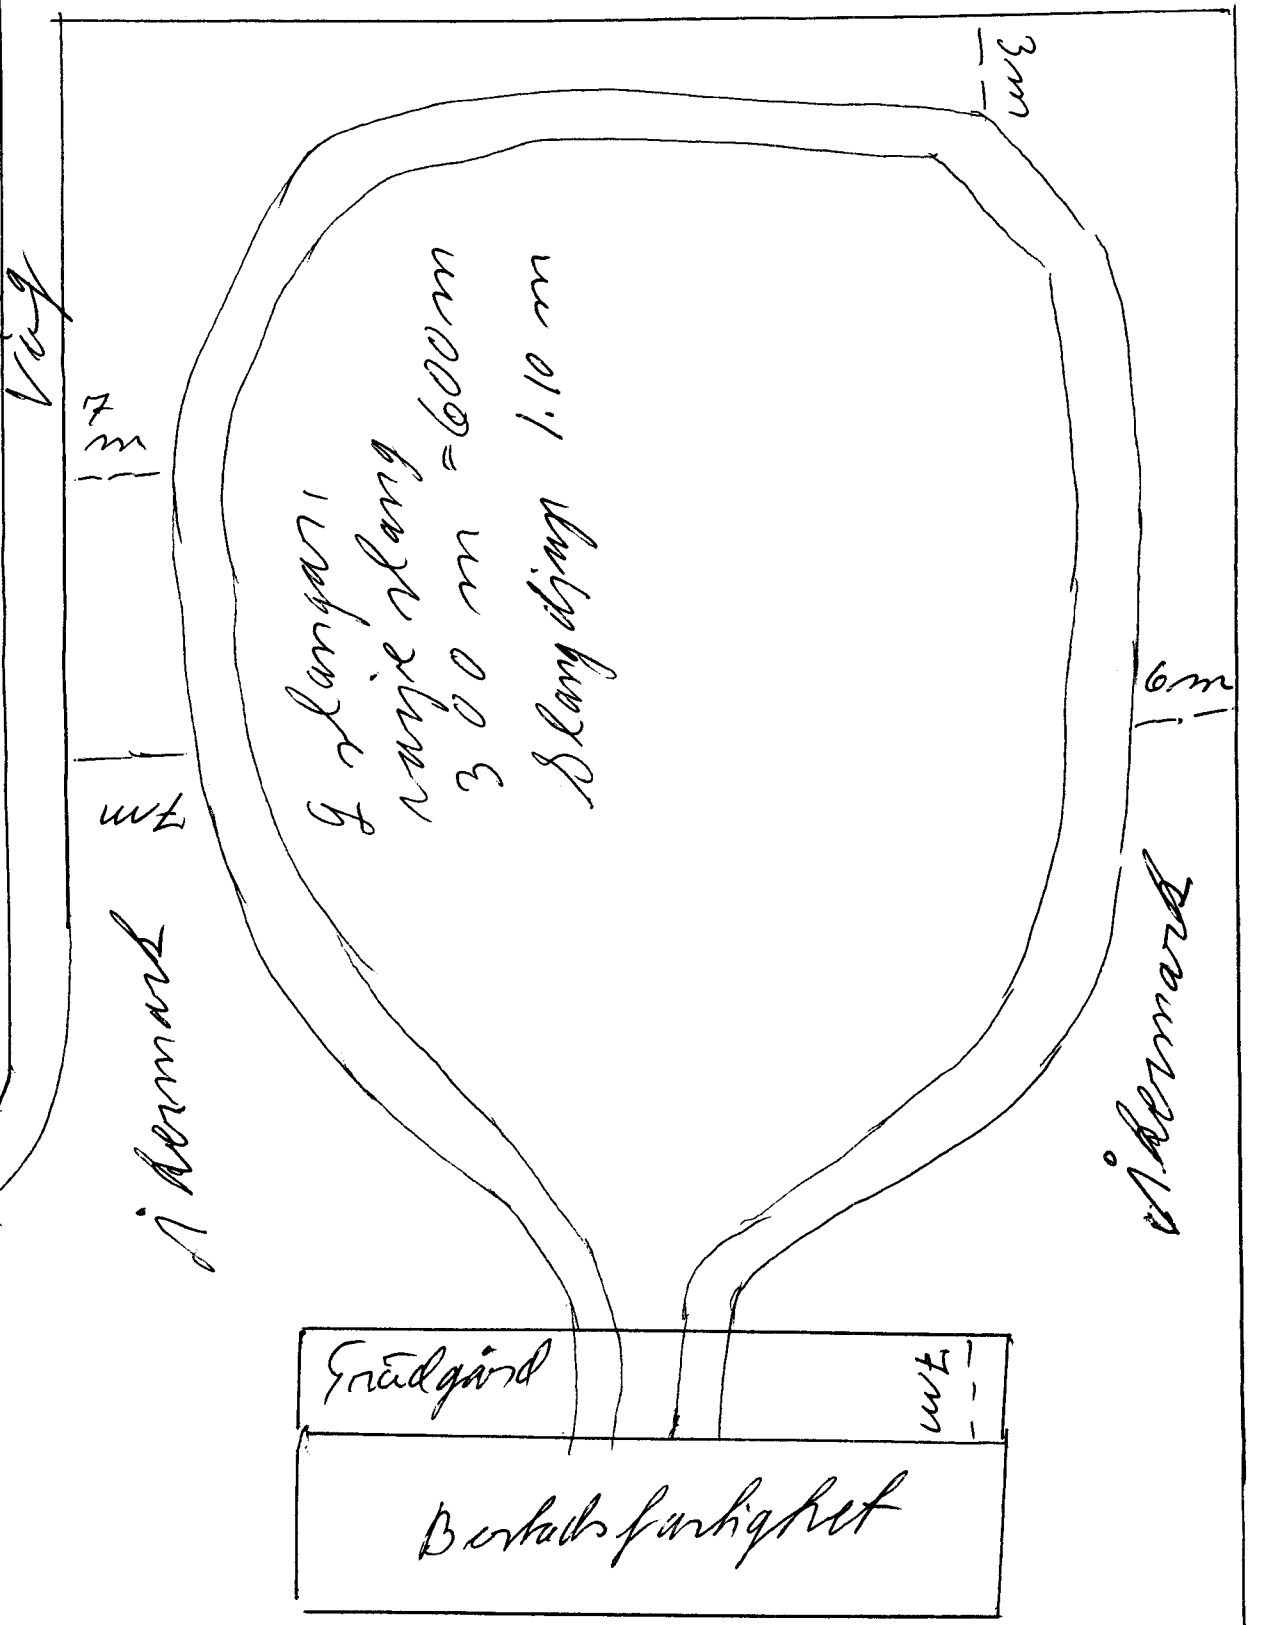

Skala 1:11