

## Servitutsavtal

**Fastigheten/tomträtten som upplåter servitutet (tjänande):** Örnsköldsvik  
Själänd 6:1

**Fastigheten/tomträtten som har rätt att använda servitutet  
(härskande):** Örnsköldsvik Själänd 6:3

**Ändamål:**

Rätt att förlägga jordvärme kollektor på fastigheten Själänd 6:1. Kollektorn  
förläggs på öster sida om fastigheten Själänd 6:3.

Själänd 040224  
Ort och datum

Jag postar avtalet i original tillsammans med ansökan om övrigt  
inskrivningsärende

**Underskrifter:**

Anders Åström

Anders Åström

(Tjänande

fastighetsägare/tomträtsinnehavare)

Hans Åström

Hans Åström


(Härskande

fastighetsägare/tomträtsinnehavare)


Agneta Åström

Agneta Åström

Denna ritning får ej utnyttjas utan firmans medgivande.

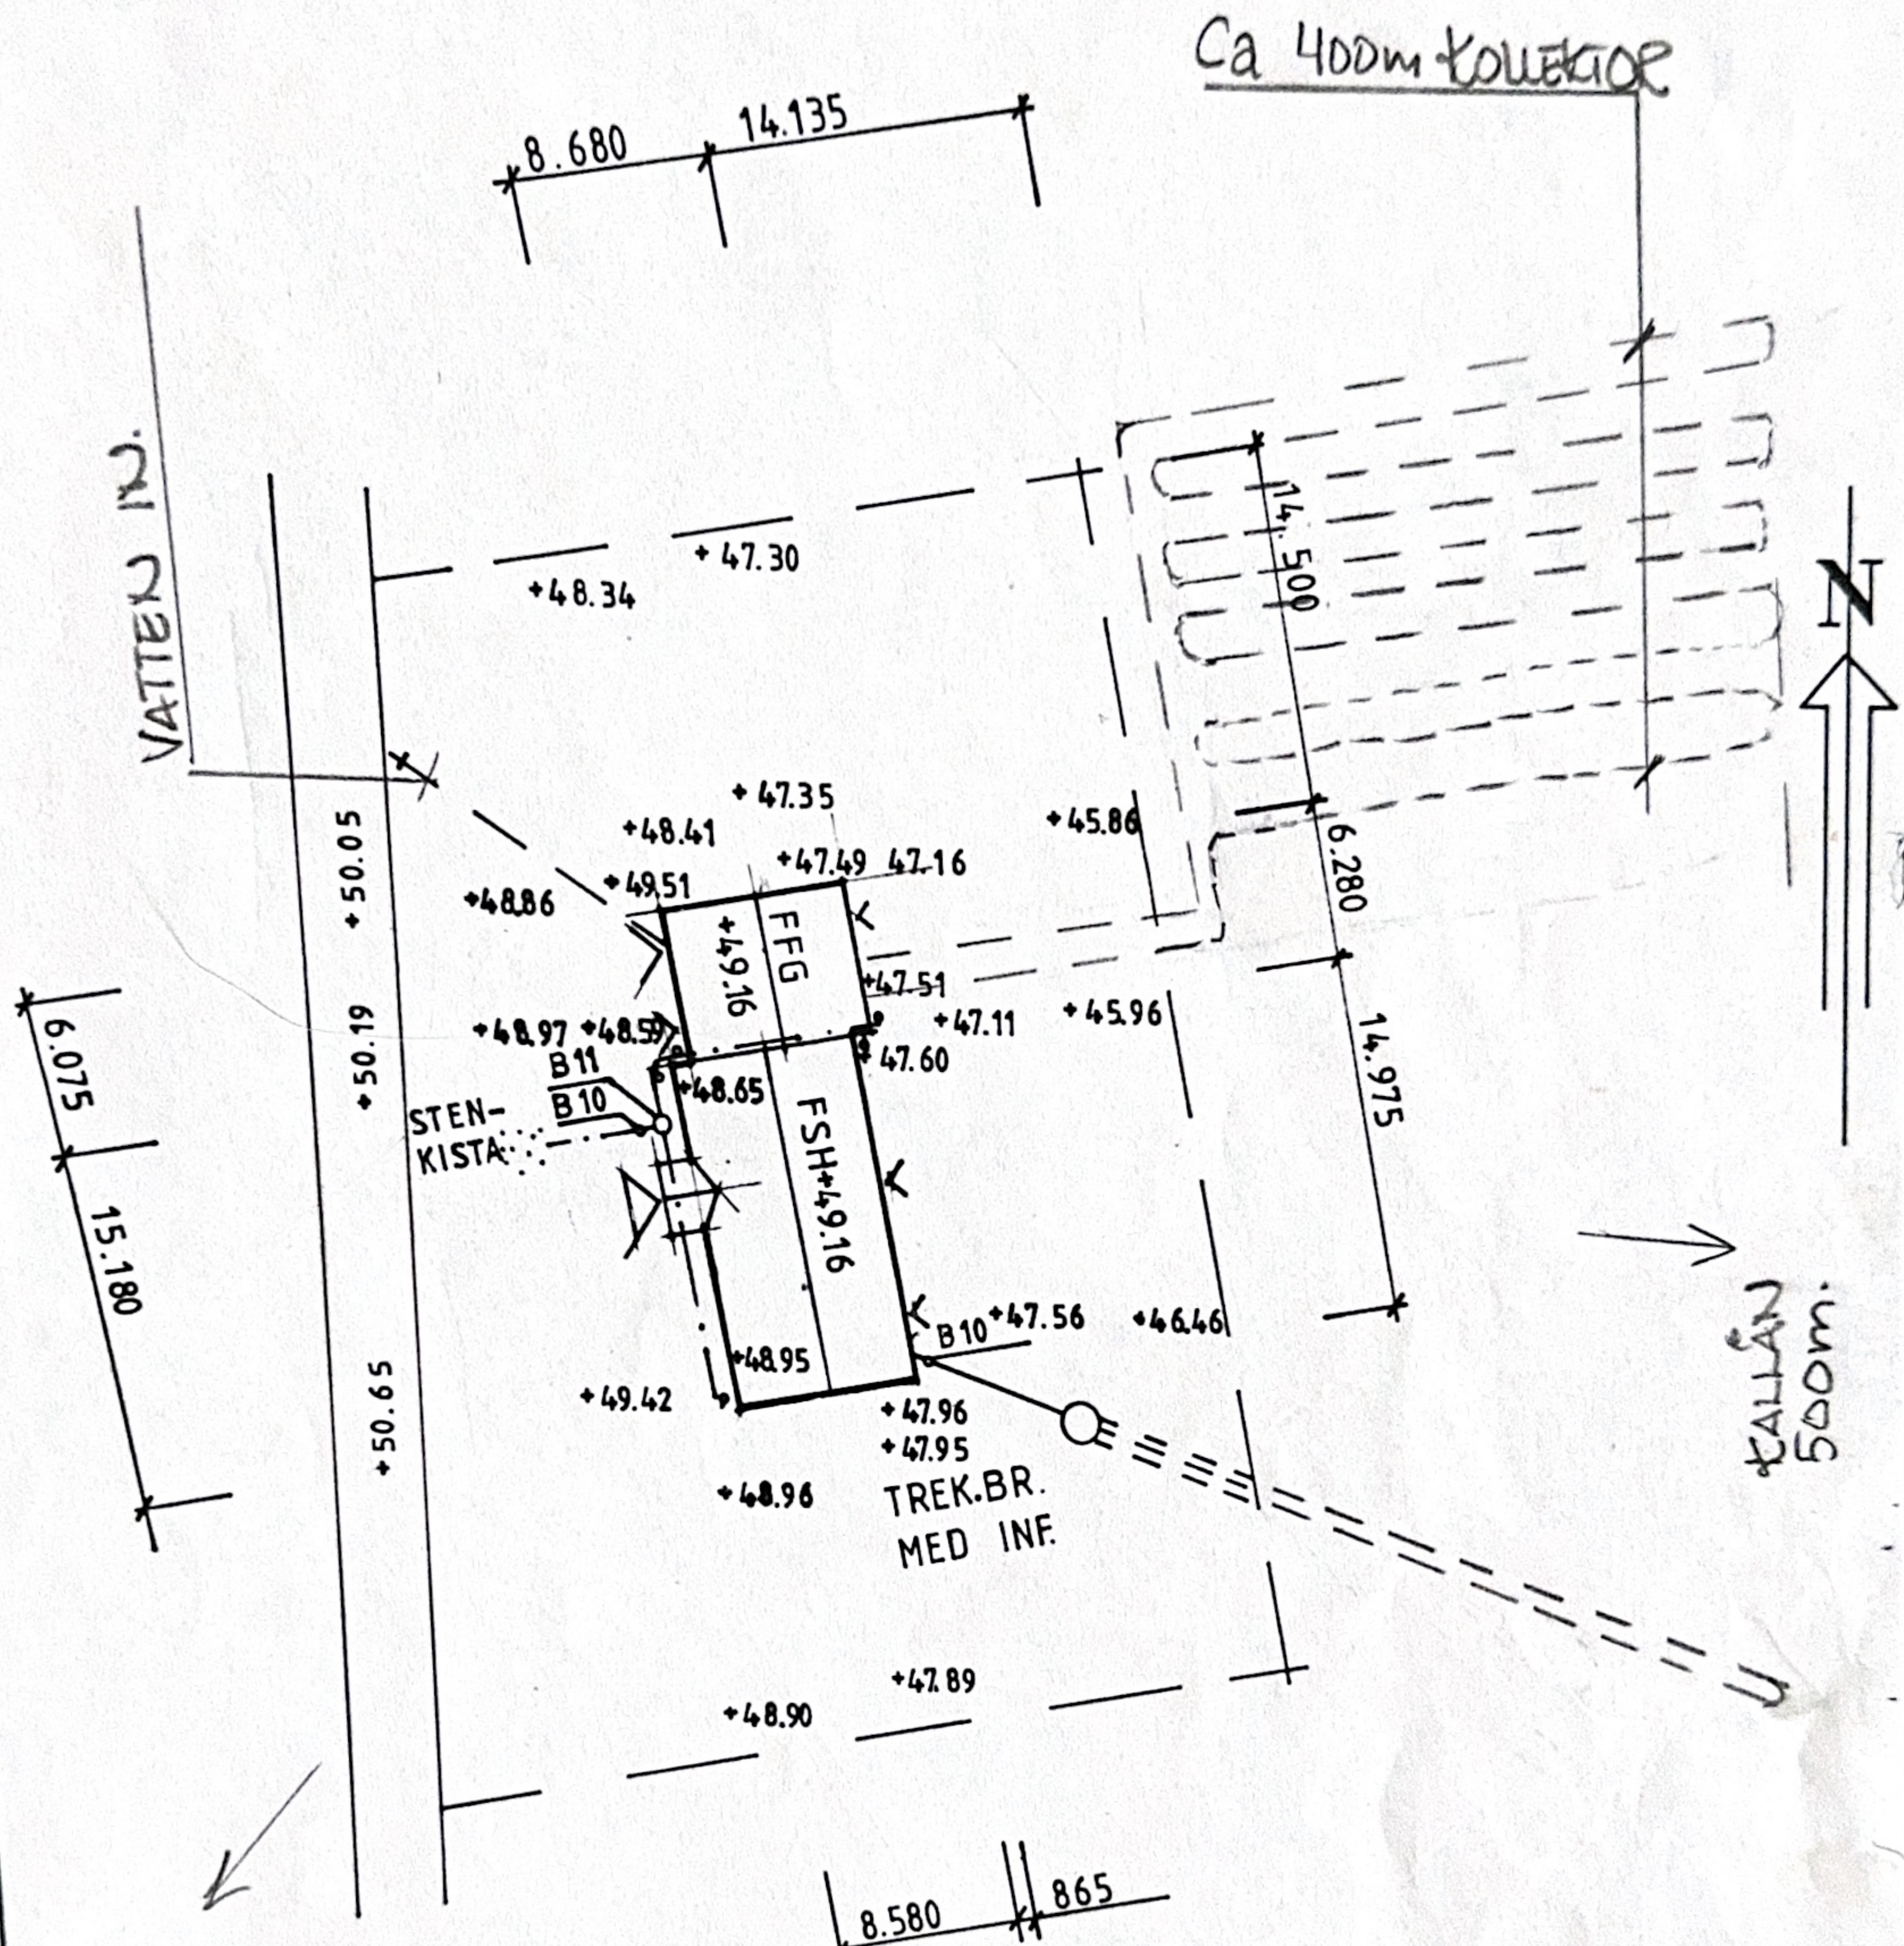

GRANNE SJÄLAND 6:1 150m.

REG		ANT	REGISTRERINGEN AVSER	SIGN	DATUM
		<b>GULLRINGSHUS AB</b> <b>590 81 GULLRINGEN</b> Telefon 0492-222 00 Vx		SJÄLAND 6:3 DEL AV ÖRNSKÖLDSVIKS KOMMUN HANS ÅSTRÖM CHRISTINA HOFVANDER-ÅSTRÖM	
RITAD KONSTRUERAD AV <i>Sjöberg</i>		GRANSKAD AV <i>Andersson</i>		ORDER NR 96 831	
GULLRINGEN 86.10.16		TYP VITA Huset B GLE 16		RITNINGNUMMER 38 788	
AARQUE 0328/85		SKALA 1:500		REG	