

FASTIGHETSBILDNINGSMYNDIGHETEN

Kramfors lantmäteridistrikt

KARTA

Upprättad år
1983

Dnr

Y4 19 836

Aktbilag


KA

Ärende Fastighetsreglering berörande Fliten 2, Kraften 3, stadsägorna 285+ +286+324 och 1831	Kommun Kramfors	Län Västernorrland
	Registerområde Kramfors	
	Registreringsbevis Registreringsdatum 1983-04-29 För fastighetsregistermyndigheten Marta Magnusson	
Förrättningslantmätare Per Olof Sjödel		
Fastighet, område m m	Fig	Area hektar, m ² delarea ± andring/ summa
Ägare, uppgifter till lokal skattemyndighet och andra anmärkningar		

FASTIGHETSÄTTSLIG BESKRIVNING, aktbil BE.

fig 1 till Kraften 3

" 2,3 " stg 285+286+324

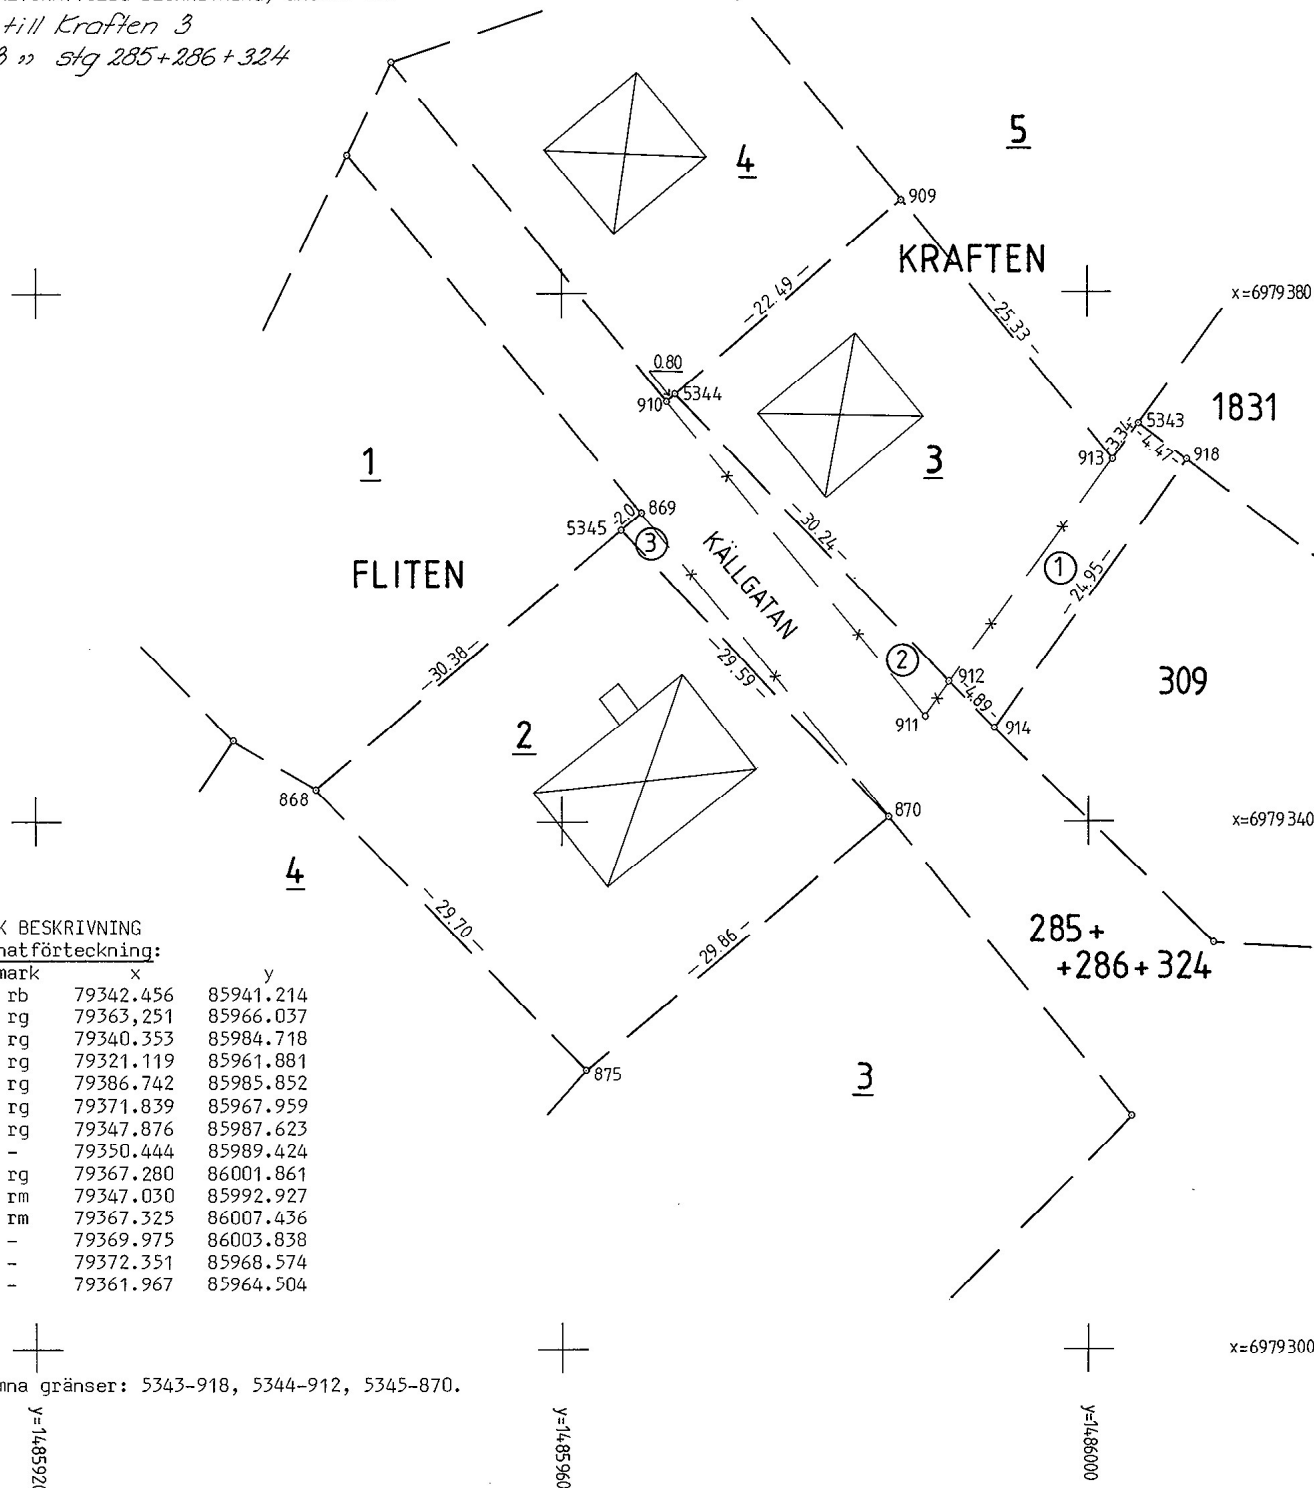

TEKNISK BESKRIVNING

Koordinatförteckning:

punkt	mark	x	y
51868	rb	79342.456	85941.214
869	rg	79363.251	85966.037
870	rg	79340.353	85984.718
875	rg	79321.119	85961.881
909	rg	79386.742	85985.852
910	rg	79371.839	85967.959
911	rg	79347.876	85987.623
912	-	79350.444	85989.424
913	rg	79367.280	86001.861
914	rm	79347.030	85992.927
918	rm	79367.325	86007.436
5343	-	79369.975	86003.838
5344	-	79372.351	85968.574
5345	-	79361.967	85964.504

Tillkomna gränser: 5343-918, 5344-912, 5345-870.

Framställd genom Komplettering och kopiering	Skala 1:400	Måtklass III	Koordinatsystem Reg II S O gon
För det tekniska innehållet svarar Ingenjör Sigvard Söderqvist	Reg karta, teckning 5780-1, 5782-3	Beteckningsstandard TFA 4.6B:4	

Mätning Beräkning Kartering Ritn redigering

SS

SS

BL

BL

KRAMFORS 2282-83/64