

EXAKT
AREA

MÄTBEVIS

Utfärdat av:
Exakt Area
Arkitekt: Fredrik Frigren
0707422552
info@exaktarea.se

Uppdragsgivare:
Daniel Carlin
Midsommarparken 5 A
126 34 Hägersten

Gällande:
Lgh 1301
Brf Violon i Midsommarkransen
Midsommarparken 5 A
126 34 Hägersten

Uppmätningen:

Mätningen är utförd på beställning av uppdragsgivaren. Mått är tagna på plats och i huvudsak med laseravståndsmätare. Mätresultatet redovisar objektet såsom det var beskaffat vid mättillfället. Areaberäkningen har gjorts med datorstöd/CAD. Detta mätbevis tillhör uppdragsgivaren och får inte överlåtas till annan part.

Mätregler:

För objektet tillämpas Svensk Standard SS 21054:2009. I sammanfattning anger standarden att objektets area begränsas av ytterväggars insidor med avdrag för den del av de innerväggar, pelare och schakt som överstiger bredden av 30 cm. Arean beräknas med 2 decimaler men anges avrundad till hela m². Vid avrundning tillämpas SS 014141 regel A, vilket bland annat innebär att avrundningen kan bero av om den sista siffran i heltalet är jämn eller ojämn. Noggrannheten i mätningen anges med ett intervall om $\pm 1\%$. Exakt Area ansvarar inte för indirekta skador eller eventuella tvistemål uppkomna på grund av mätresultatet.

Mätresultat: Boarea (BOA): 46 m²

Mätresultat: BOA + Ej mätvärd utrymme under snedtak: 68 m²

Stockholm 2016-01-14


Elektronisk underskrift:

Fredrik Frigren

Fredrik
Frigren

Arkitekt: Fredrik Frigren

Digitally signed by Fredrik
Frigren
DN: cn=Fredrik Frigren, ou=Exakt
Area, ou
email=info@exaktarea.se, c=SE
Date: 2016.01.14 15:05:30
+0100

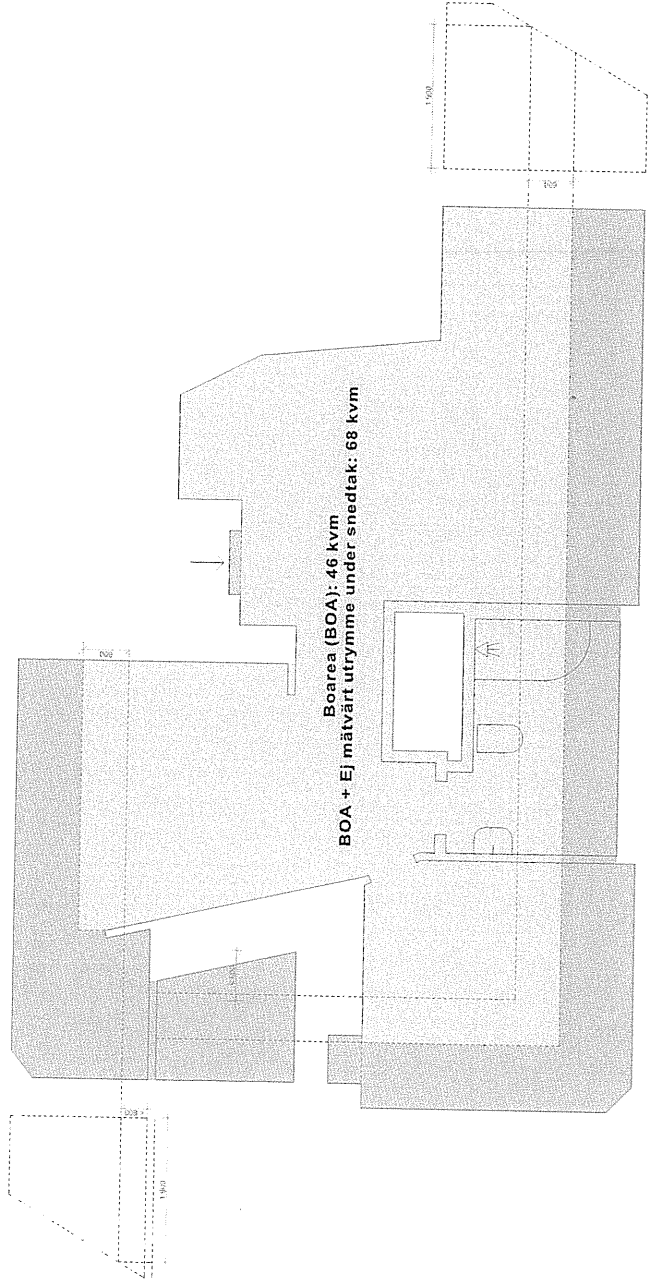

SKALA: 1:100



- Boarea
- Ej mätvärt utrymme under sneedtak

