



Ritningen framställd genom sammanställning och komplettering av ritningar framställda av www.-bygglovsbuiken.se, originalhandlingar sedan nybyggnad, kontroll på plats mm.

A3-vent

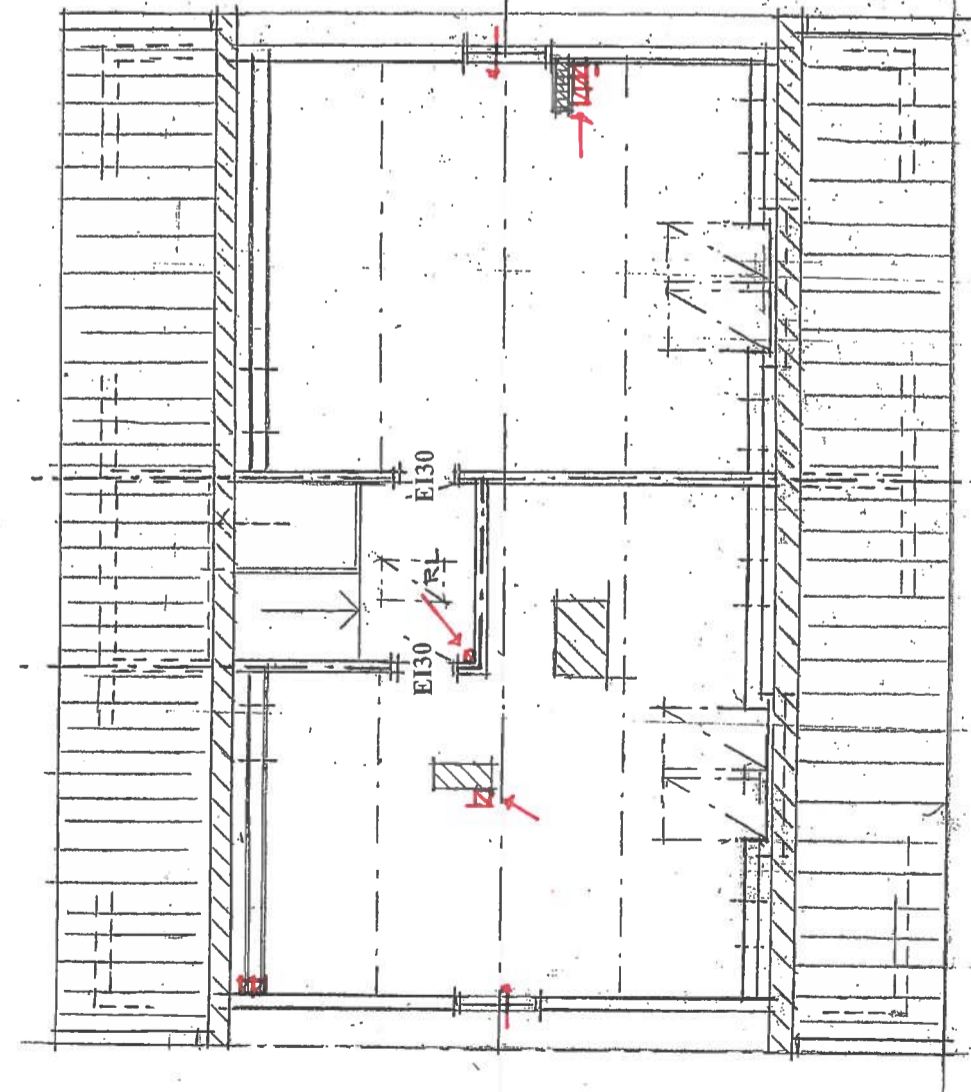

VINDSPLAN Skala 1:100

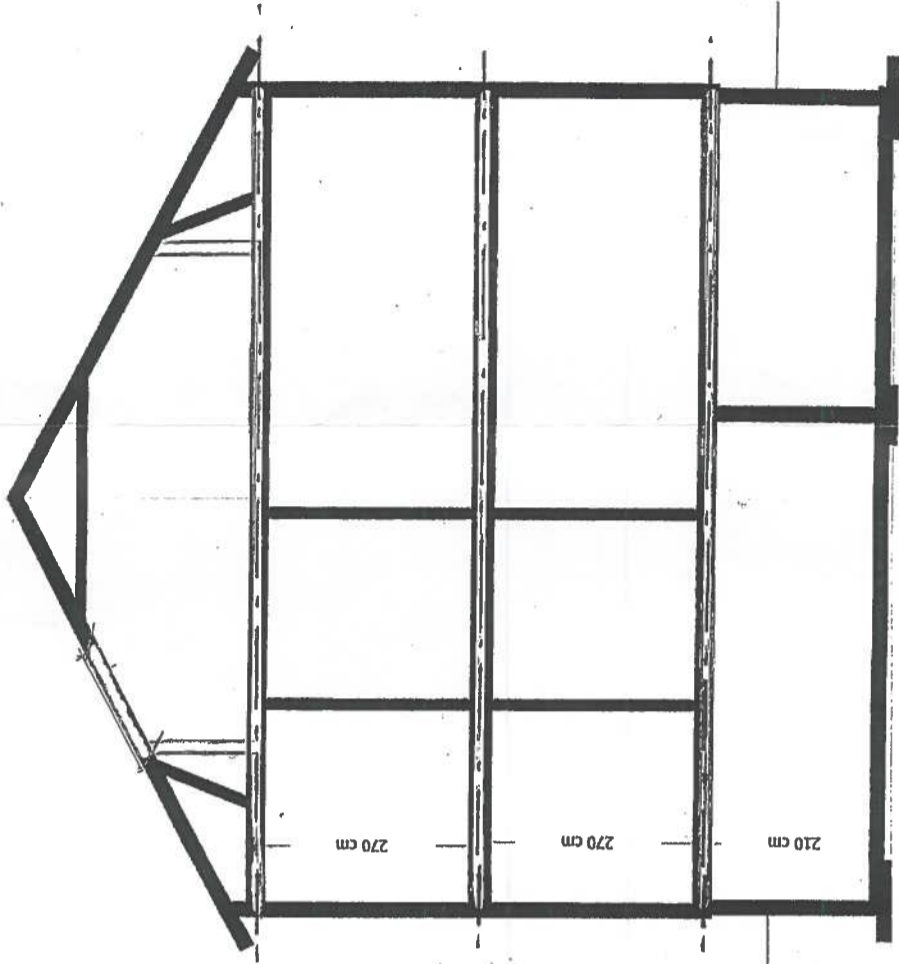

SEKTION Skala 1:100

**Självdragsventilation:**

- Tilluft:  
Fasad- alt. spaltventiler
- Överluft:  
Urtag i samtliga trösklar
- Frånluft:  
Befintliga frånluftkanaler  
i murverk resp. isolerade  
kanaler över tak.
- Impipor:  
Separata isolerade kanaler  
över tak

**SJÄLVDRAGSVENTILATION**

Uppdelning av lägenheter på plan  
1 o. 2 till 2 lägenheter å

**RÖDINGEN 9**

Möndal

VINDSPLAN o. SEKTION

**KLANG**  
Arkitekt SÅR  
ARKITEKTER AB

Svargatan 2 B  
416 66 Göteborg  
Tel. 031-17 18 50

nr. 2778:A3-vent

Göteborg 2012-01-13

Skala 1:100



www bygglovsbuiken.se  
Eskövägen 14 413 55 Göteborg T: 031-611200  
beställning@bygglovsbuiken.se  
post@bygglovsbuiken.se

Festighetsbeteckning: Rödningen 9 - Prygatan 40  
Datum: 2011-11-18  
D: 695/2011

SKALA 1:100 (A3 ursprungligt papperformat)