


Ritningen framställd genom sammanställning och komplettering av ritningar framställda av www.bygglovsbutikken.se, originalhandlingar sedan nybyggnad, kontroll på plats mm.


A1-vent

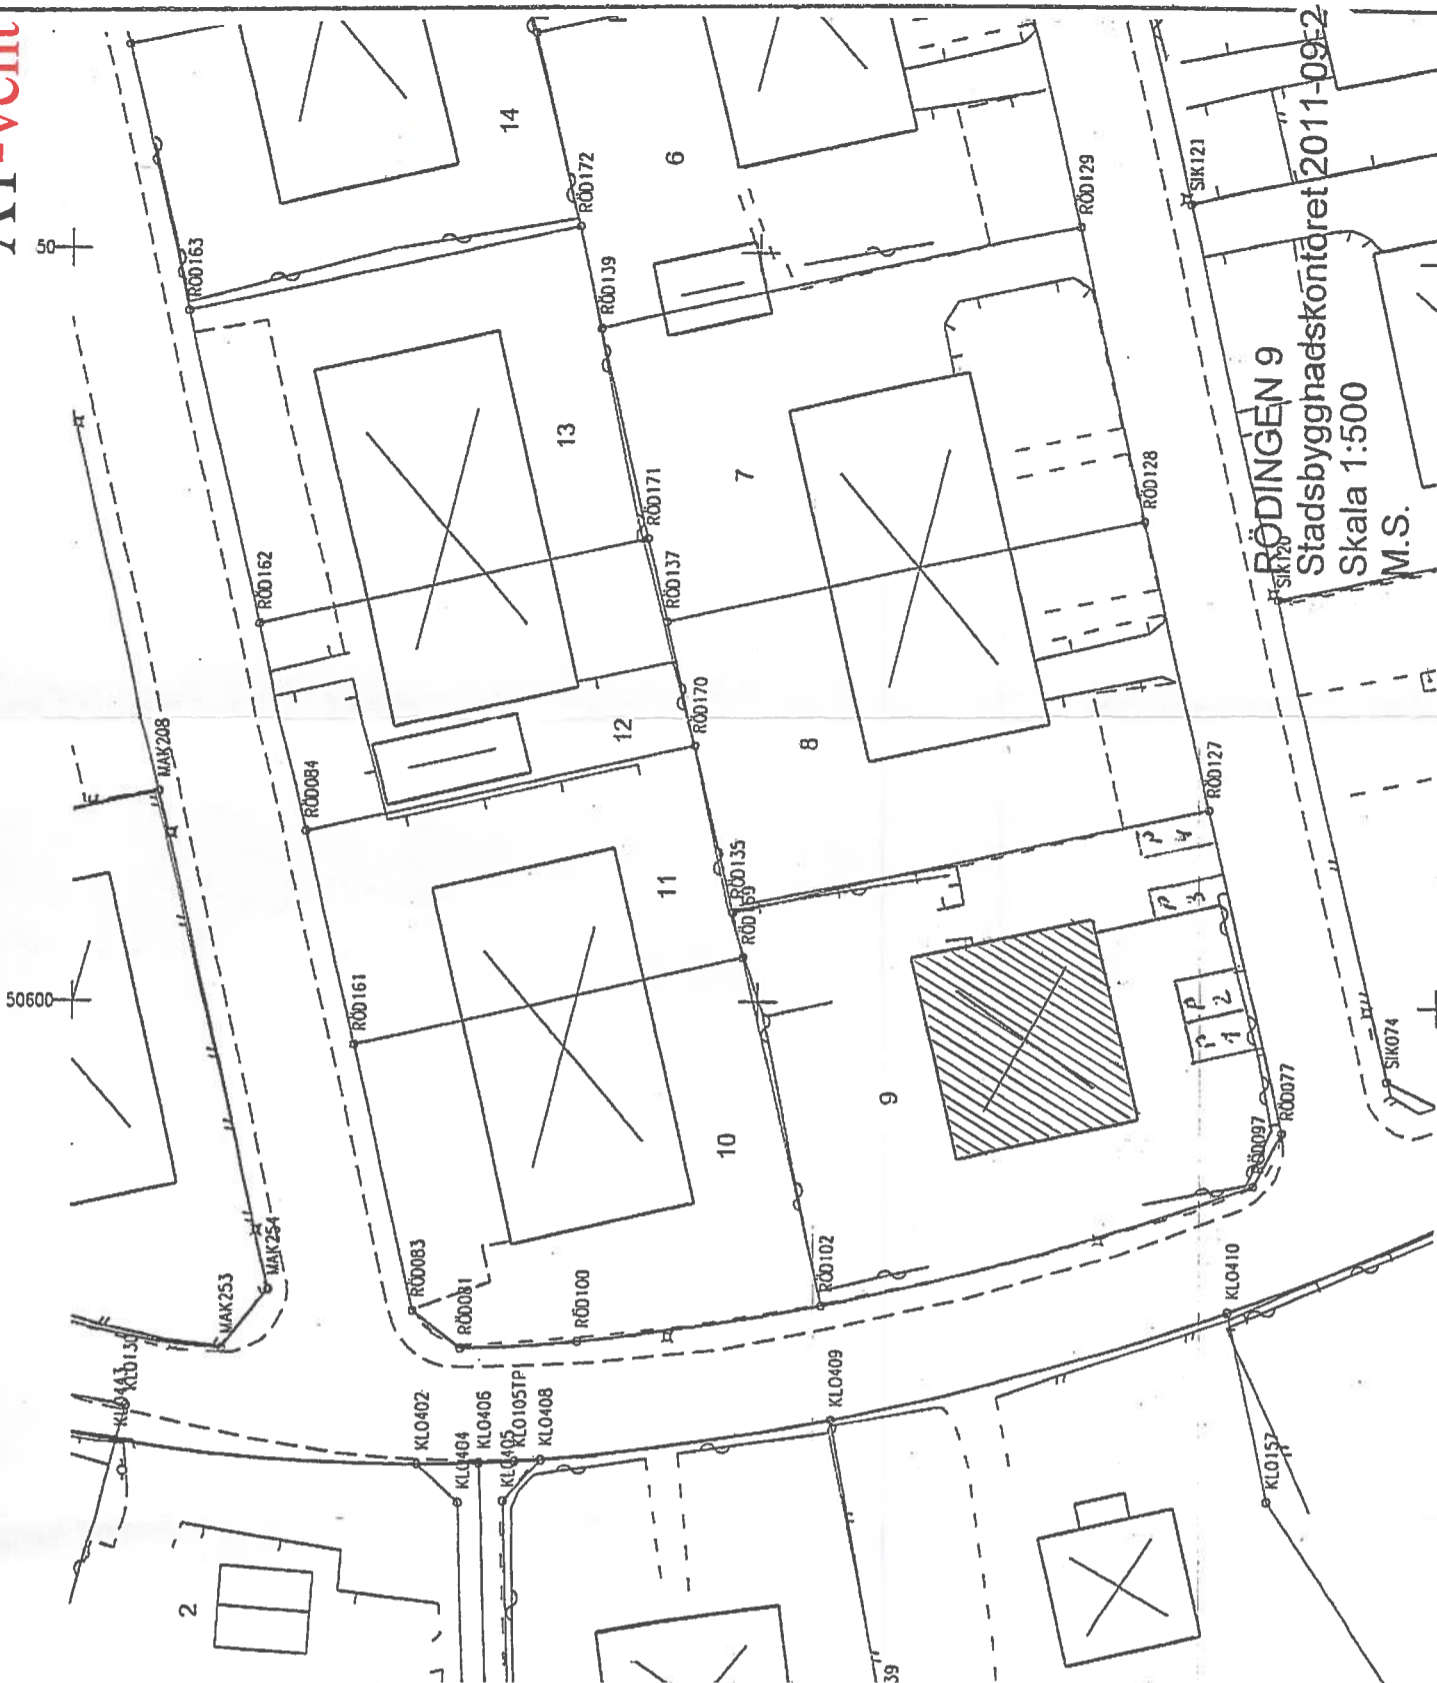


SITUATIONSPLAN Skala 1:500

Självdragsventilation:

- Tilluft:**
- Fasad- alt. spaltventiler
- Överluft:
- Urtag i samtliga trösklar
- Frånluft:**
- Befintliga frånluftkanaler i murverk resp. isolerade kanaler över tak.
- Impipor:
- Separata isolerade kanaler över tak

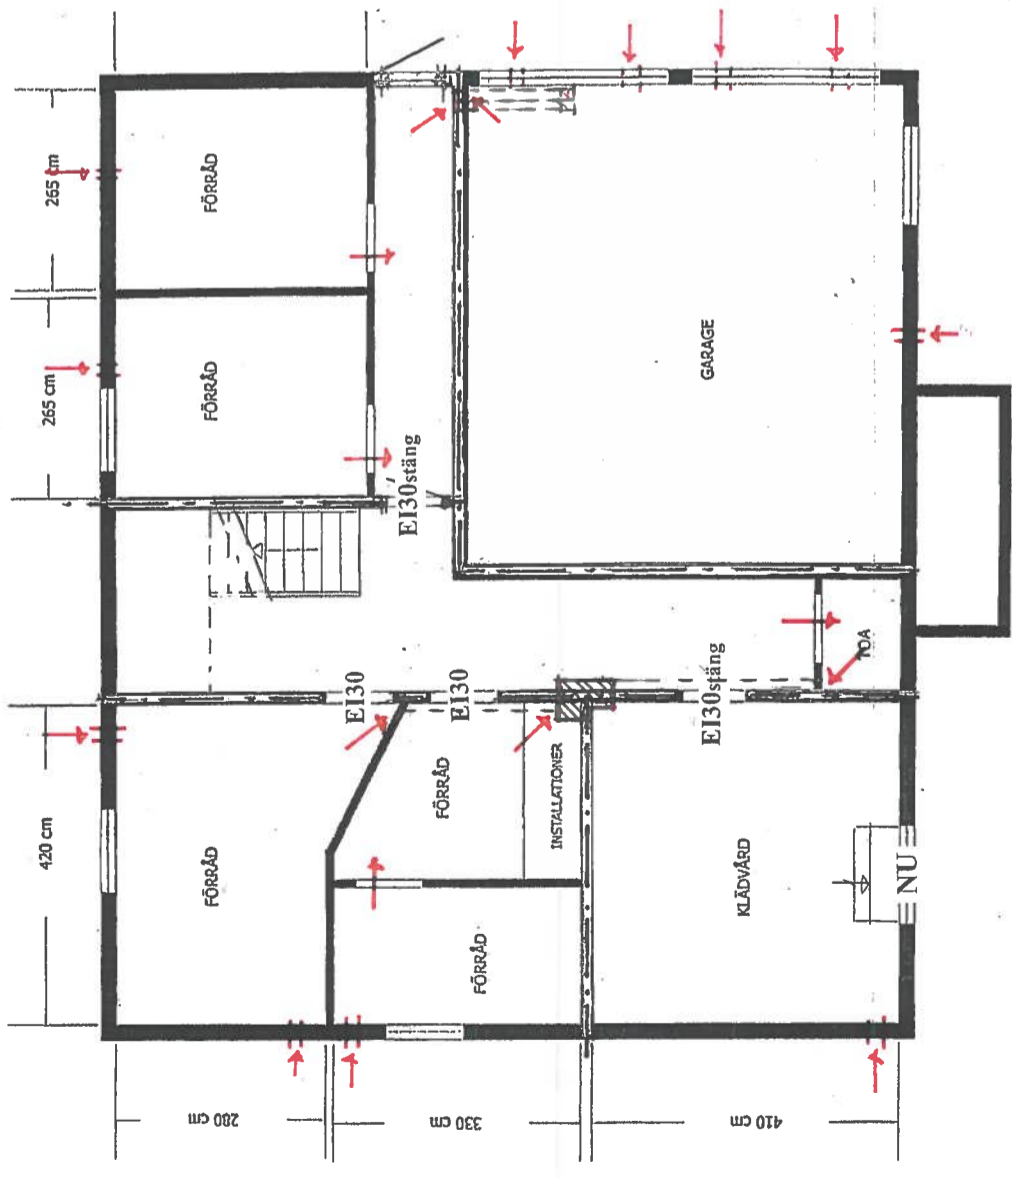

KÄLLARPLAN Skala 1:100

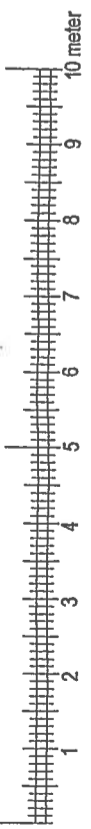

SJÄLVDRAGSVENTILATION

Uppdelning av lägenheter på plan 1 o. 2 till 2 lägenheter å

RÖDINGEN 9

Möndal

KÄLLARPLAN o. SITUATIONSPLAN

KLANG
ARKITEKTER AB

Svängatan 2 B
416 68 Göteborg
Tel. 031-17 18 50

nr. 2778:A1-vent

Göteborg 2012-01-13

Skala 1:100 o. 1:500

www.bygglovsbutikken.se
Rättighetsbeholdning: Rödningen 9 - Prydzgatan 40
Datum: 2011-11-18
D: 6952011
SKALA 1:100 (1/3 utspårning på garageplan)