


Ritningen framställd genom sammanställning och komplettering av ritningar framställda av www.-bygglovsbutikken.se, originalhandlingar sedan nybyggna, kontroll på plats mm.


A2

UPPDELNING AV VARJE PLAN TILL TVÅ SEPARATA LÄGENHETER

PLAN 1

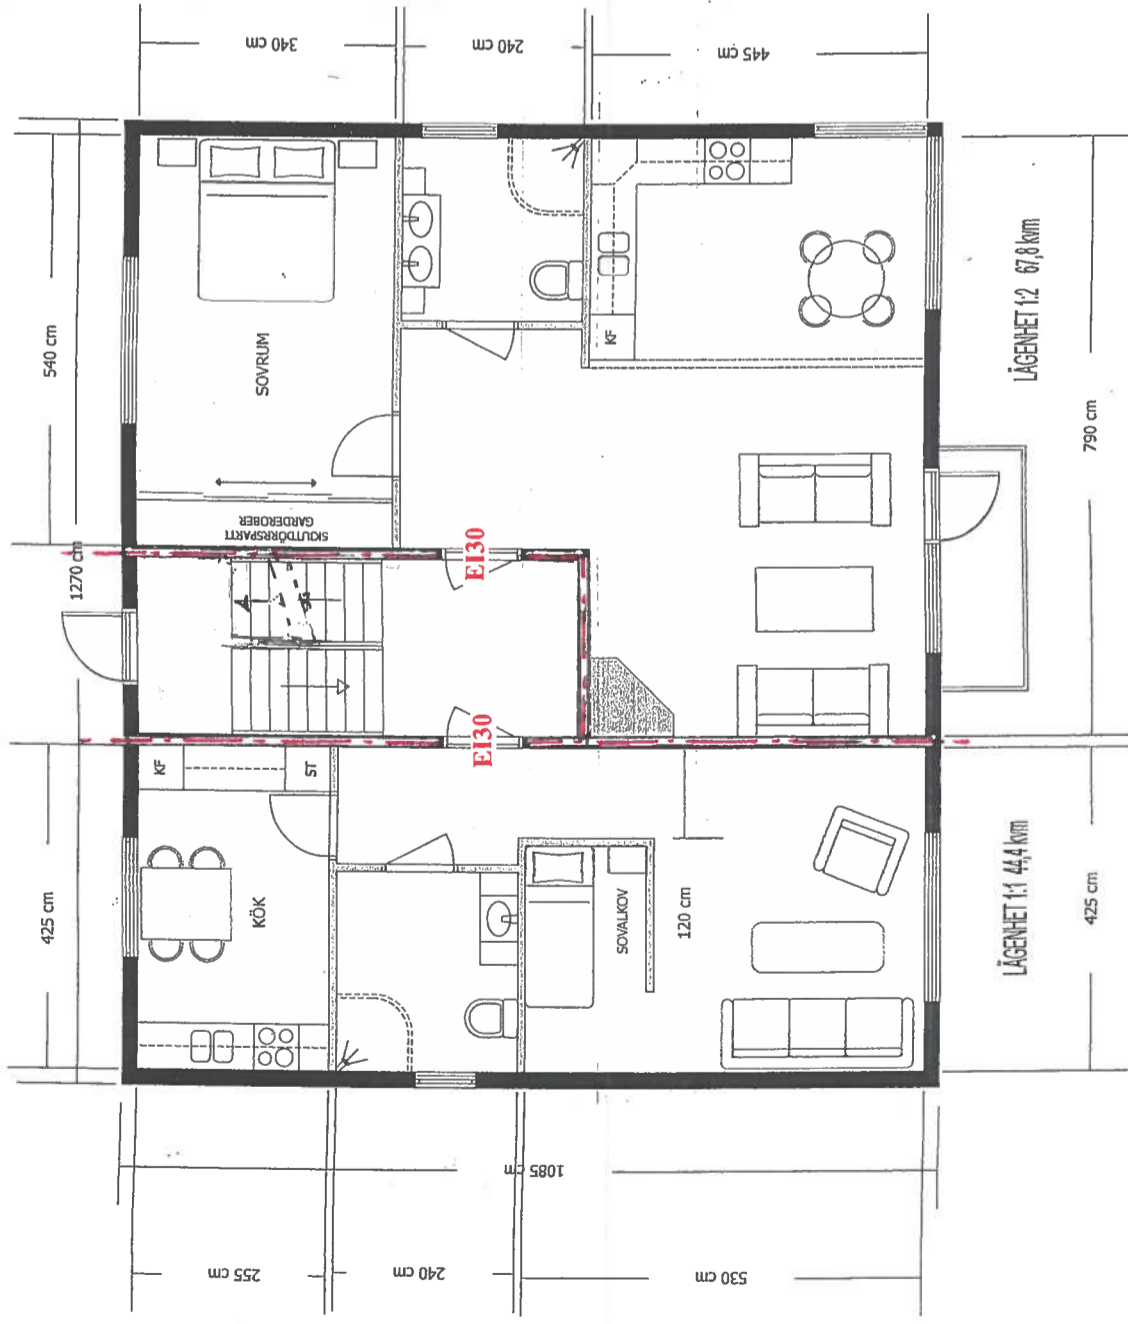

PLAN 2

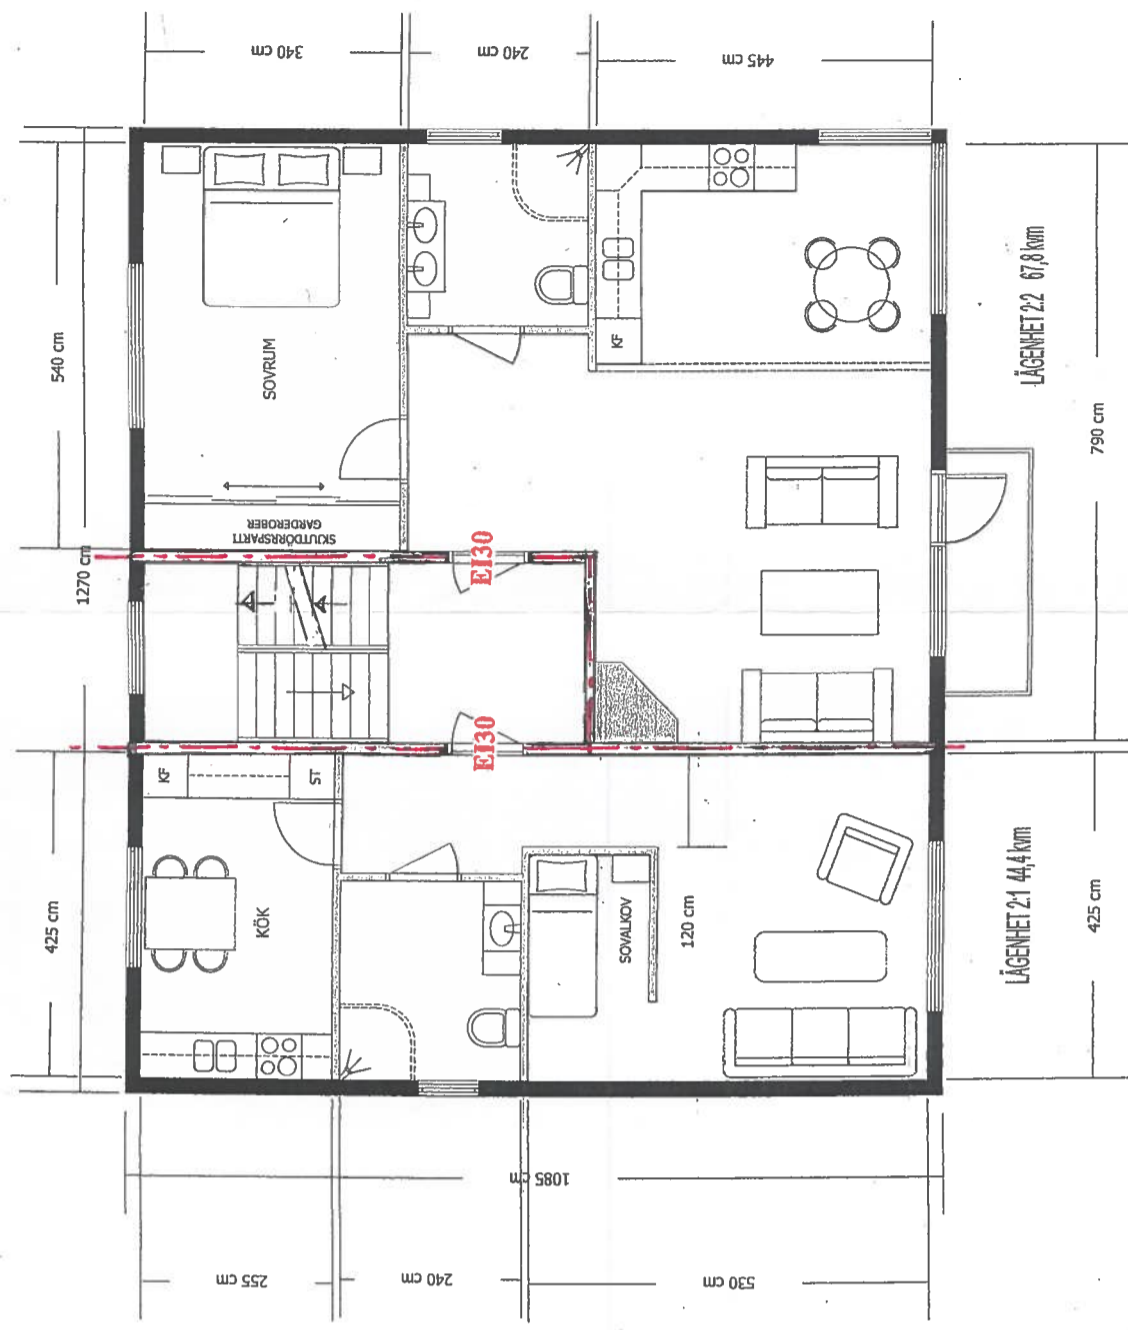

PLAN VÅN. 1 tr. Skala 1:100

PLAN Vån. 2 tr. Skala 1:100

SAMMANSTÄLLNINGSRITNING
Uppdelning av lägenheter på plan
1 o. 2 till 2 lägenheter å

RÖDINGEN 9
Mölndal


PLAN vån 1 o. 2 tr

KLANG Arkitekt AB
ARKITEKTER AB
Svancgatan 2 B
416 68 Göteborg
Tel. 031-17 18 50

nr. 2778:A2

Göteborg 2012-01-04

Skala 1:100

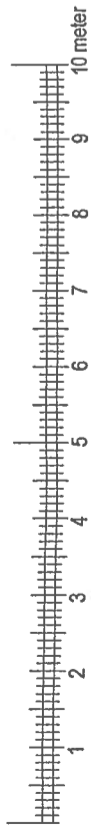

www.bygglovsbutikken.se
Festighetsbeskrivning: Rödningen 9 - Prytzgatan 40
Datum: 2011-11-18
Eskadeplan 14, 412 55 Göteborg T. 031 811200
D: 6952011
handläggare: Per Eriksson
per@bygglovsbutikken.se
SKALA 1:100 (I A3 ursprungsskalformat)