Lantmäterimyndigheten
Umeå kommun

Aktbilaga: KA1
A4S

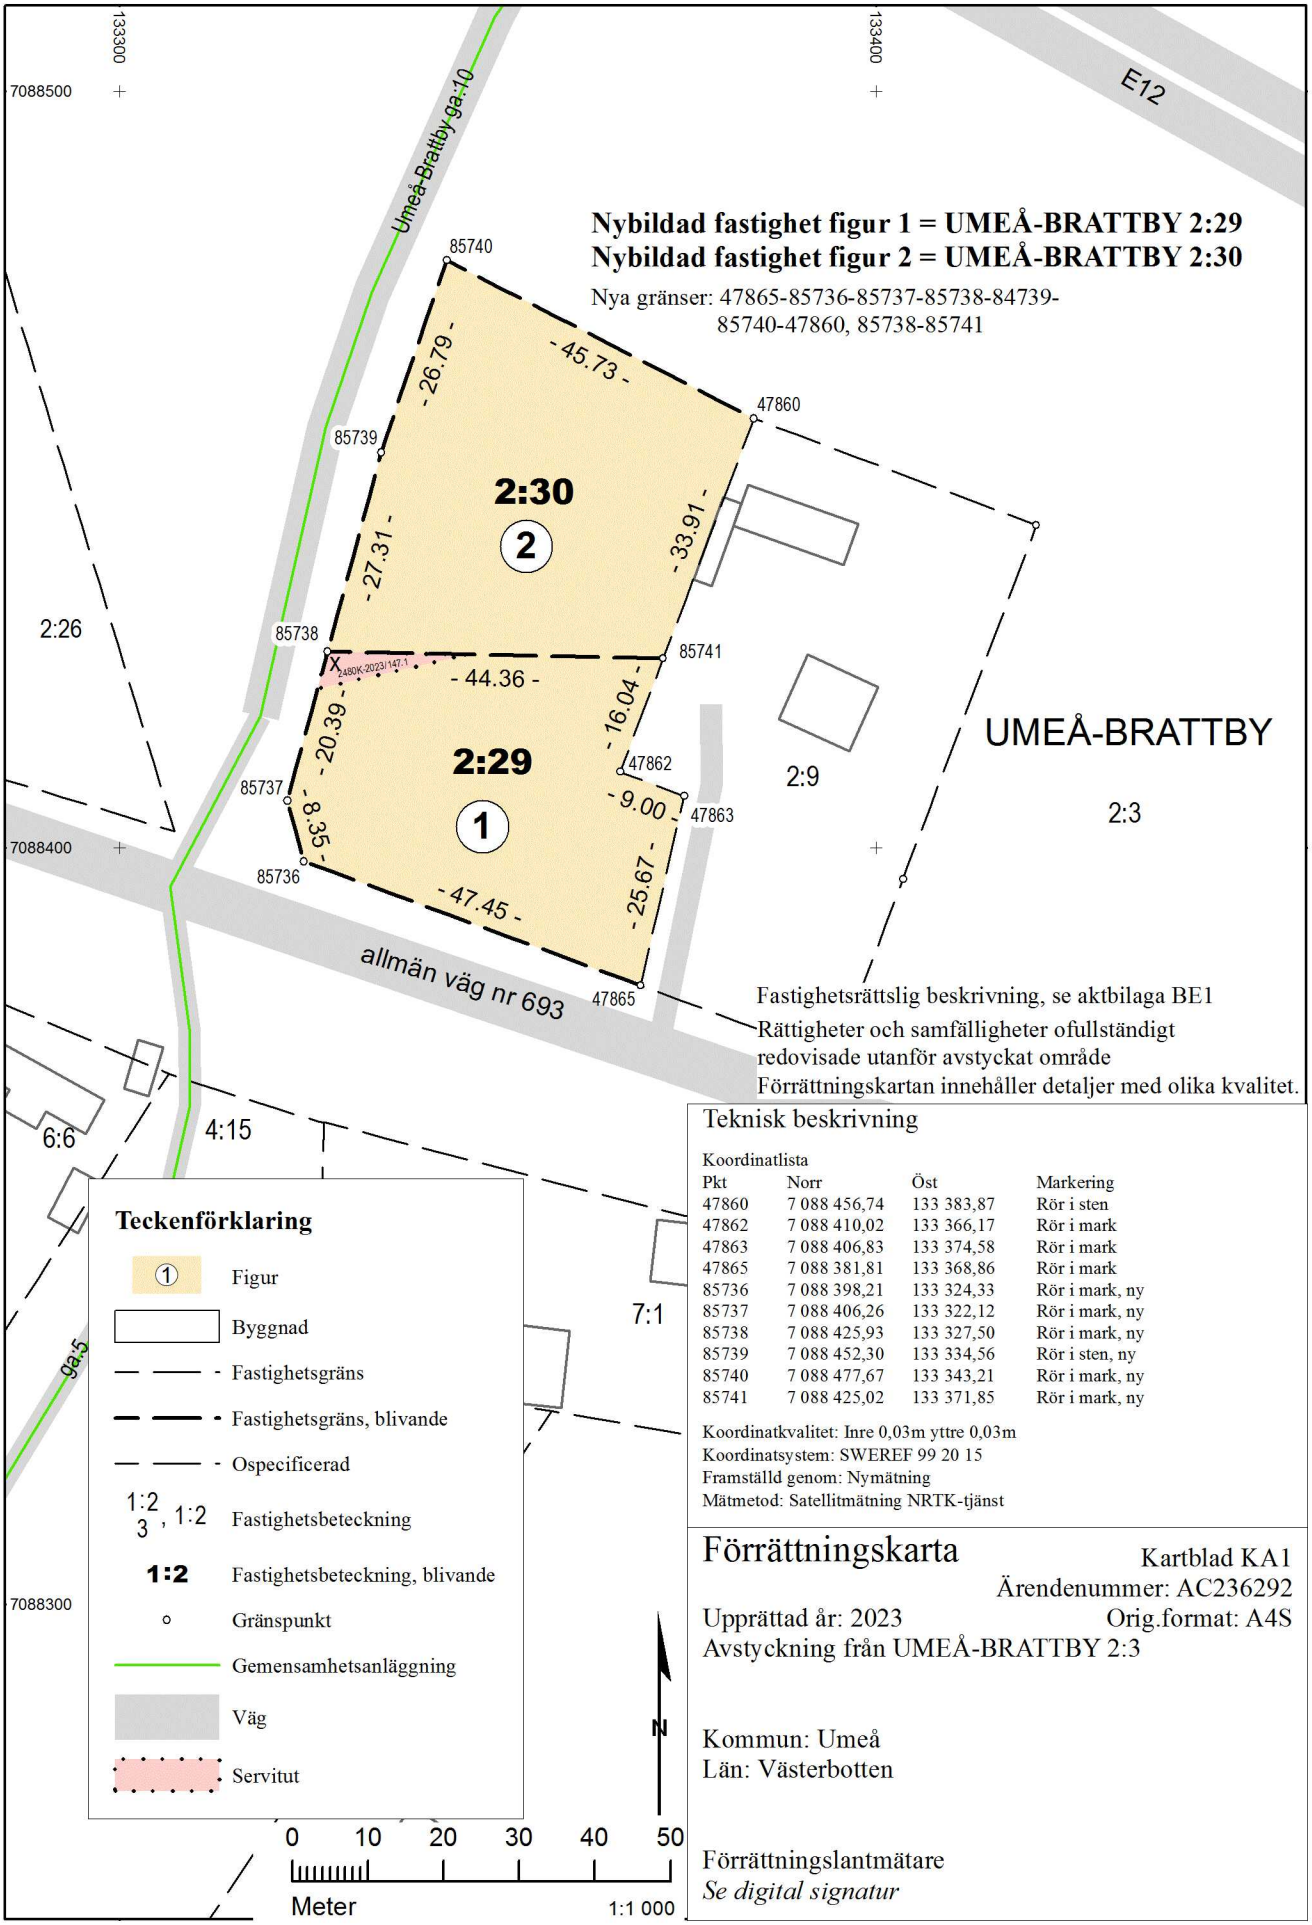

Teknisk beskrivning

Koordinatlista

Pkt	Norr	Öst	Markering
47860	7 088 456,74	133 383,87	Rör i sten
47862	7 088 410,02	133 366,17	Rör i mark
47863	7 088 406,83	133 374,58	Rör i mark
47865	7 088 381,81	133 368,86	Rör i mark
85736	7 088 398,21	133 324,33	Rör i mark, ny
85737	7 088 406,26	133 322,12	Rör i mark, ny
85738	7 088 425,93	133 327,50	Rör i mark, ny
85739	7 088 452,30	133 334,56	Rör i sten, ny
85740	7 088 477,67	133 343,21	Rör i mark, ny
85741	7 088 425,02	133 371,85	Rör i mark, ny

Koordinatkvalitet: Inre 0,03m yttre 0,03m
Koordinatsystem: SWEREF 99 20 15
Framställd genom: Nymätning
Mätmetod: Satellitmätning NRTK-tjänst

Förrättningskarta

Kartblad KA1
Ärendenummer: AC236292
Upprättad år: 2023
Orig.format: A4S
Avstyckning från UMEÅ-BRATTBY 2:3

Kommun: Umeå
Län: Västerbotten

Förrättningslantmätare
Se digital signatur

Akt 2480K-2023/147