

70. 25/22-41

LÄNSSTYRELSEN
19 FEB. 1941
KALMAR

Karta
över ett område å samf. mark till
Dalby Lilla nr 1-3 och Dalby Stora 2²
avsett att sammanläggas med områden från
Kyrktäkten 1¹ och Dalbytäkten 1¹
i **Kastlösa socken, Kalmar län;**

upprättad vid avstyckning år 1940 av

Oveleer J. Nilu
Distriktslantmätare.

Avstyckningsbeskrivning

Bet. å kartan	Ägoslag m. m.	Areal						
		Inrösningsj.			Avrösningsj.			
		Hektar	Ar	Kvm	Hektar	Ar	Kvm	
A	Avrjord (tomt)						325	Avstyckat område
B	d:o "						1280	Avst. fr. Dalbytäkten 1 ¹
C	d:o "						270	Avst. fr. Kyrktäkten 1 ¹
	Summa						1875	


Ej avdr.

År 1941 den 14 mars har länsstyrelsen i Kalmar län fastställt å denna karta angivna avstyckning under villkor, att förordnande gives därom, att det avstyckade området sammanlägges med de från fastigheterna Kyrktäkten 1¹ och Dalbytäkten 1¹ avstyckade områdena, som å kartan betecknats B och C, betygar

På tjänstens vägnar:

Den sammanl. fastigh. = R. Nr. 3¹ (Dalbytäkten)

[Signature]

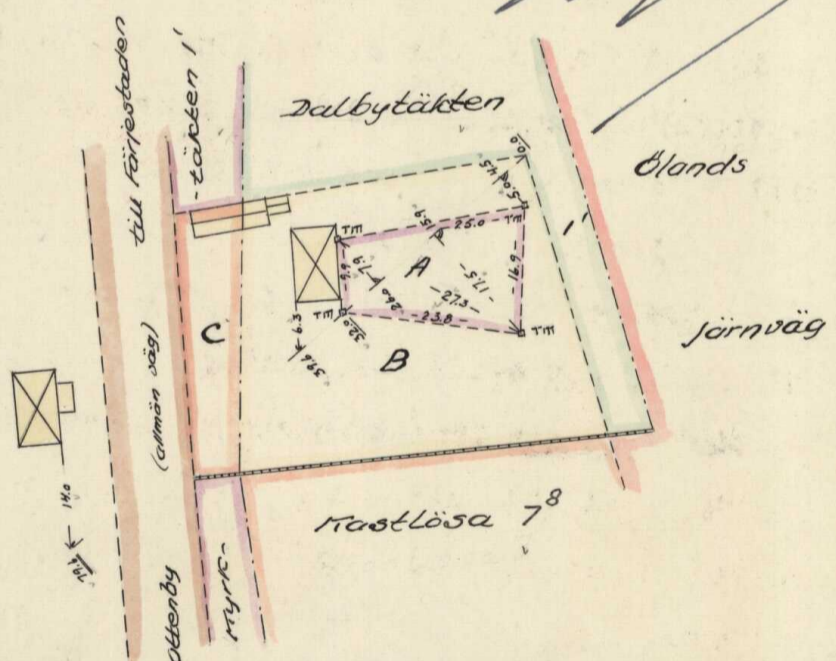

§ 87. År 1941 den 18 december har ägodelningsdomaren i Ölands domsaga förordnat om sammanläggning av de å denna karta med litt. A, B och C betecknade områdena; betygar

På ämbetets vägnar:

[Signature]

