

Karta
 över ett område
 beläget å fastigheten
Skriketorp 2⁷

i Högby socken av Kalmar län;

upprättad vid avstyckning år 1932 av


Anders Erik Johner

Distriktslantmätare.

Skala 1:2000

0 20 40 60 80 100 120 140 160 180 200 meter

Jordregisternummer	Avstyckningsbeskrivning											
	Ägodels num- mer & kar- ten	Ägodelterna bestå av										
		åker		äng		odlings- mark		avrös- ningsjord		summa		
		Hektar	Kvm	Hektar	Kvm	Hektar	Kvm	Hektar	Kvm	Hektar	Kvm	
		28	A							1465		1465
29	B							1810		1810		
30	C							2515		2515		
31	D							10450		10450		
Summa:										16240		

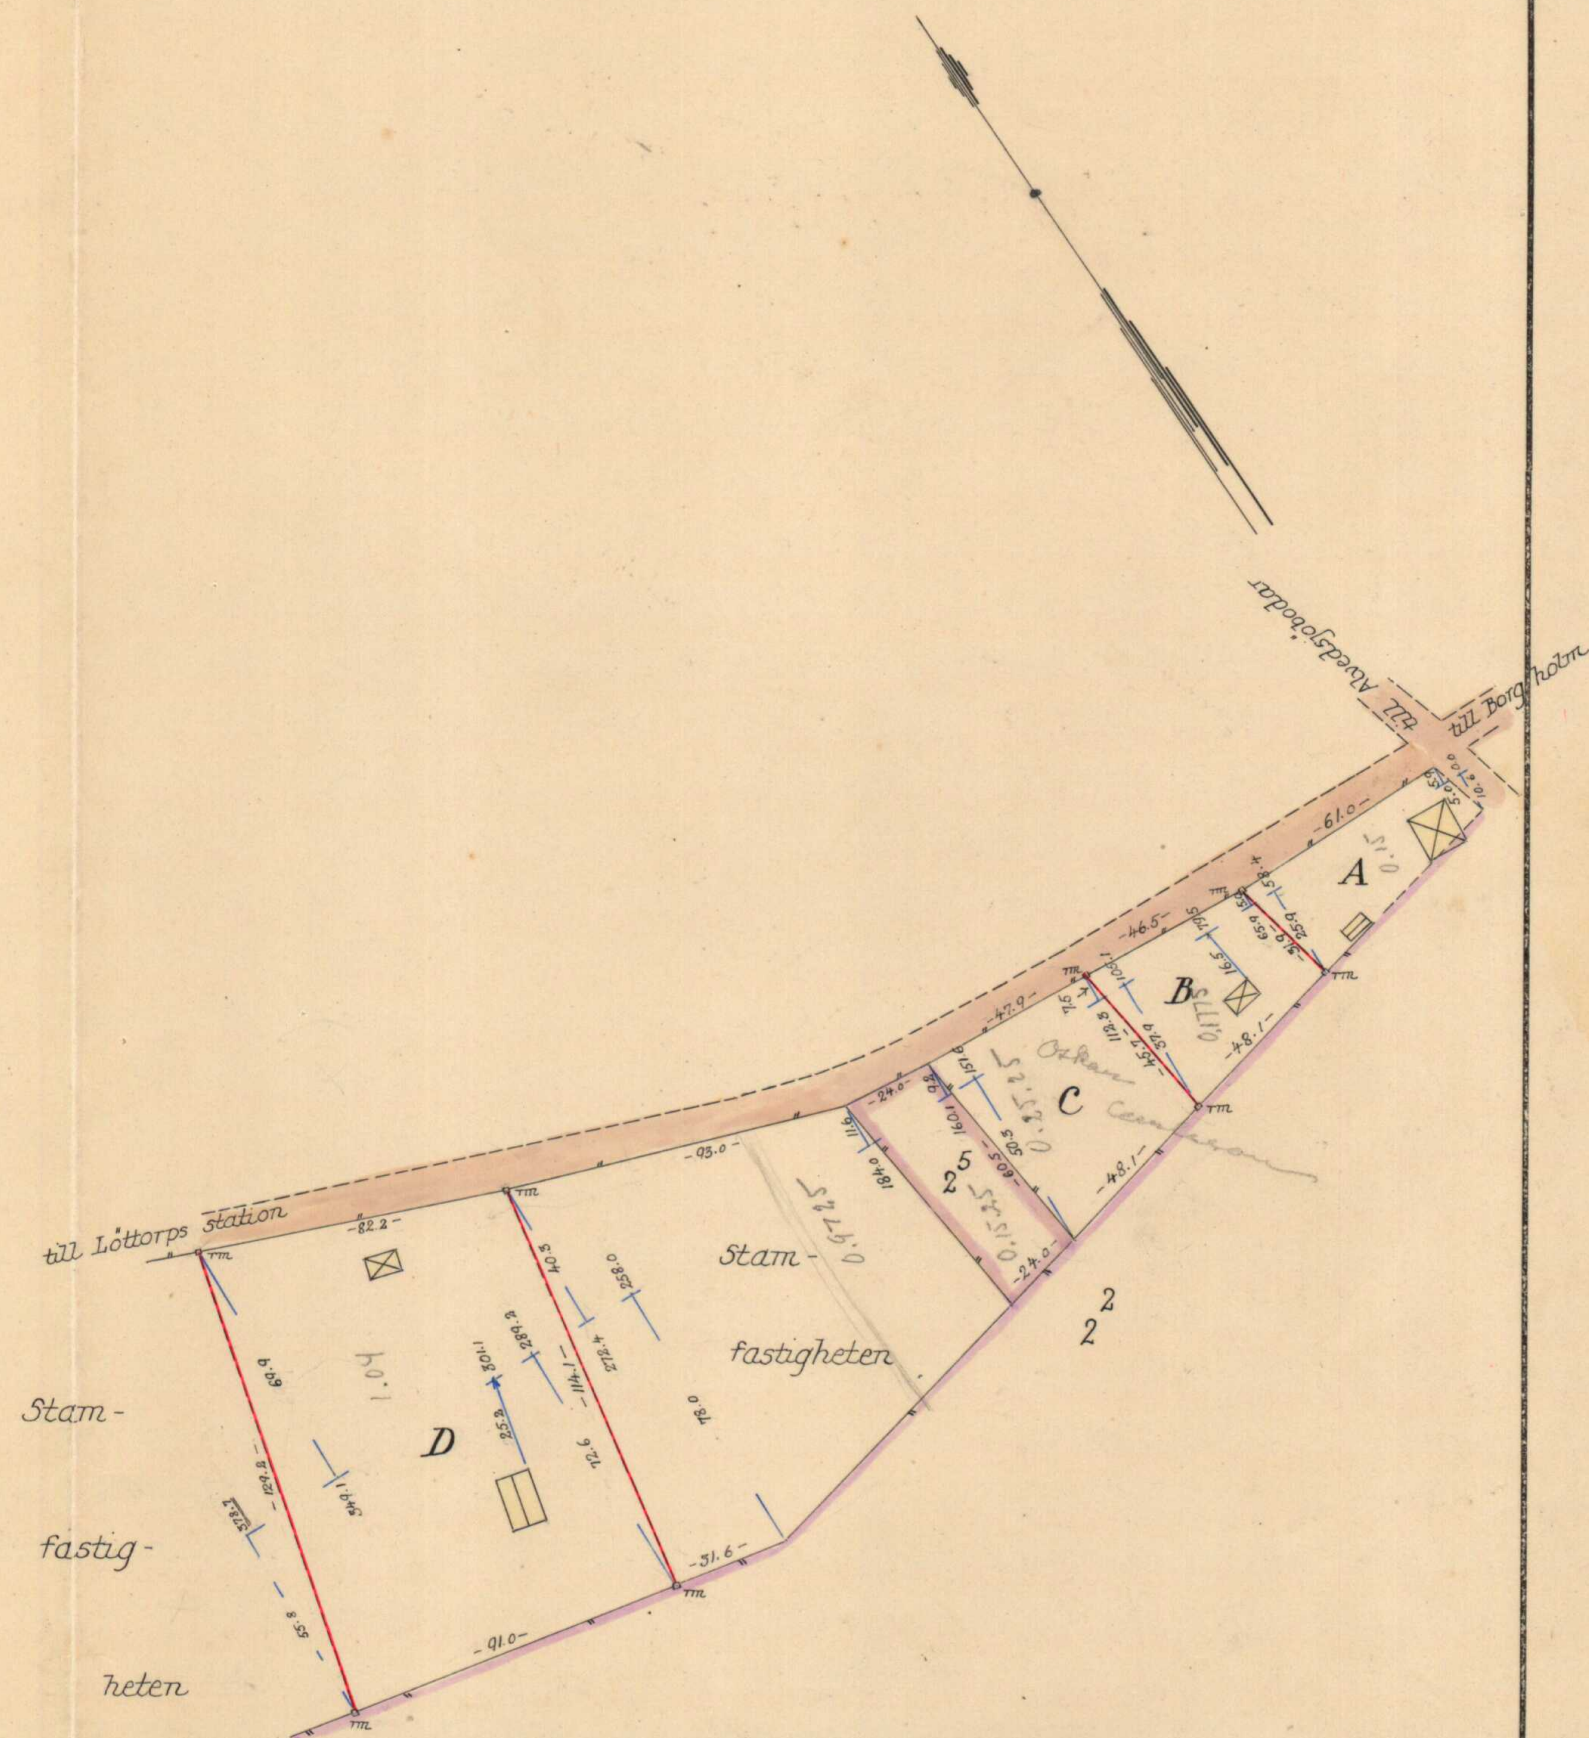

Den å denna karta angivna avstyckning fastställdes denna dag av överlantmätaren i Kalmar län, betygar Kalmar i länets lantmäterikontor den 24 april 1933.

Karl von Otter
 1148