


Vy framifrån

Alla mått anges i mm

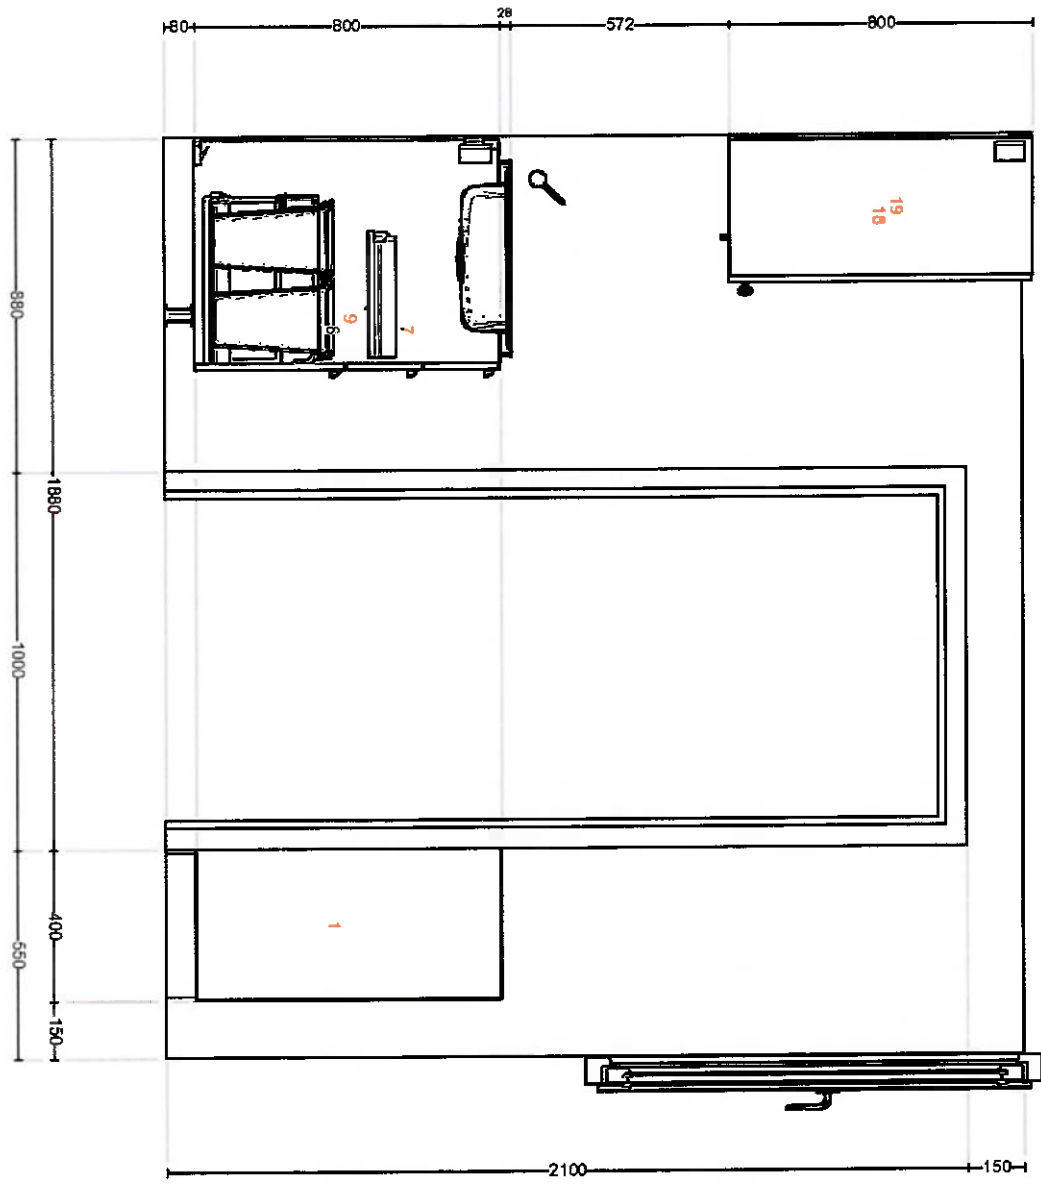

Viktigt IKEA tar inget ansvar för noggrannheten i mått eller möbellayout. Priserna i det här programmet gäller produkter du plockar ihop på IKEA, tar hem och monterar själv. Alla efterfrågade leverans-, monterings- och installationstjänster betalas separat och ingår inte i priset. Även om vi försöker se till att informationen i det här programmet är korrekt, ber vi om ursäkt för eventuella produktändringar som kan komma att ske. Priserna i detta ritverktyg är preliminära, och fastställs först när du lägger en beställning och får en orderbekräftelse. Ritningen skall inte betraktas som en offert.


Ritningsnamn **IKEA - Mitt IKEA kök**
Ritnings-ID **171CF5E7-AS64-4E31-AA05-F968EEBD87DD**
Utskriven **2023-07-03**
Ritning giltig för **Sverige**



Vy framifrån

Alla mått anges i mm

3

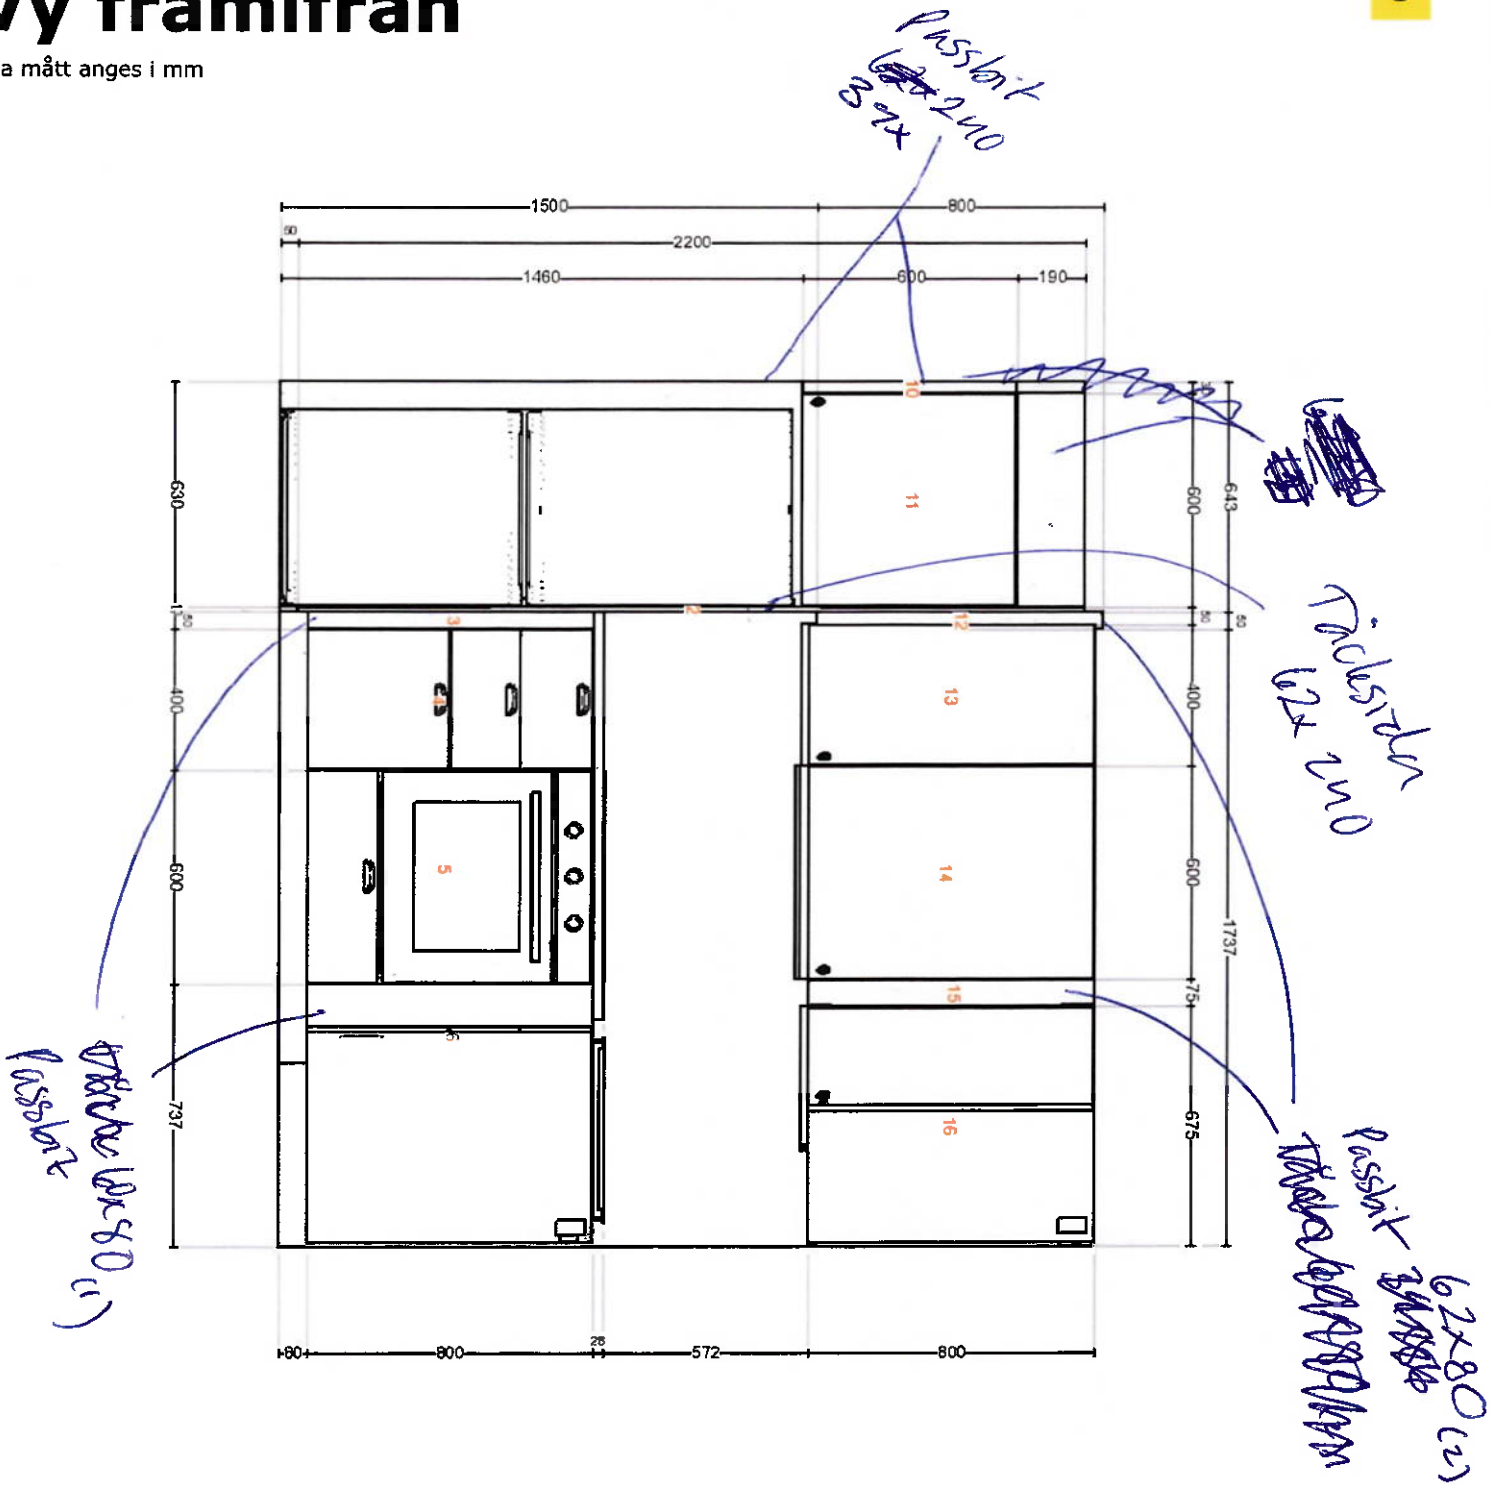


Viktigt IKEA tar inget ansvar för noggrannheten i mått eller möbellayout. Priserna i det här programmet gäller produkter du plockar ihop på IKEA, tar hem och monterar själv. Alla efterfrågade leverans-, monterings- och installationstjänster betalas separat och ingår inte i priset. Även om vi försöker se till att informationen i det här programmet är korrekt, ber vi om ursäkt för eventuella produktändringar som kan komma att ske. Priserna i detta ritverktyg är preliminära, och fastställs först när du lägger en beställning och får en orderbekräftelse. Ritningen skall inte betraktas som en offert.

Ritningsnamn **IKEA - Mitt IKEA kök**
Ritnings-ID **171CF5E7-A564-4E31-AA05-F968EEBD87DD**
Utskriven **2023-07-03**
Ritning giltig för **Sverige**



Vy framifrån

Alla mått anges i mm

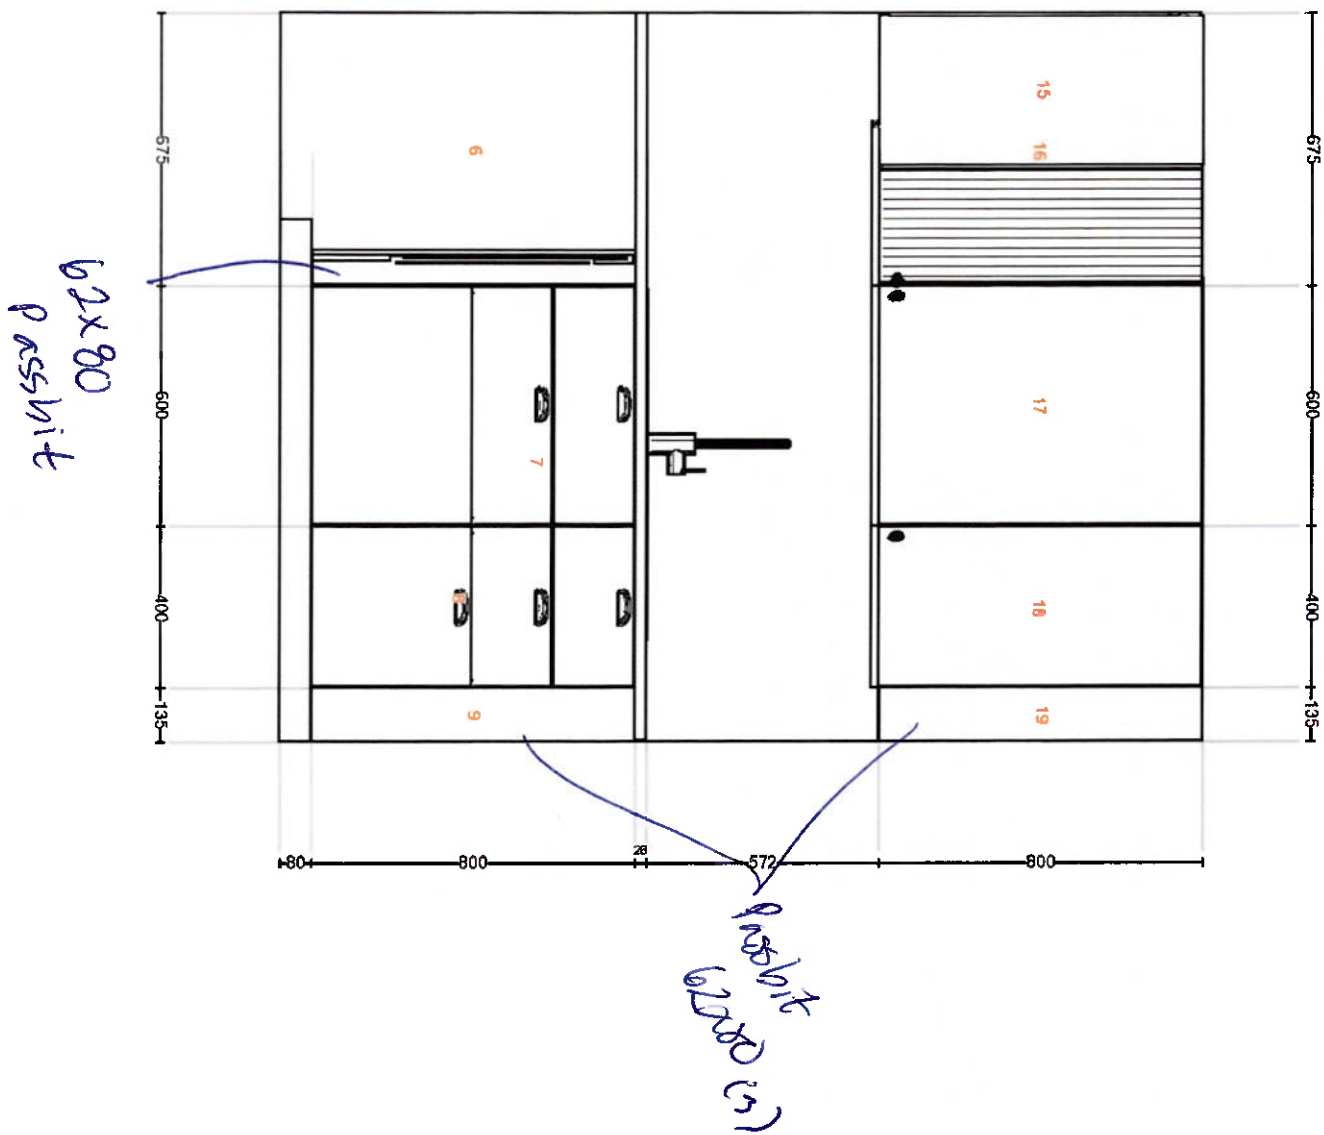


Viktigt IKEA tar inget ansvar för noggrannheten i mått eller möbellayout. Priserna i det här programmet gäller produkter du plockar ihop på IKEA, tar hem och monterar själv. Alla efterfrågade leverans-, monterings- och installationstjänster betalas separat och ingår inte i priset. Även om vi försöker se till att informationen i det här programmet är korrekt, ber vi om ursäkt för eventuella produktändringar som kan komma att ske. Priserna i detta ritverktyg är preliminära, och fastställs först när du lägger en beställning och får en orderbekräftelse. Ritningen skall inte betraktas som en offert.

Ritningsnamn **IKEA - Mitt IKEA kök**
Ritnings-ID **171CF5E7-A564-4E31-AA05-F968EEBD87DD**
Utskriven **2023-07-03**
Ritning giltig för **Sverige**



Insida framifrån

Alla mått anges i mm

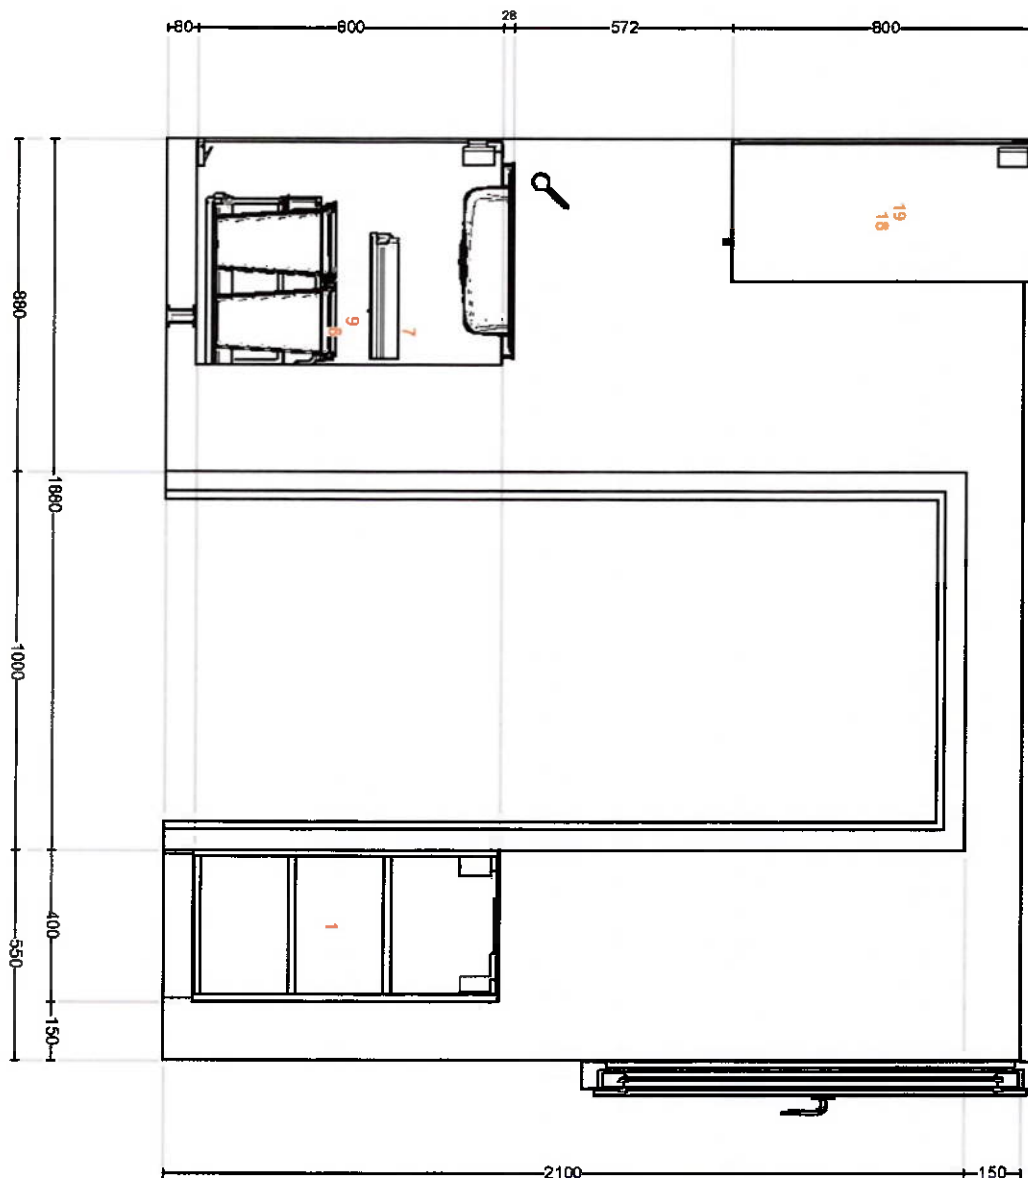


Viktigt IKEA tar inget ansvar för noggrannheten i mått eller möbellayout. Priserna i det här programmet gäller produkter du plockar ihop på IKEA, tar hem och monterar själv. Alla efterfrågade leverans-, monterings- och installationstjänster betalas separat och ingår inte i priset. Även om vi försöker se till att informationen i det här programmet är korrekt, ber vi om ursäkt för eventuella produktändringar som kan komma att ske. Priserna i detta ritverktyg är preliminära, och fastställs först när du lägger en beställning och får en orderbekräftelse. Ritningen skall inte betraktas som en offert.

Ritningsnamn **IKEA - Mitt IKEA kök**
Ritnings-ID **171CF5E7-A564-4E31-AA05-F968EEBD87DD**
Utskriven **2023-07-03**
Ritning giltig för **Sverige**

Insida framifrån

7

Alla mått anges i mm

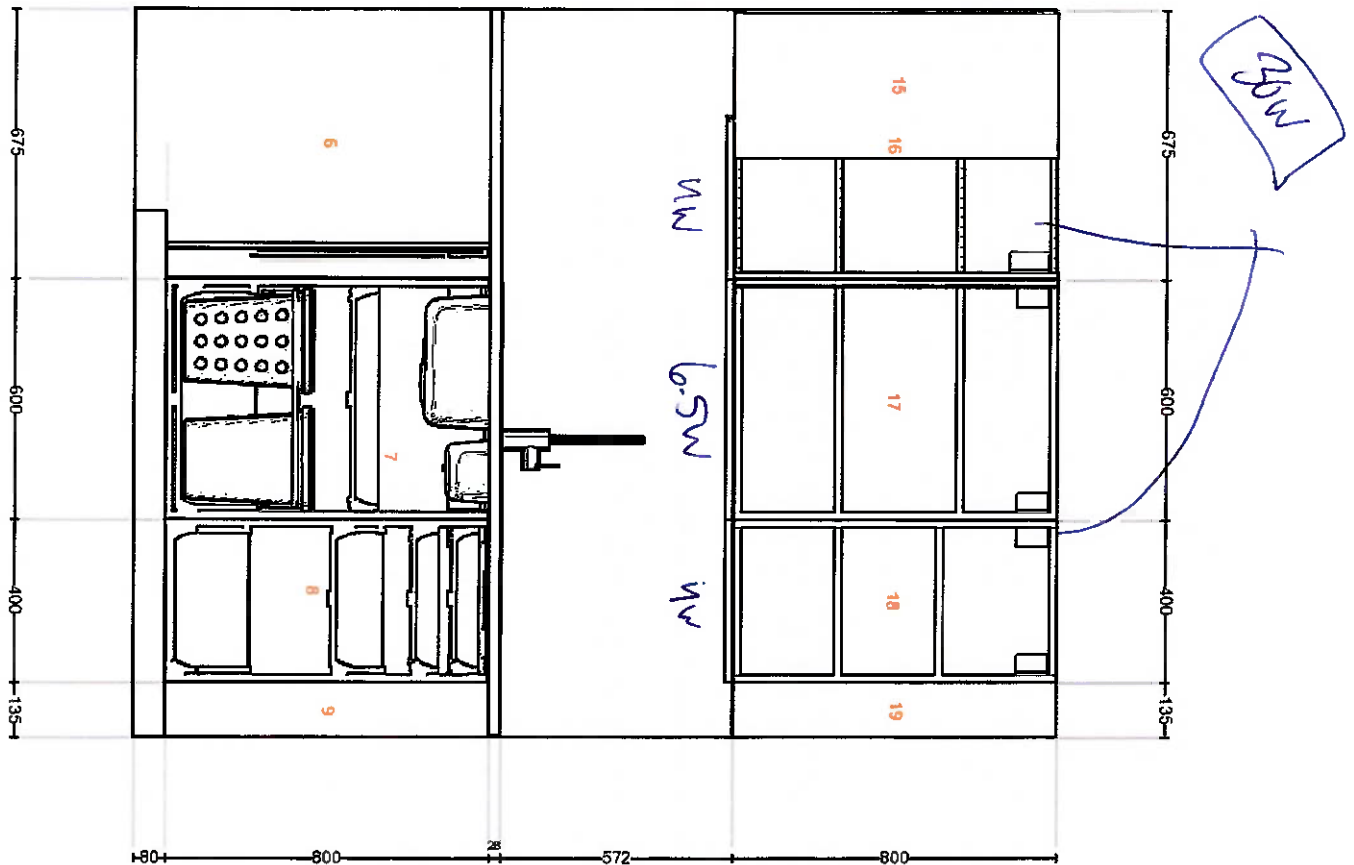

Viktigt IKEA tar inget ansvar för noggrannheten i mått eller möbellayout. Priserna i det här programmet gäller produkter du plockar ihop på IKEA, tar hem och monterar själv. Alla efterfrågade leverans-, monterings- och installationstjänster betalas separat och ingår inte i priset. Även om vi försöker se till att informationen i det här programmet är korrekt, ber vi om ursäkt för eventuella produktändringar som kan komma att ske. Priserna i detta ritverktyg är preliminära, och fastställs först när du lägger en beställning och får en orderbekräftelse. Ritningen skall inte betraktas som en offert.

Ritningsnamn **IKEA - Mitt IKEA kök**
Ritnings-ID **171CF5E7-A564-4E31-AA05-F968EEBD87DD**
Utskriven **2023-07-03**
Ritning giltig för **Sverige**


© Inter IKEA Systems B.V. 2023



Vy ovanifrån

Alla mått anges i mm

8

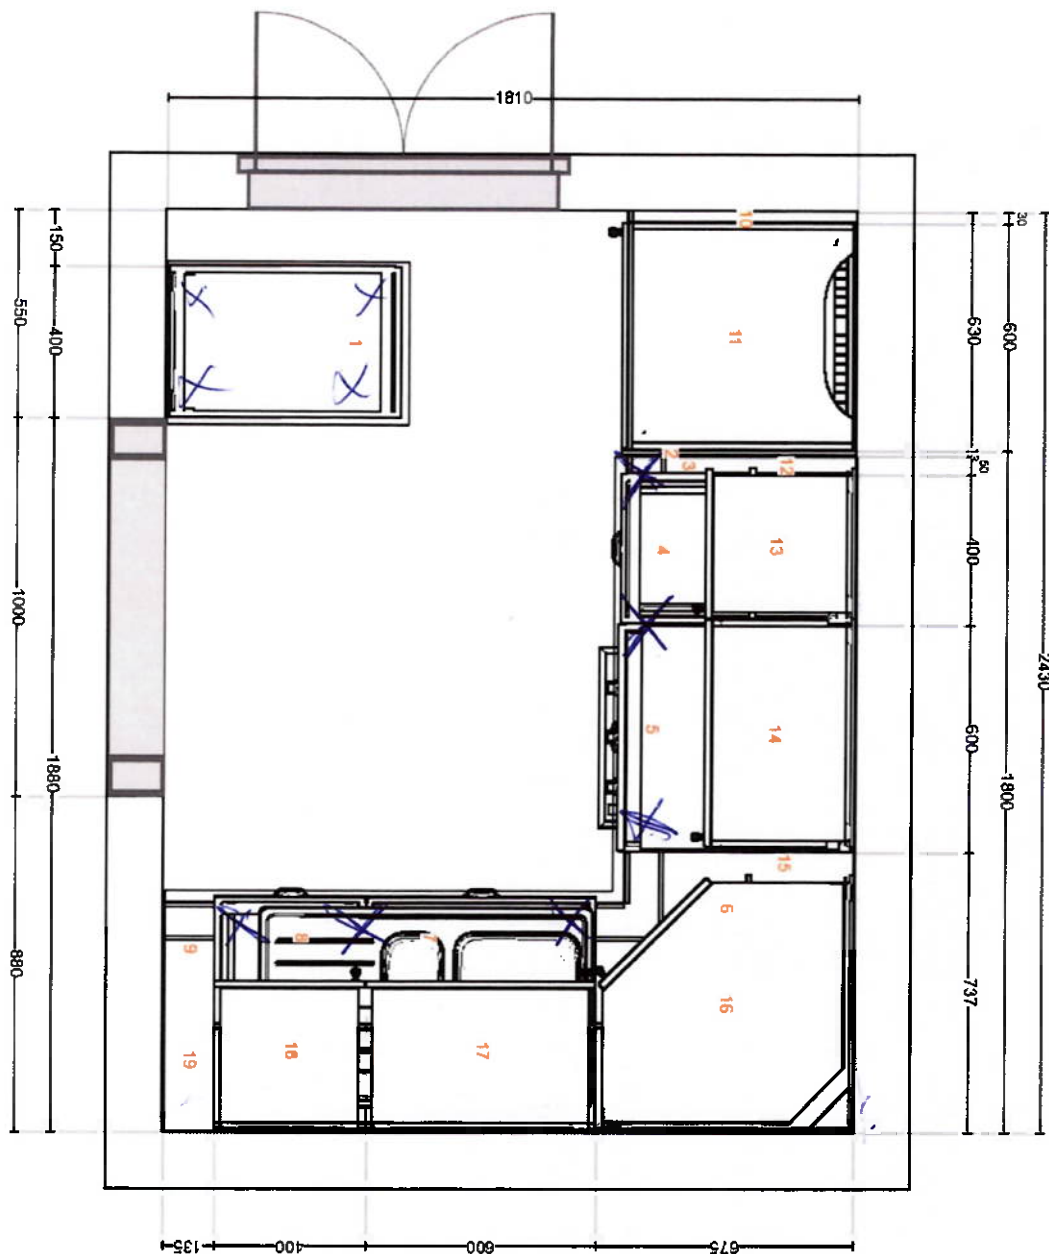

Viktigt IKEA tar inget ansvar för noggrannheten i mått eller möbellayout. Priserna i det här programmet gäller produkter du plockar ihop på IKEA, tar hem och monterar själv. Alla efterfrågade leverans-, monterings- och installationstjänster betalas separat och ingår inte i priset. Även om vi försöker se till att informationen i det här programmet är korrekt, ber vi om ursäkt för eventuella produktändringar som kan komma att ske. Priserna i detta ritverktyg är preliminära, och fastställs först när du lägger en beställning och får en orderbekräftelse. Ritningen skall inte betraktas som en offert.

Ritningsnamn **IKEA - Mitt IKEA kök**
Ritnings-ID **171CF5E7-A564-4E31-AA05-F968EEBD87DD**
Utskriven **2023-07-03**
Ritning giltig för **Sverige**



Bänkskiva

Alla mått anges i mm


Bänkskiva **EKBACKEN**, Artikelnr 703.454.66, måttbeställd bänkskiva, vit marmormönstrad/laminat

Diskho(ar) **VATTUDALEN**, Artikelnr 303.151.69, toppmonterad, inbyggnadskho, 1 1/2 hoar med avrinningsyta, rostfritt stål

Häll(ar) **GRUNDAD**, Artikelnr 404.670.82, induktionshäll, IKEA 300 svart

Kantbeskrivning

- YTTRE rak PP, kant, för måttbeställd bänkskiva laminat

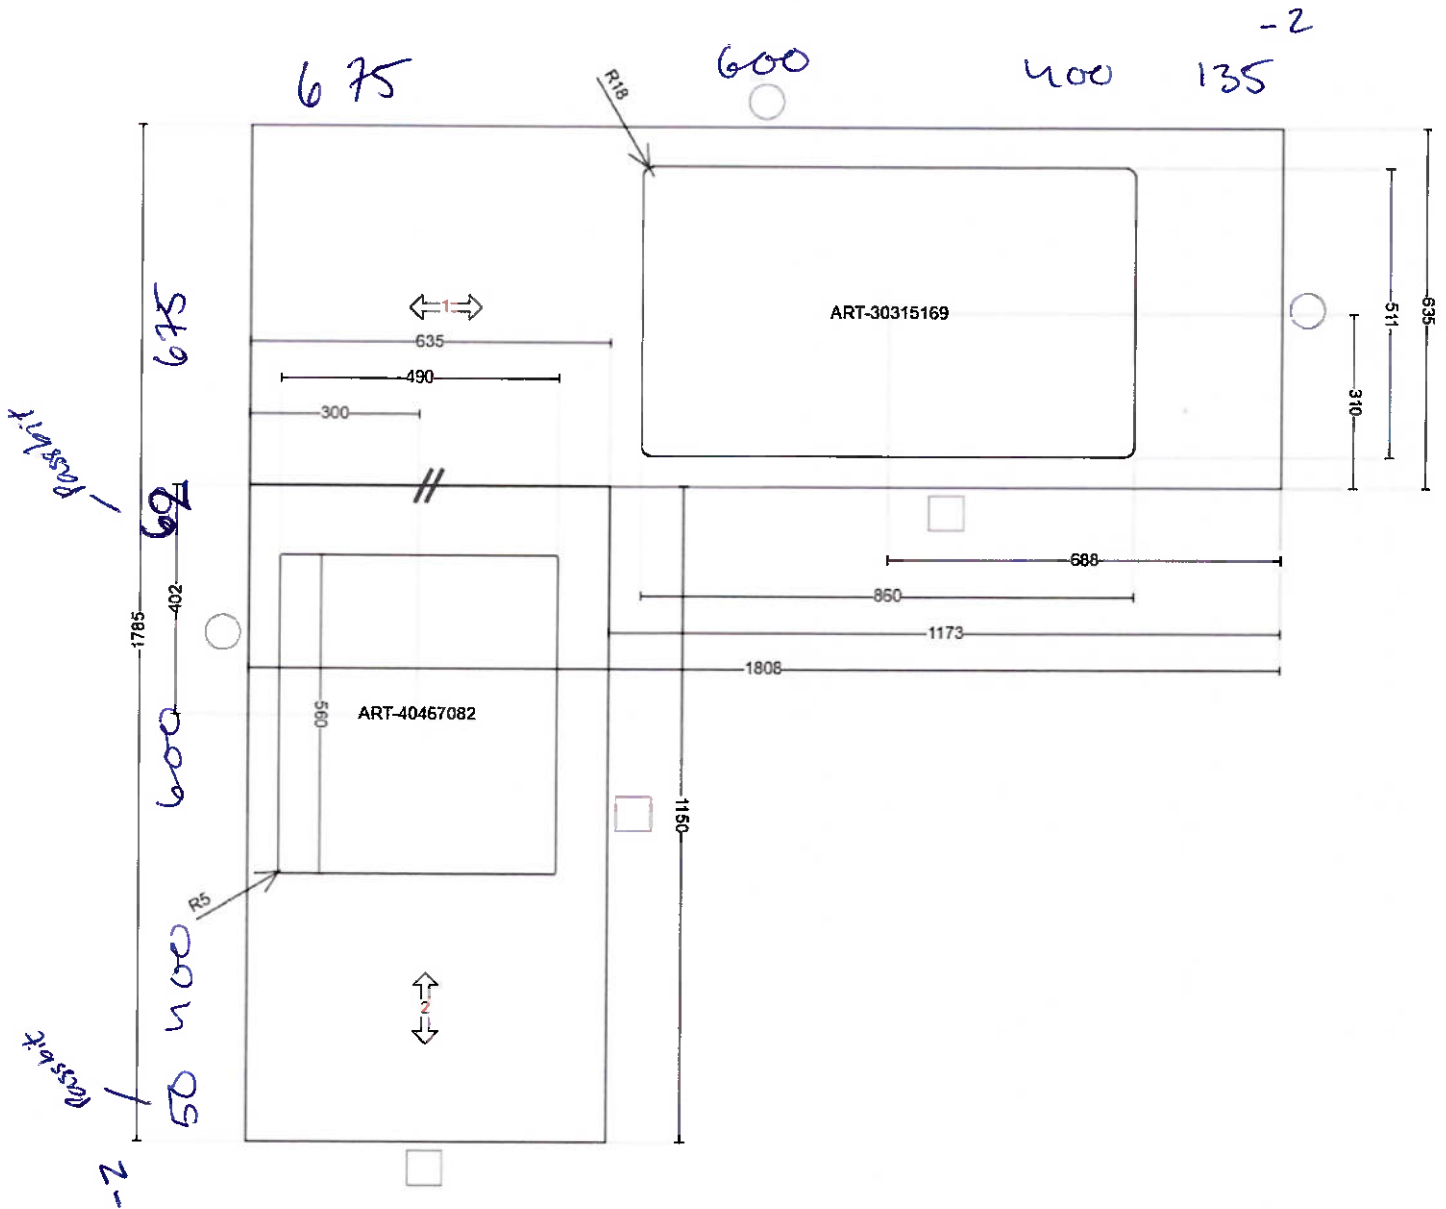

Viktigt IKEA tar inget ansvar för noggrannheten i mått eller möbellayout. Priserna i det här programmet gäller produkter du plockar ihop på IKEA, tar hem och monterar själv. Alla efterfrågade leverans-, monterings- och installationstjänster betalas separat och ingår inte i priset. Även om vi försöker se till att informationen i det här programmet är korrekt, ber vi om ursäkt för eventuella produktändringar som kan komma att ske. Priserna i detta ritverktyg är preliminära, och fastställs först när du lägger en beställning och får en orderbekräftelse. Ritningen skall inte betraktas som en offert.

Ritningsnamn **IKEA - Mitt IKEA kök**

Ritnings-ID **171CF5E7-A564-4E31-AA05-F968EEBD87DD**

Utskriven **2023-07-03**

Ritning giltig för **Sverige**