

Ritningen framställd genom sammanställning och komplettering av ritningar framställda av www.-bygglovsbutikken.se, originalhandlingar sedan ny-byggnad, kontroll på plats mm.

A1



SITUATIONSPLAN Skala 1:500

**SAMMANSTÄLLNINGSRITNING**

Uppdelning av lägenheter på plan 1 o. 2 till 2 lägenheter å

**RÖDINGEN 9**  
Möndal

KÄLLARPLAN o. SITUATIONSPLAN

**KLANG**  
ARKITEKTER AB

Svängatan 2 B  
41668 Göteborg  
Tel. 031-171850



nr. 2778:A1

Göteborg 2011-12-30

Skala 1:100 o. 1:500

FAIK

KÄLLARPLAN Skala 1:100

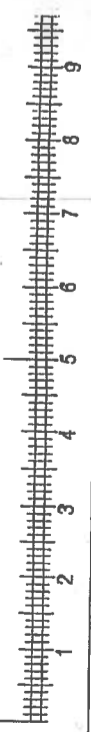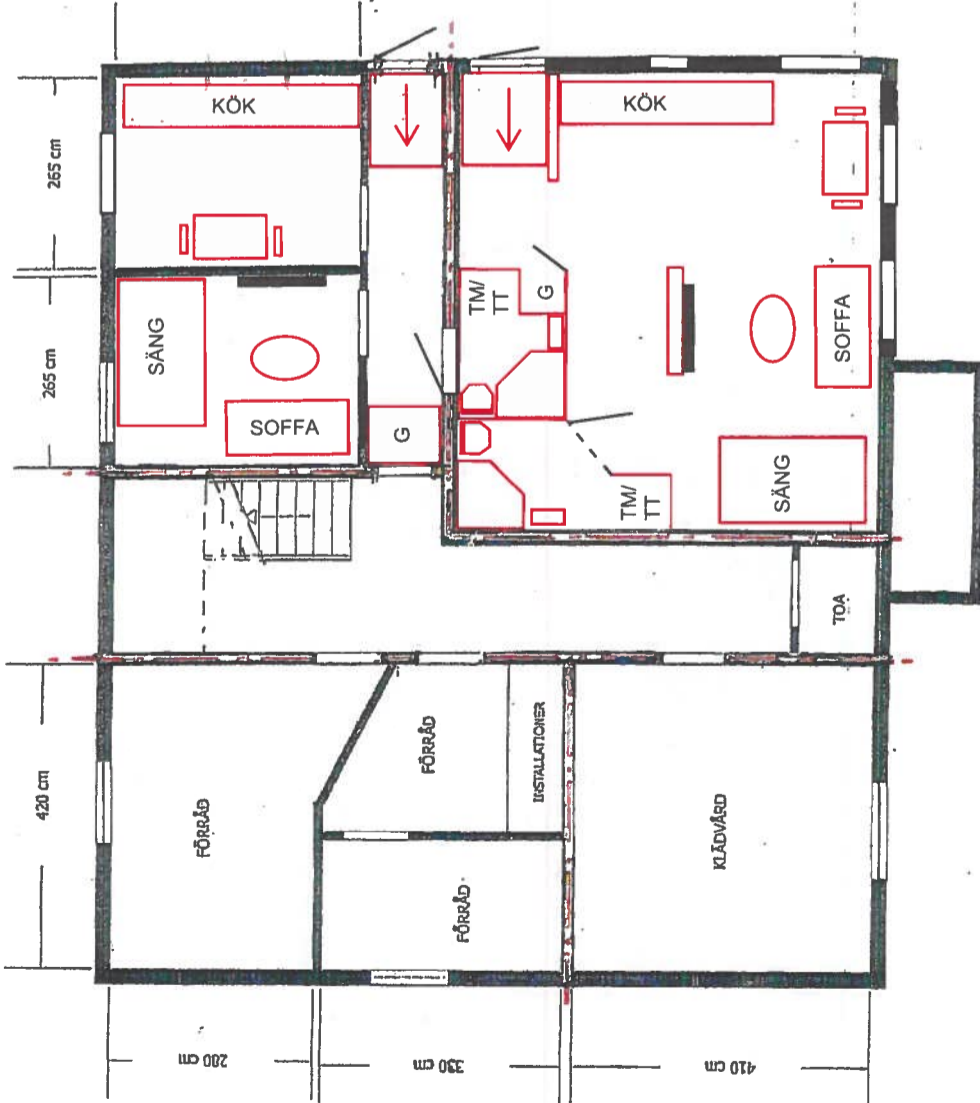

WWW.BYGGLOVSBUKTIKEN.SE  
Ett vägval: 14 415 55 Göteborg T 031-411200  
Handläggare: Per Eriksson  
per.eriksson@bygglovsbutikken.se

Festighetsbeteckning: Rödningen 9 - P-platsen 40  
Datum: 2011-12-30  
D: 6957011  
SKALA 1:100 (I A3 utsparat format)