




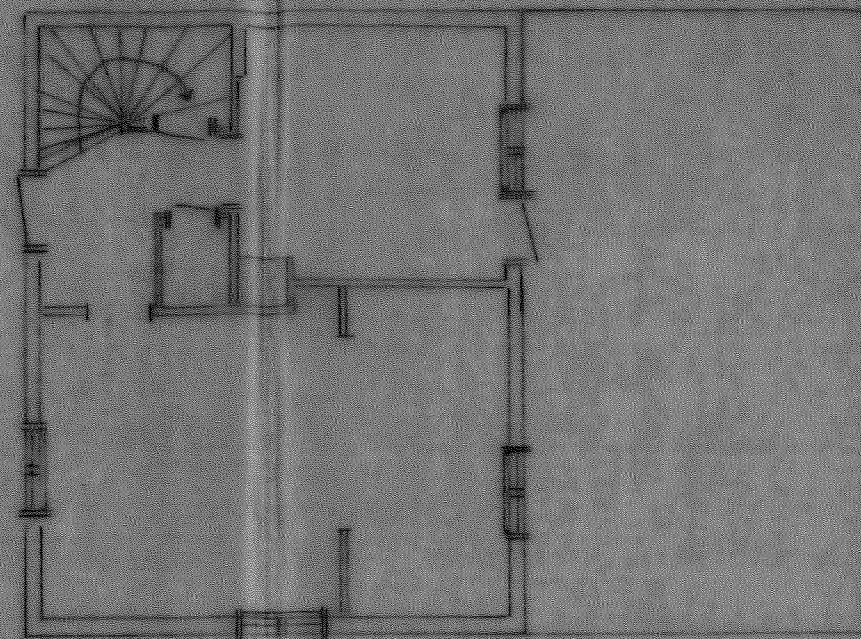


PLAN
NUVARANDE

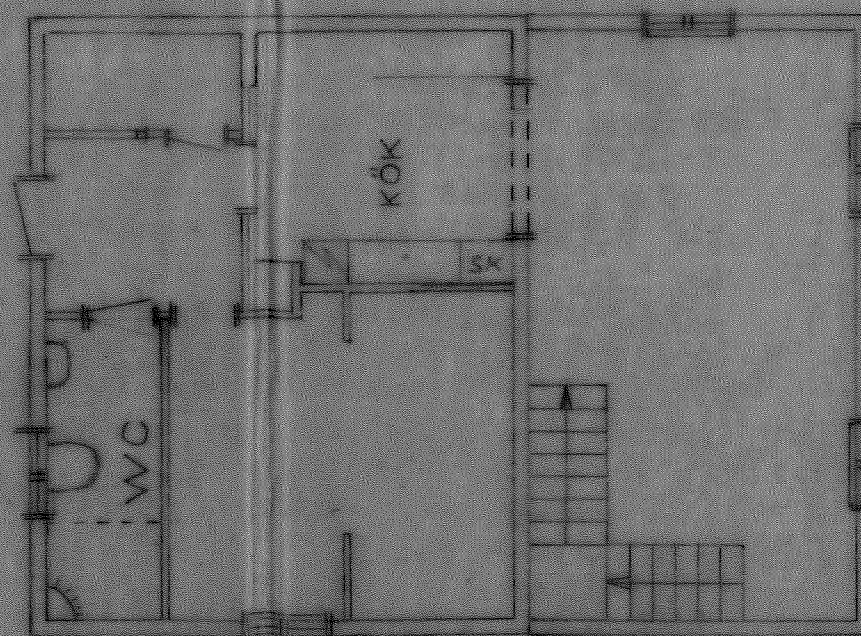

PLAN
BLIVANDE

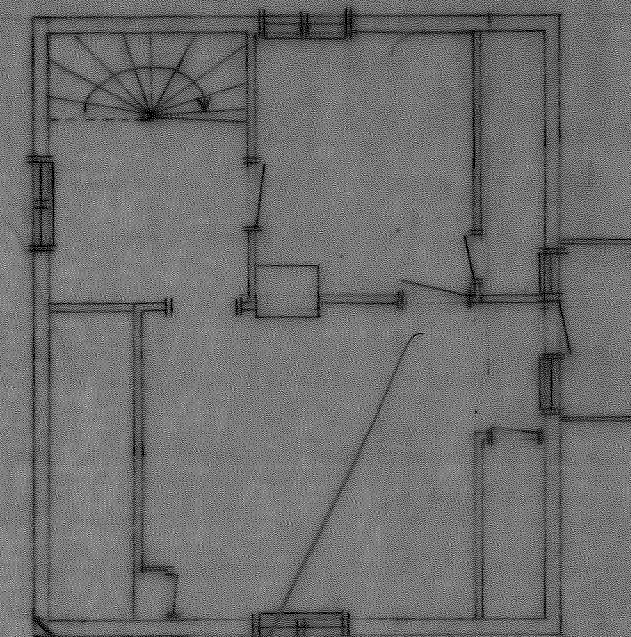

PLAN ÖVERVÅNING
NUVARANDE

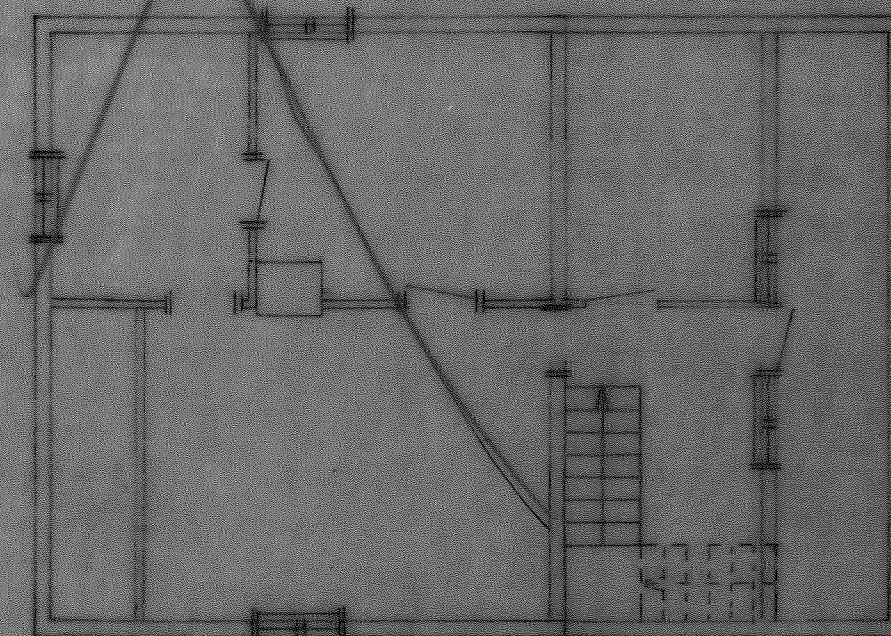


PLAN ÖVERVÅNING
BLIVANDE


galler ej

1979-12-10 S 427


Ulf von Niermann

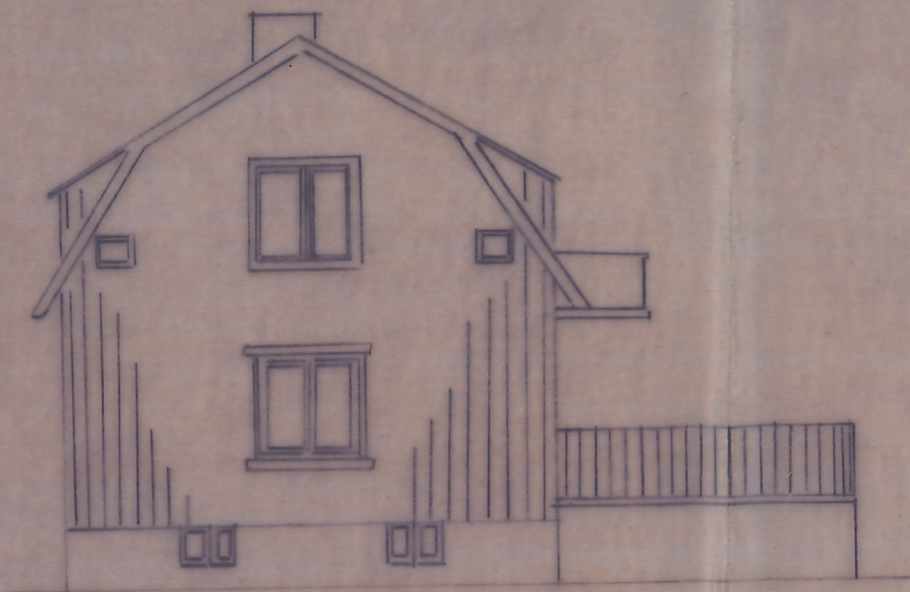

NUVARANDE
VÄSTER

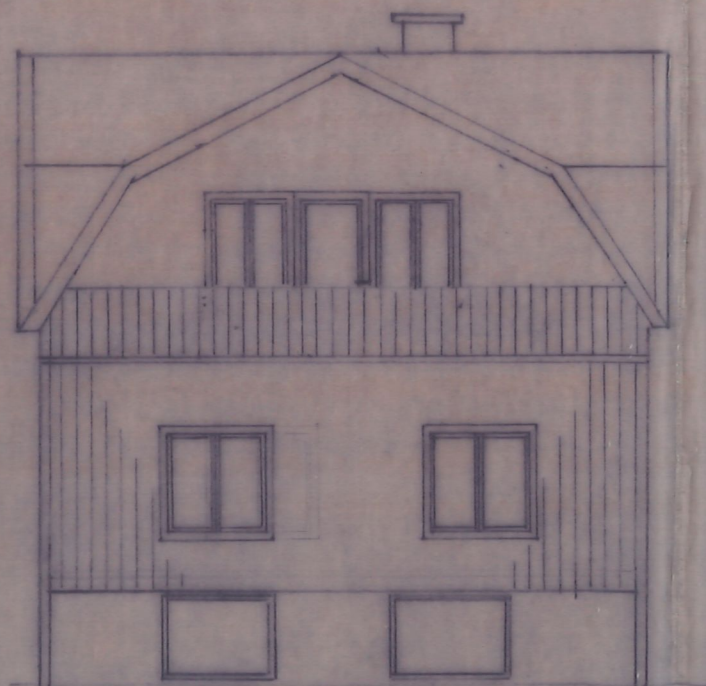

BLIVANDE
SÖDER

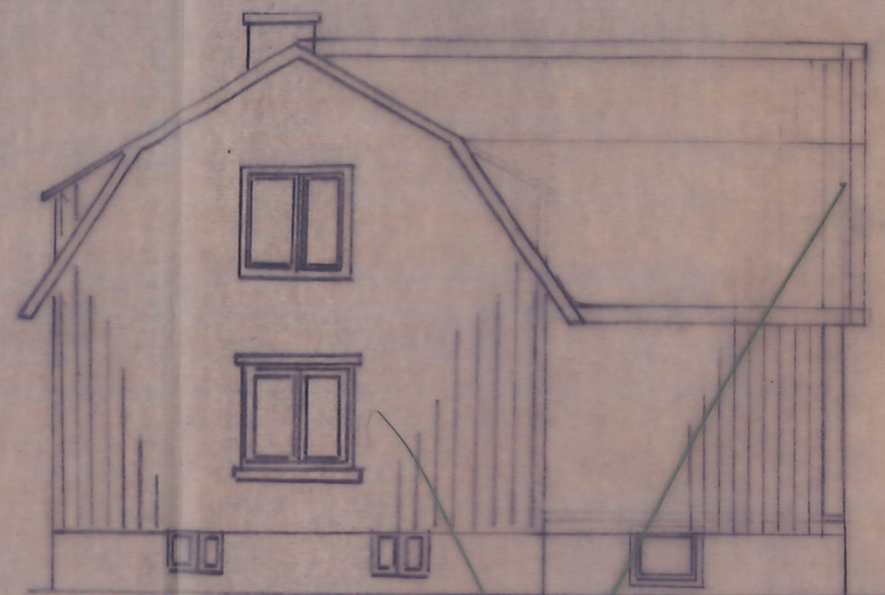

BLIVANDE
VÄSTER




NUVARANDE
SÖDER

Gillen 9

1979-10-10 427
Alma Nilsson


Gädder Ej.

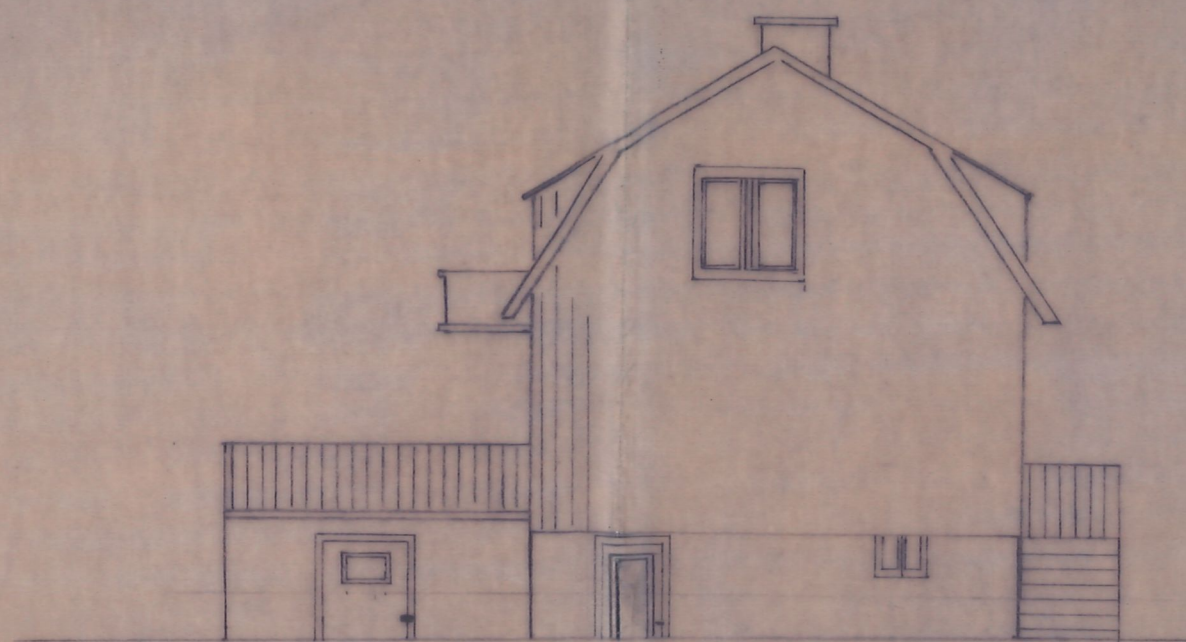

NUVARANDE
ÖSTER



BLIVANDE
ÖSTER

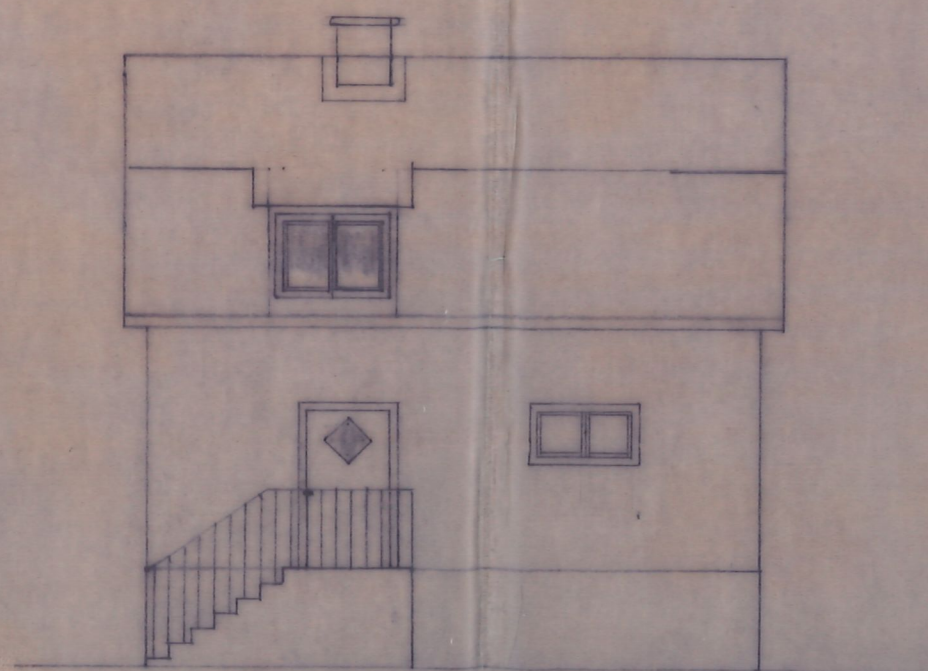

BLIVANDE
NORR



NUVARANDE
NORR

Tillhör Strömsåds byggnadsnämnds
protokoll 1979-10-10 497

Alma Wikström