

NYBRO LANTMÄTERIDISTRIKT

1973

H3 317/73

KA

Ärende Avstyckning från ALVEDSJÖ 5:1		Kommun Ölands Åkerbo	Län Kalmar
Registerområde Högby		Nybildade fastigheter Alvedsjö 5:14 - 5:16	
Förrättningslantmätare <i>Ebbe Emilsson</i> Ebbe Emilsson		Registreringsdatum 1973-09-27	
		☒ Uppgift om åtgärd förrättningen avsett har införts i fastighetsregistret	
		För fastighetsregistermyndigheten	
Fastighet, område m m	Fig	Areal hektar, m ² delareal	± ändring/ summa
Ägare, uppgifter till lokal skattemyndighet och andra anmärkningar			

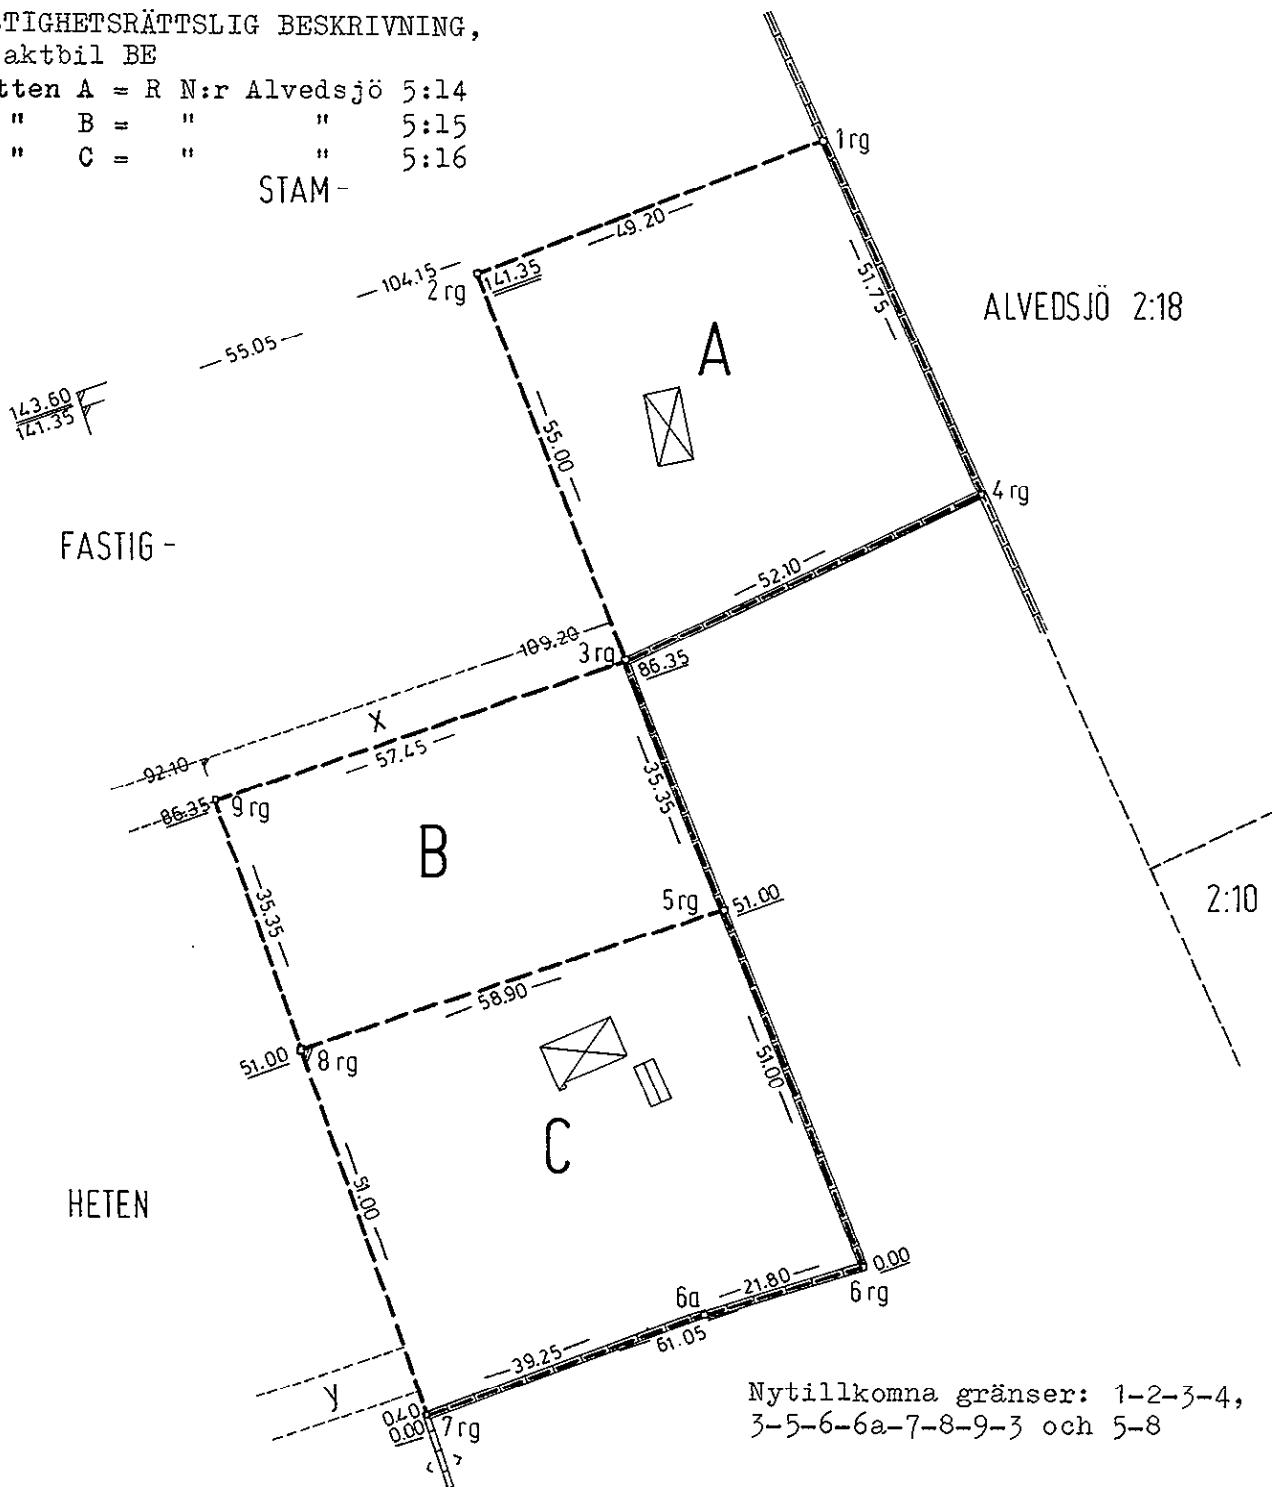
FASTIGHETSÄTTSLIG BESKRIVNING,
se aktbil BE

Lotten A = R N:r Alvedsjö 5:14

" B = " " 5:15

" C = " " 5:16

STAM -

Nyttillkomna gränser: 1-2-3-4,
3-5-6-6a-7-8-9-3 och 5-8

Skala 1:1000	Reg karta, lägesangivning 535
-----------------	----------------------------------

Framställd genom Nymätning

Ej skalenlig

Mätning	Beräkning	Kartering	Ritn redigering
---------	-----------	-----------	-----------------

1371

H. 535 v.

H. 535 v.

Mätning

Beräkning

Kartering

Ritn redigering

amp