


Karta över tomten N:r 9 i kvarteret PLOMMONET i Trelleborg

upprättad vid laga tomtmätning den 5 april 1960.

b. g. Risker
Mättningsman.

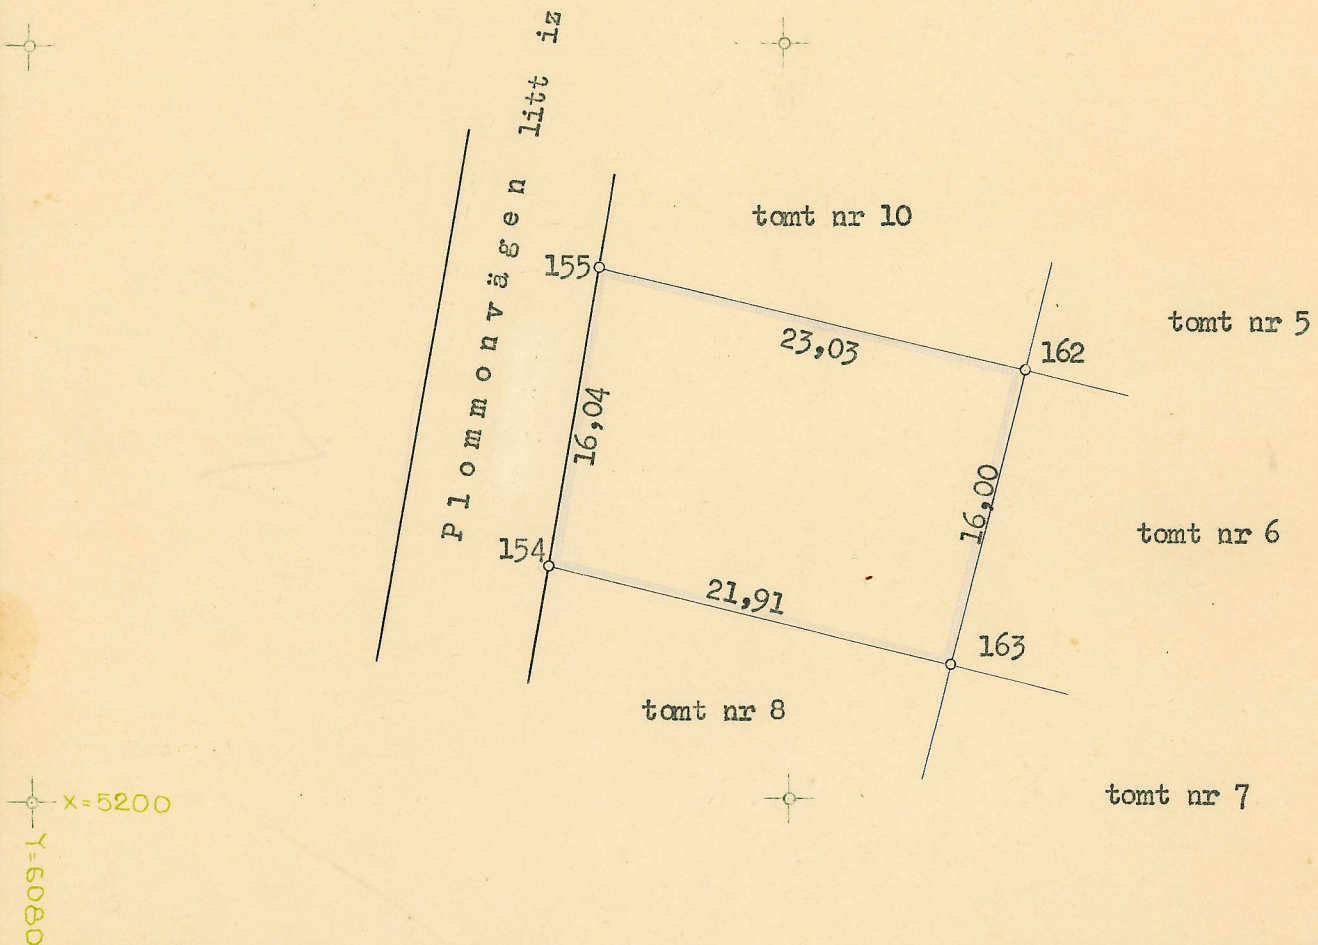

Tomten, vars gränsmått äro antecknade här ovan vid respektive gränslinjer, innehåller en areal av 359,5 kvadratmeter.

Att den på denna karta angivna tomtmätningen vunnit laga kraft, betygar Trelleborg den 11 april 1960

Förteckning över koordinater och gränspunkter.

N:r	Y	X	Markering
155	6110,12	5228,10	19 mm järnrör
162	6132,47	5222,54	19 " "
163	6128,61	5207,01	19 " "
154	6107,34	5212,30	19 " "

BETECKNINGAR:

- Kvartersgräns
- Tomtgräns
- Stadsägogräns
- o Brytningspunkt

10 5 0 10 20 30 M