

## LANTMÄTERIMYNDIGHETEN



Västra Götalands län

## Karta

2002-11-15

Ärende

Avstyckning från Hovsäter 1:31  
i Tanums kommun

*Eva Solvang*  
Eva Solvang

Förrättningslantmätare

Aktbilaga KA

Ärendenr: o022727

## Teknisk beskrivning:

Koordinatförteckning

Pkt	X	Y	Markering
7	122638.02	14012.28	Rör i mark
14	122618.09	14014.05	Rör i mark, ny
15	122619.04	14041.74	Rör i mark, ny
16	122638.01	14039.95	Rör i mark, ny

Fastighetsrättslig beskrivning, se Beslut, aktbilaga BE.

Figur 1 (1:36) = 539 kvm

Figur 2 (s:1) = 139 kvm

Framställd genom: Nymätning

Koordinatkvalitet: Inre 25 mm, Yttre 1000 mm

Koordinatsystem: RT R05 7.5 GON V 64:0

Registerkarta: 09160

Nya gränser: 14-15-16, 14a-15a-15

Kartan innehåller detaljer med olika kvalitet.


## Teckenförklaring:

	Traktgräns
	Fastighetsgräns
	Fastighetsbeteckning
	Ny Fastighetsbeteckning
	Gränspunkt
	Gränspunktsnummer
	Måttangivelse
	Bostadshus
	Uthus
	Väg
	Häck

HOVSÄTER 1:31

3:3

12.34

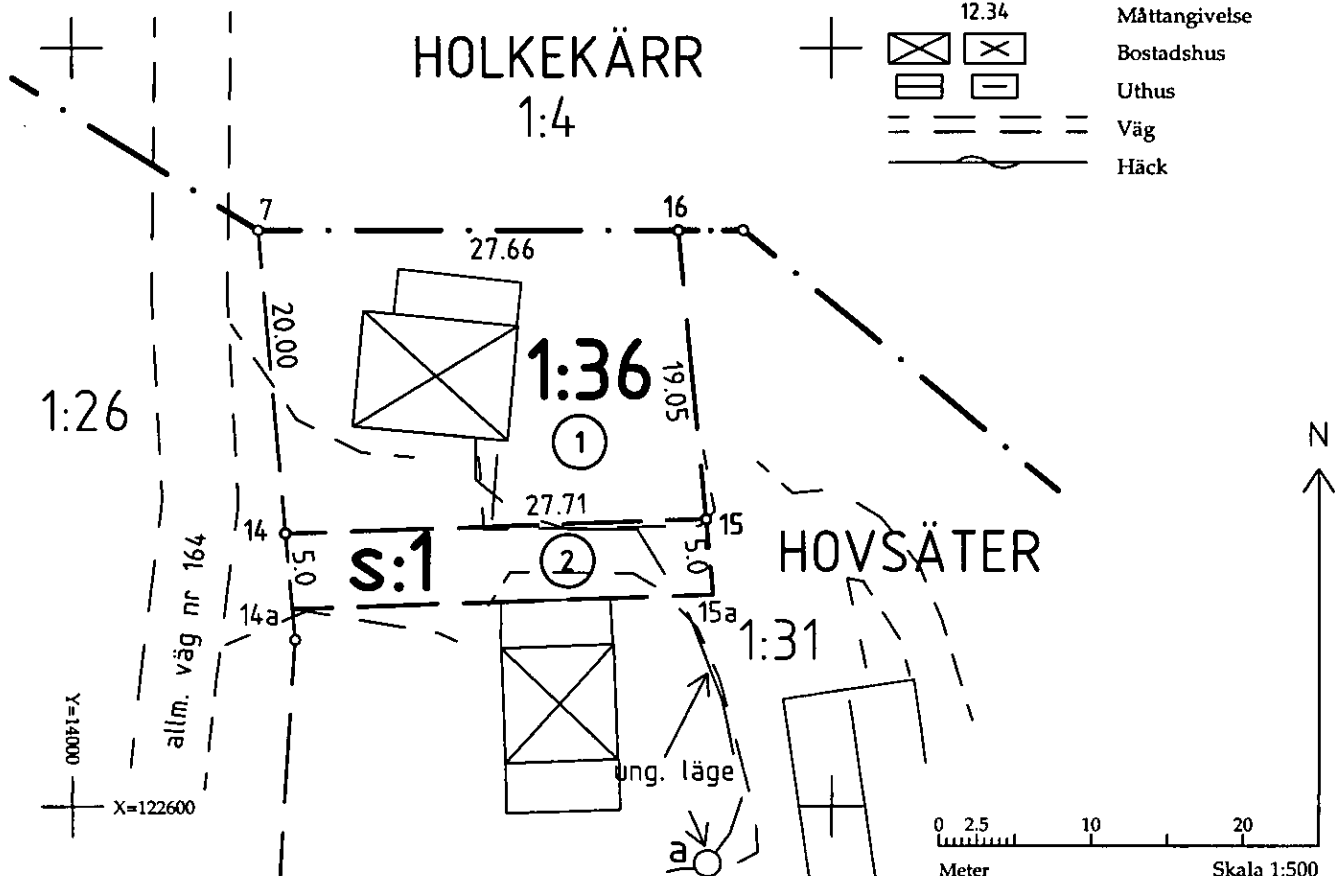

Akt 1435-475