

Ärende		Kommun	Län
Avstyckning från Sättra 3:2		Borgholm	Kalmar
		Registerområde	
		Borgholm	
Förrättningslantmätare		Registreringsbevis	
<i>Inger Edlund</i> Inger Edlund		Registreringsdatum	1989-03-16
		För fastighetsregistermyndigheten	
		<i>Lena Britta Dahlström</i>	
Fastighet, område m m	Fig	Area hektar, m <sup>2</sup>	Agare, uppgifter till lokal skattemyndighet och andra anmärkningar
		delarea ± ändring/summa	


FASTIGHETSÄTTSLIG BESKRIVNING, se aktbilaga BE

TEKNISK BESKRIVNING

- Lotten A = Sättra 3:27
- " B = " 3:28
- " C = " 3:29
- " D = " 3:30
- " E = " s:2

Koordinatförteckning

Punkt	Mark	X	Y
4	grg	1060.75	969.50
5	grg	1072.30	991.75
6	grg	1013.10	1020.45
7	mh	1047.50	943.97
8	rm	1083.38	928.55
9	rm	1106.03	975.37
10	rm	1140.21	958.77
11	rm	1118.30	913.55
12	rm	1154.73	897.90
13	rm	1156.53	919.63
14	rm	1128.57	1012.40
15	rm	1083.82	1017.33
16	rm	1066.51	1004.38
17	rm	1015.59	1025.39
18	rm	1018.62	1031.42
19	rm	1067.82	1018.01
20	rm	1078.40	1038.88
21	rm	1033.62	1061.26
22	grg	1048.69	1091.22
23	grg	1093.60	1068.89

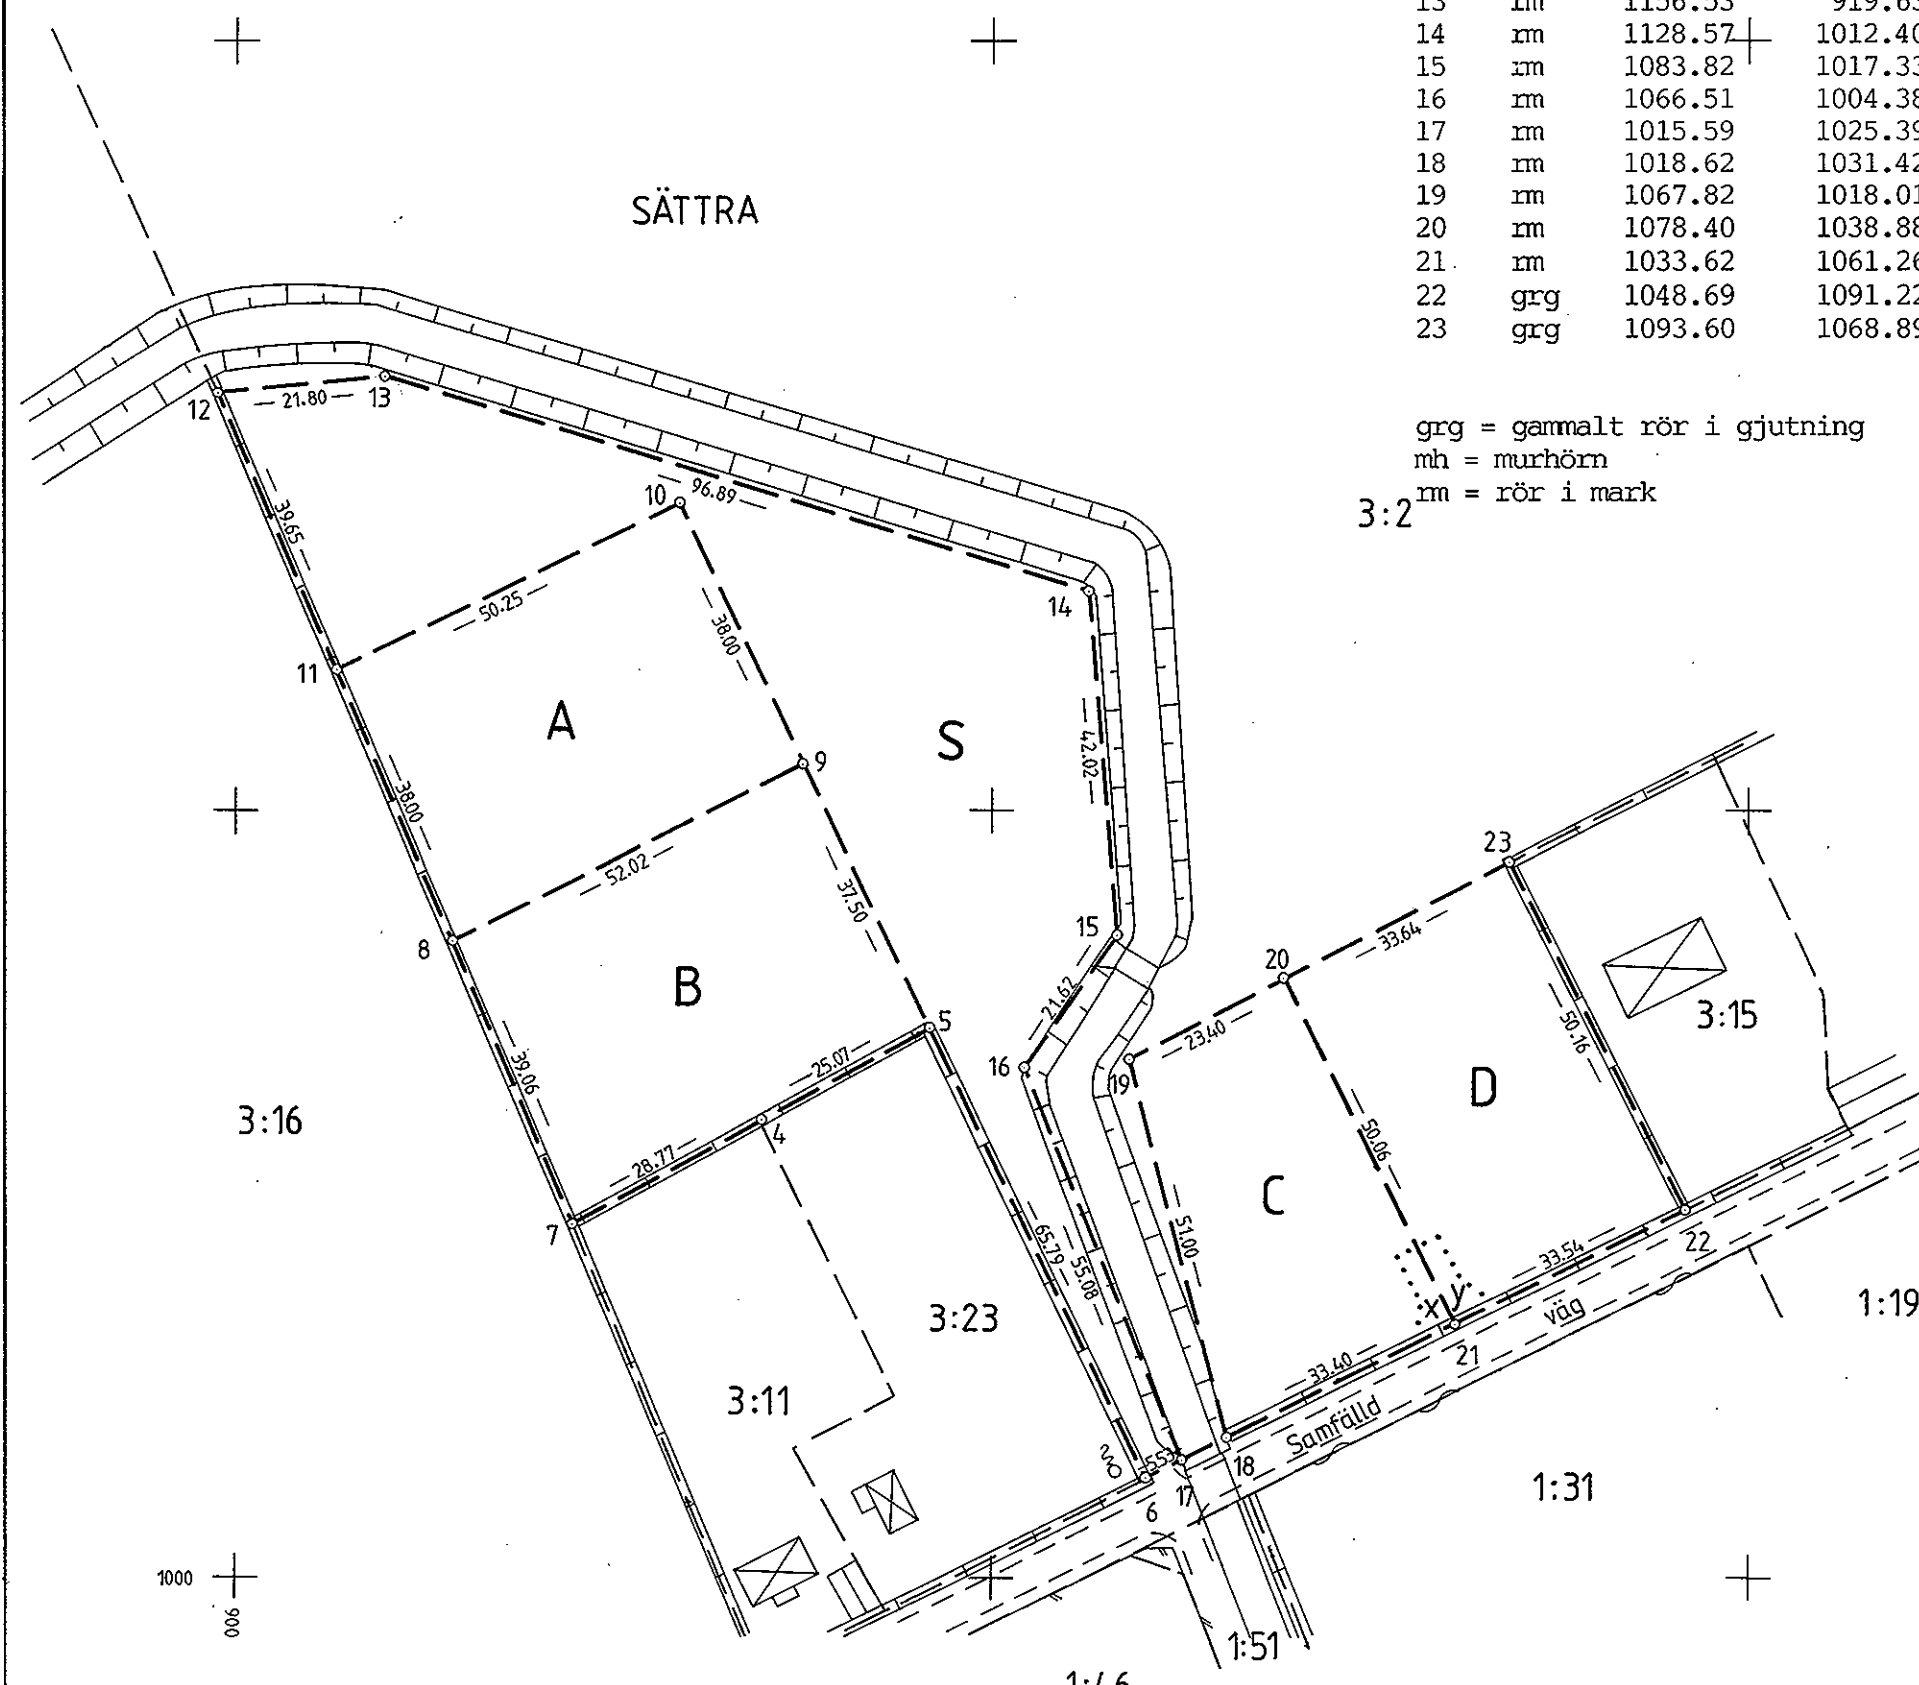

grg = gammalt rör i gjutning  
 mh = murhorn  
 rm = rör i mark

Nya gränser: 5-9-8, 9-10-11, 12-13-14-15-16-17, 18-19-20-23 och 20-21.

Framställd genom	Skala	Mätclass	Koordinatsystem
Nymätning	1:1000	III	Lokalt fristående
För det tekniska innehållet svarar	Reg karta, lägesangivning		Beteckningsstandard
Carl olof Härnström	04790:08		

Lantmäteriet B1.0345 1980-02 10 000 LiberFörägg 38-80617-7

Mätning Beräkning Kartering Ritn redigering  
 COH/NJ COH COH EJ

0885-324