


Ungefärlig skiss över avstyckningen

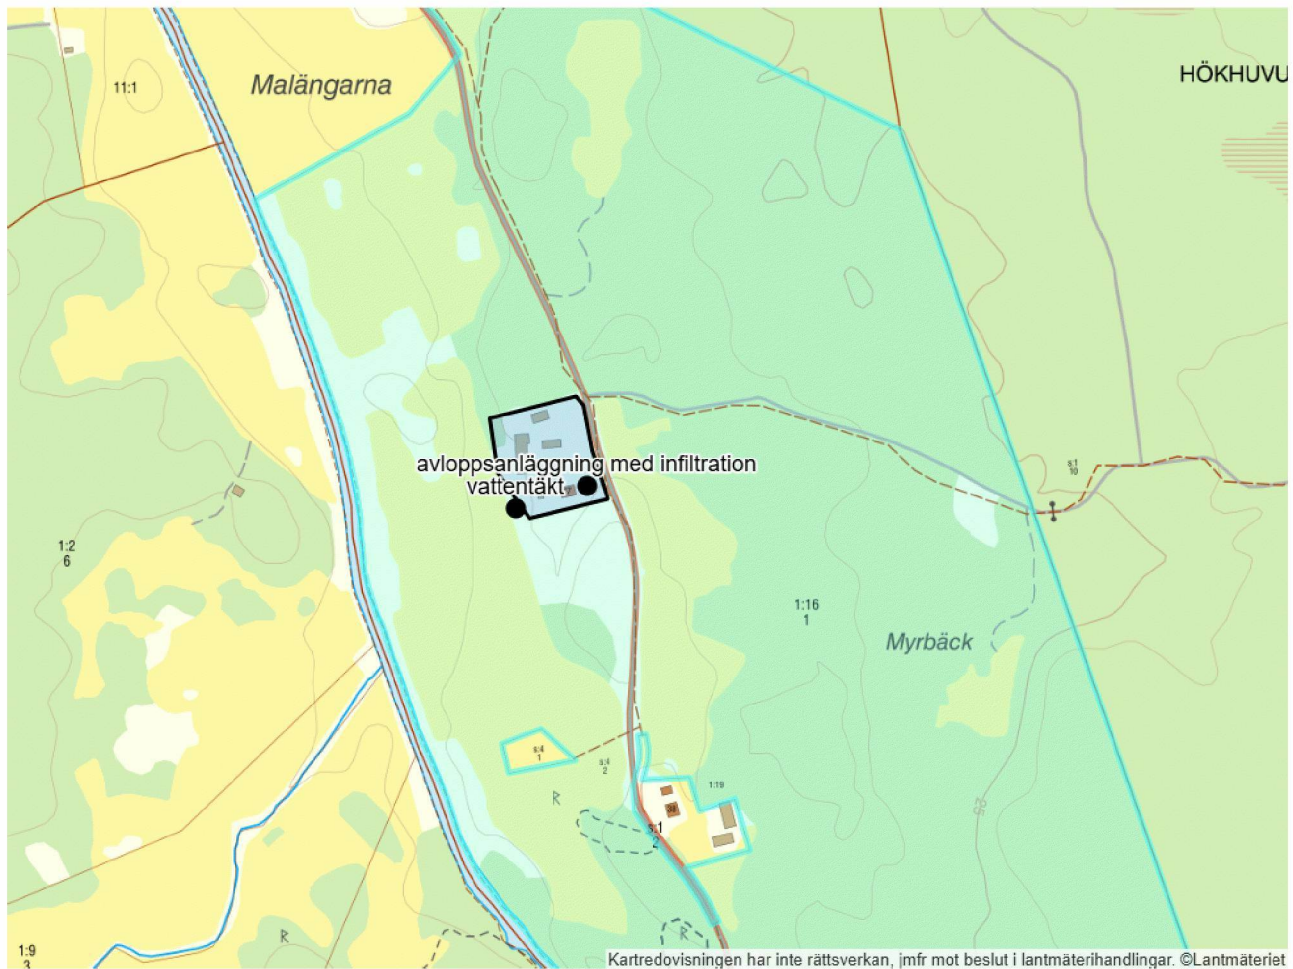

CN: 6670857 CE: 67891 | SWEREF 99 TM

OBS! Lantmäterimyndigheten tar betalt för allt arbete, från att ansökan har kommit in. Även om ansökan återkallas eller om ärendet inte kan fullföljas av annan orsak så debiteras normalt sökanden ensamt för den tid som lagts ned på ärendet. Lantmäterimyndighetens kostnader debiteras enligt tidsåtgång eller fast pris.