

Ärende Avstyckning från Björneröd 1:29 samt fastighetsreglering berörande Björneröd 1:29, 1:49 och lotten A		Kommun Strömstad	Län Göteborgs och Bohus
Registerområde Skee		Nybildade fastigheter Björneröd 1:115	
Förrättningslantmätare <i>Stellan Hermanson</i> Stellan Hermanson		Registreringsdatum 1979-11-23	
		☒ Uppgift om åtgärd förrättningen avsett har införts i fastighetsregistret	
		För fastighetsregistermyndigheten <i>Ingemar Andersson</i>	
Fastighet, område, m m	Fig	Areal hektar m ² avstår	erhåller
		+ ändring/ - summa	Ägare, uppgifter till lokal skattemyndighet och andra anmärkningar

TEKNISK BESKRIVNING

Polygonpunkt

100	ghb	1000.00	1000.00
101	ghb	934.54	1042.89
110	hb	1032.58	1049.45

Gränspunkter

1	grn	1053.14	977.41
2	grn	1003.46	1083.99
3	gds	1079.71	1102.77
4	rm	1033.53	1091.40
5	rb	1045.44	1075.82
6	rb	1030.20	1026.62
7	rb	1005.91	1078.73

g = gammal

hb = hål i berg

rn = råsten

ds = dubb i sten

rm = rör i mark

rb = rör i berg

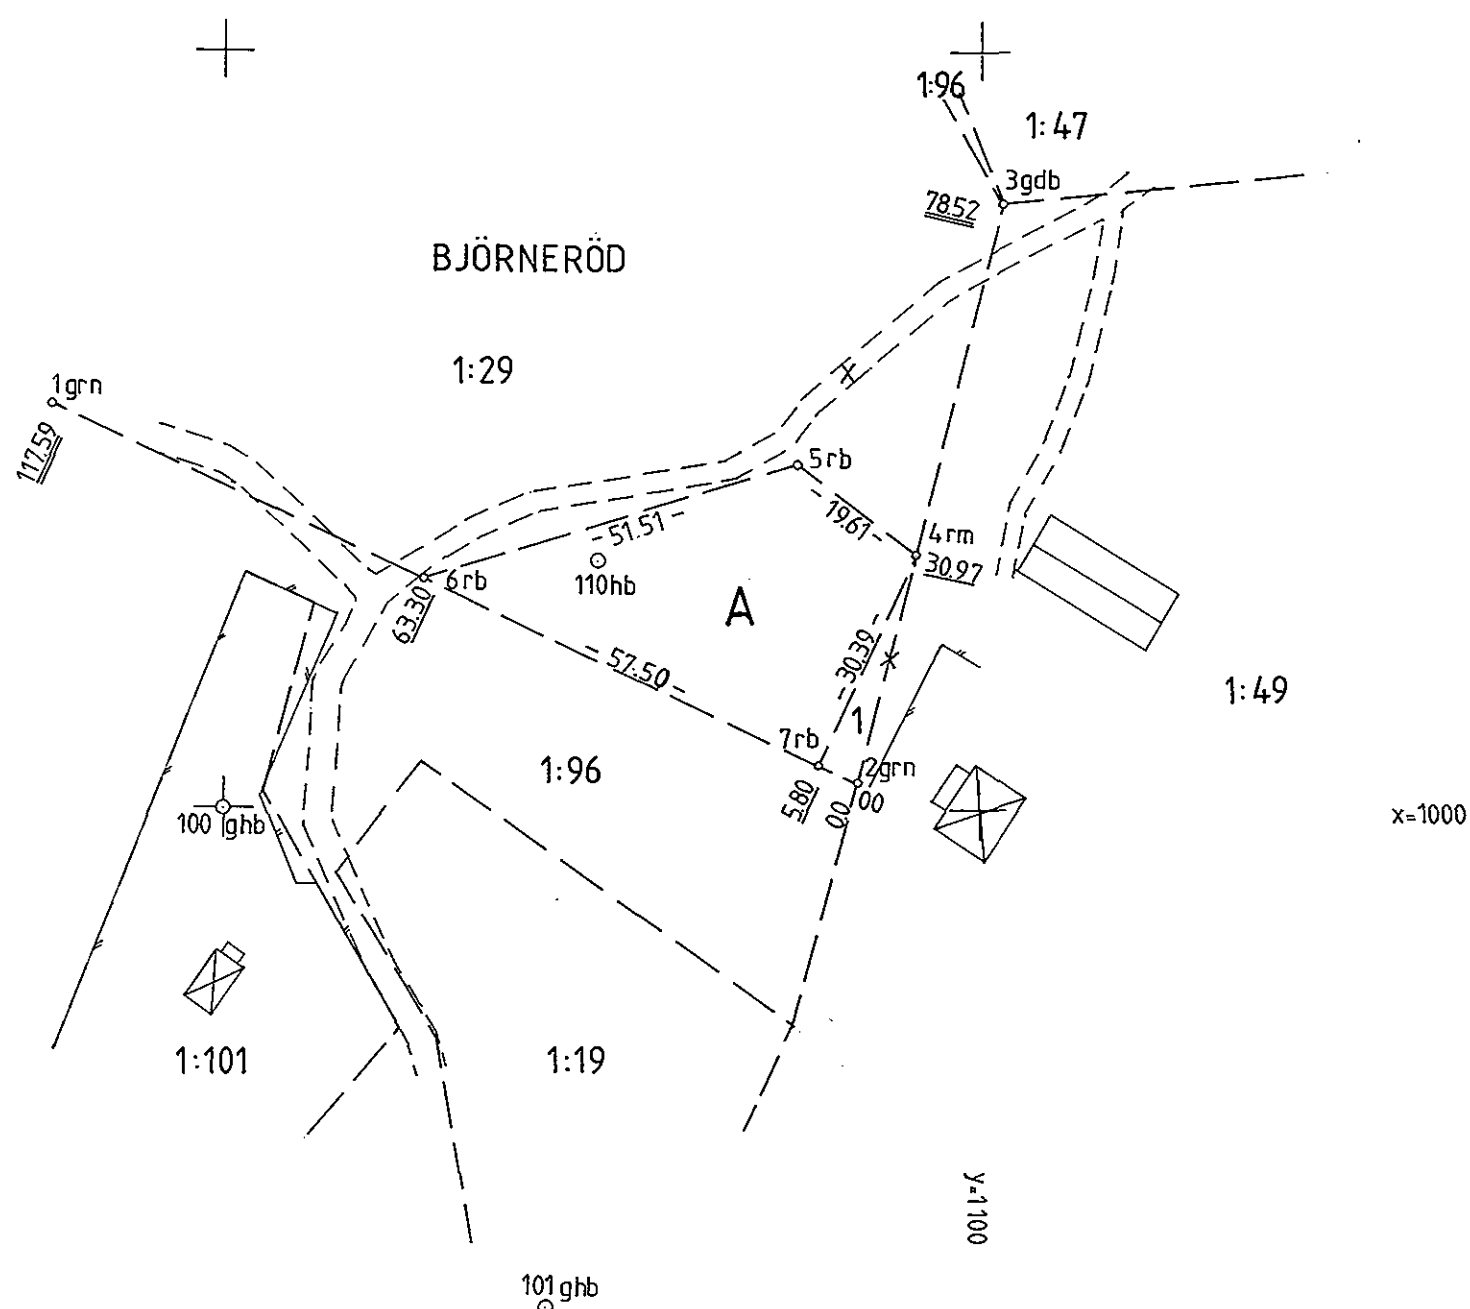
Mätklass IV.

Fristående system.

FASTIGHETSRÄTTSLIG BESKRIVNING, aktbil BE

Fig 1 till Björneröd 1:49

Lotten A = R.N:r Björneröd 1:115

Nyttillkomna gränser:
7-4-5-6.

För det tekniska innehållet svarar

Skala | Reg karta, lägesangivning

1:1000 103 SV

Mätning | Beräkning | Kartering | Ritn redigering

CHB

CHB

CHB

JH

Framställd genom

nymätning samt kopiering av äldre kartor

Christian Bergh

SKEE 2081