


86. 01 07.

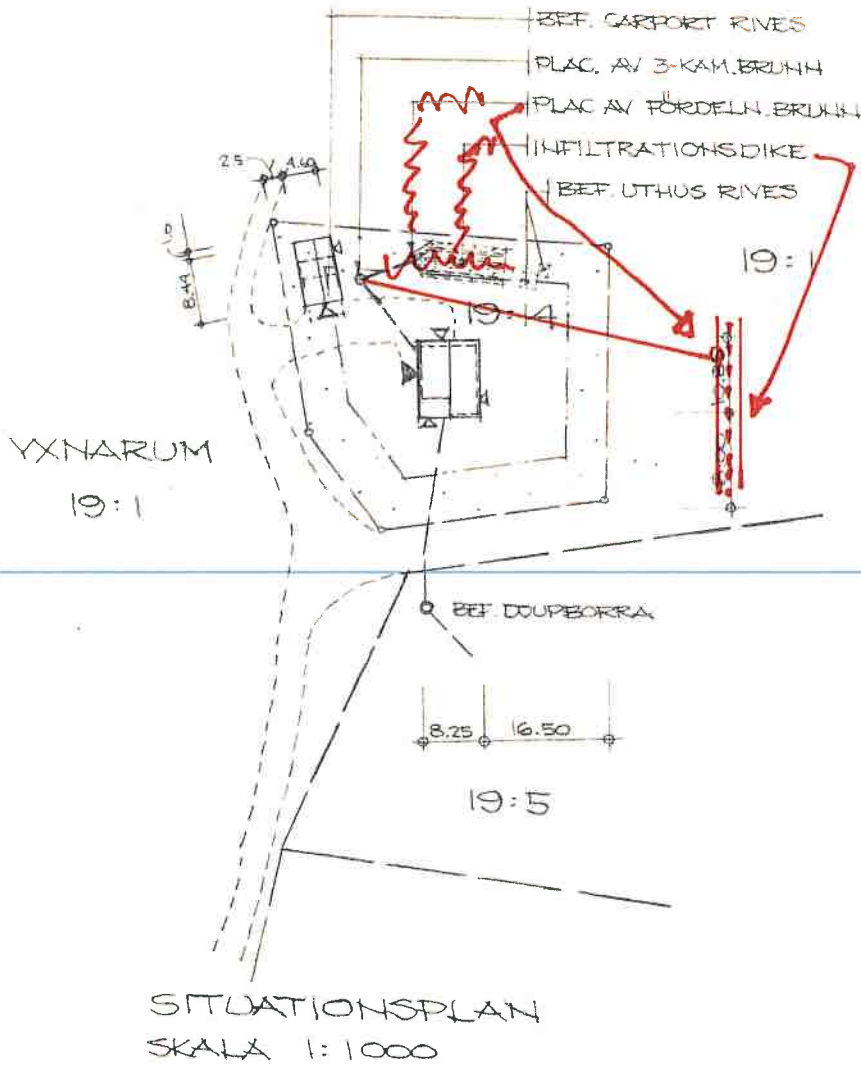

hälsoskyddsmyndens i
 ntråde 1986.03.06 §.131
 og godkänd vad gäller wc-
 flygar
 oskyddsmyndens vägnar:

Leo Lundeberg

REV	ANT	REVIDERINGEN AVSER	SIGN	DATUM
-----	-----	--------------------	------	-------

YXNARUM 19:14				
RONNEBY KOMMUN				
HYBYGGNAD (ERSÄTTNINGSBYGGNAD)				
ANN-MARIE & KURT PETERSSON				
RONNEBY				
PLANER, SEKTION : SITUATIONSPLAN			SKALA 1:100, 1:1000	
KOD TYP POS	RITNINGNUMMER		REV	
	A:01			

Itfirma
thorell

by 10058
 D AV ARBETSNUMMER

DEC 1985