


Förrättning	Kommun UPPLANDS-BRO	Län STOCKHOLMS
Fastighetsreglering berörande ÖRÅKER 2:1, 2:2, 2:9 och 2:11	Registerområde UPPLANDS-BRO	
Förrättningslantmätare <i>Anders Nahlbom</i> Anders Nahlbom	Registreringsbevis Förrättningen är registrerad 1993 - 08 - 31 För fastighetsregistermyndigheten <i>Anna Stina Lindbo</i> Anna Stina Lindbo	

Fastighetsrättslig beskrivning, aktbilaga BE 1

Teknisk beskrivning, aktbilaga BE 2

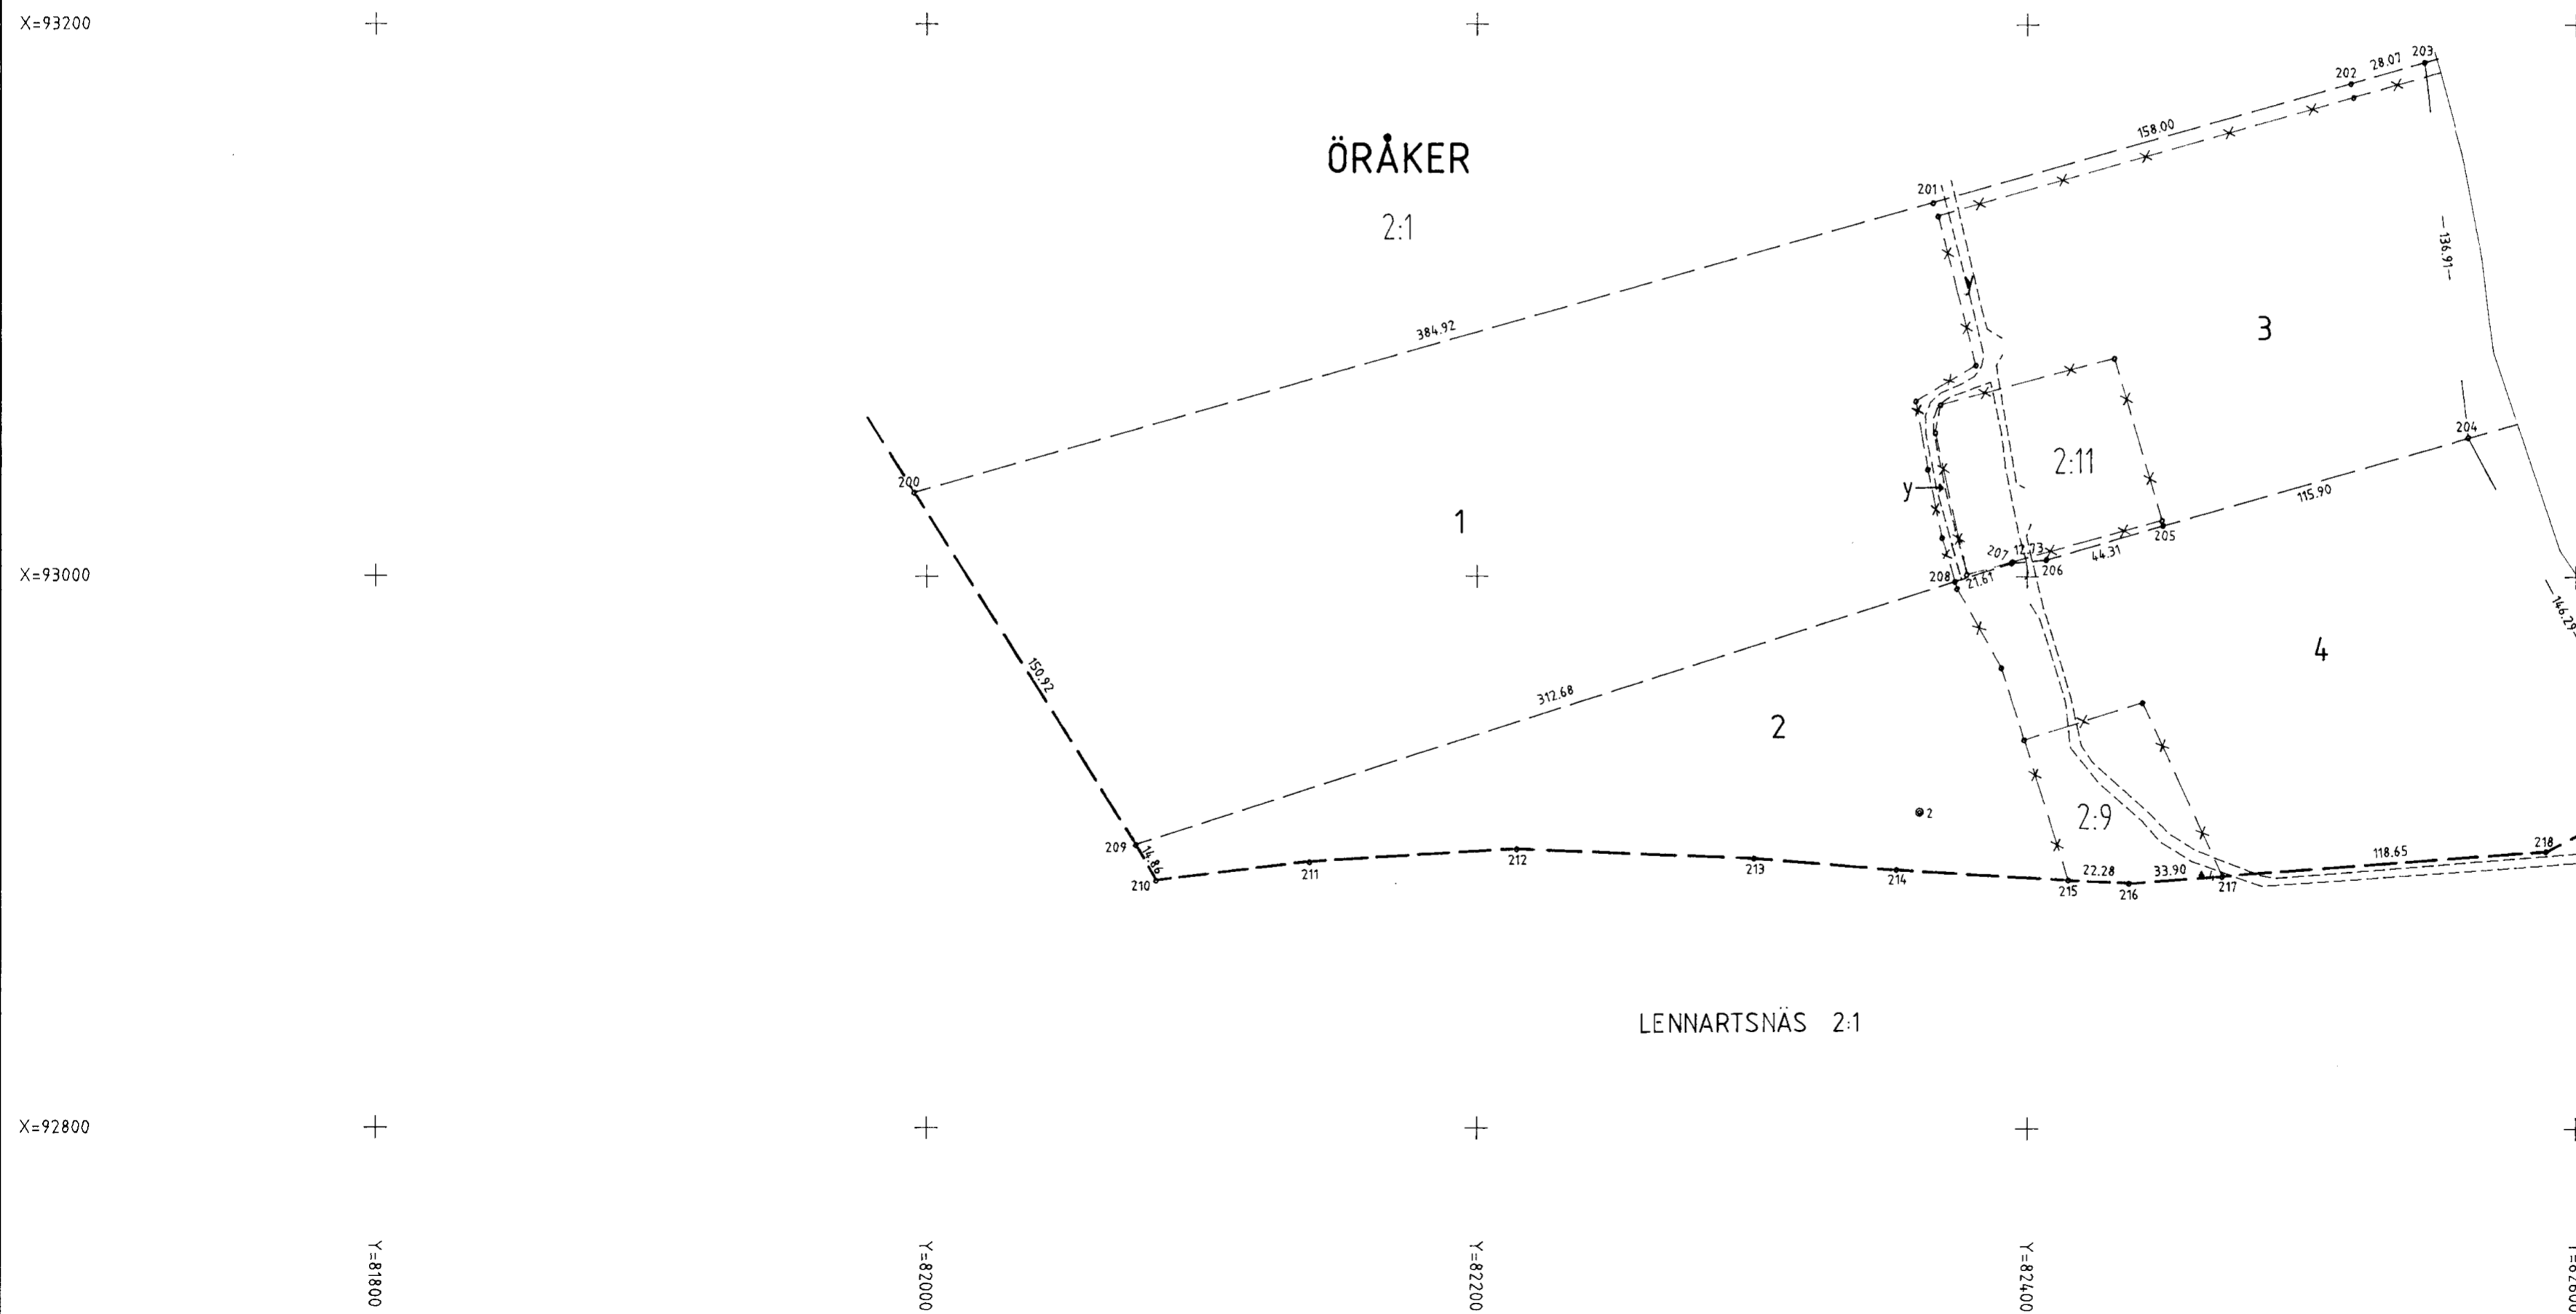

Nyttillkomna gränser : 200-201-202-203-strandlinjen,
strandlinjen-204-205-206-207-208-209

Framställd genom nymätning	Koordinatsystem Ek-inpassat ST74	Måtklass III	Skala 1 : 2000
För det tekniska innehållet svarar <i>Yvonne Selin</i>		Reg karta, lägesangivning 108 81,82	Beteckningsstandard


Koordinatförteckning (ST 74)

	Punkt nr	X	Y	Markering
UBRO GRÄ	200	93030.34	81995.47	rm
	201	93135.65	82365.70	rm
	202	93178.87	82517.68	rm
	203	93186.55	82544.68	rm
	204	93050.61	82560.88	rm
	205	93018.78	82449.44	rm
	206	93006.26	82406.93	rm
	207	93005.03	82394.26	rm
	208	92998.41	82373.69	om
	209	92902.71	82076.01	rm
	210	92889.81	82083.39	om
	211	92896.49	82139.44	om
	212	92901.26	82214.57	om
	213	92897.90	82300.74	om
	214	92893.85	82352.51	om
	215	92890.20	82414.95	grg>4
	216	92888.91	82437.20	grg>3
	217	92891.49	82471.00	grm>13
	218	92900.53	82589.30	grg>2
219	92922.22	82630.99	grg>1	
UBRO MÄT	2	92914.58	82360.80	rm
UBRO POL	4	92892.07	82463.51	hs

Förklaring till markering;

- rm = rör i mark
- hs = hål i jordfast sten
- om = omarkerad punkt
- grg = gammalt rör i gjutning
- >1 = äldre numrering

I tjänsten


 Ira Schützler
 Mättningsingenjör