


Förrättning Fastighetsreglering berörande ÖRÅKER 2:1, 2:2 och 2:9 samt avstyckning från ÖRÅKER 2:2	Kommun Upplands-Bro	Län Stockholms
	Registerområde UPPLANDS-BRO	
	Registreringsbevis Förrättningen är registrerad den 1991 - 05 - 16 För fastighetsregistermyndigheten <i>Anna Stina Lindbo</i> Anna Stina Lindbo	
Förrättningslantmätare <i>Lars Gustafsson</i> LARS GUSTAFSSON		

FASTIGHETSÄTTSLIG BESKRIVNING, aktbilaga BE 1

TEKNISK BESKRIVNING, aktbilaga BE 3

Lotten A = Öråker 2:11

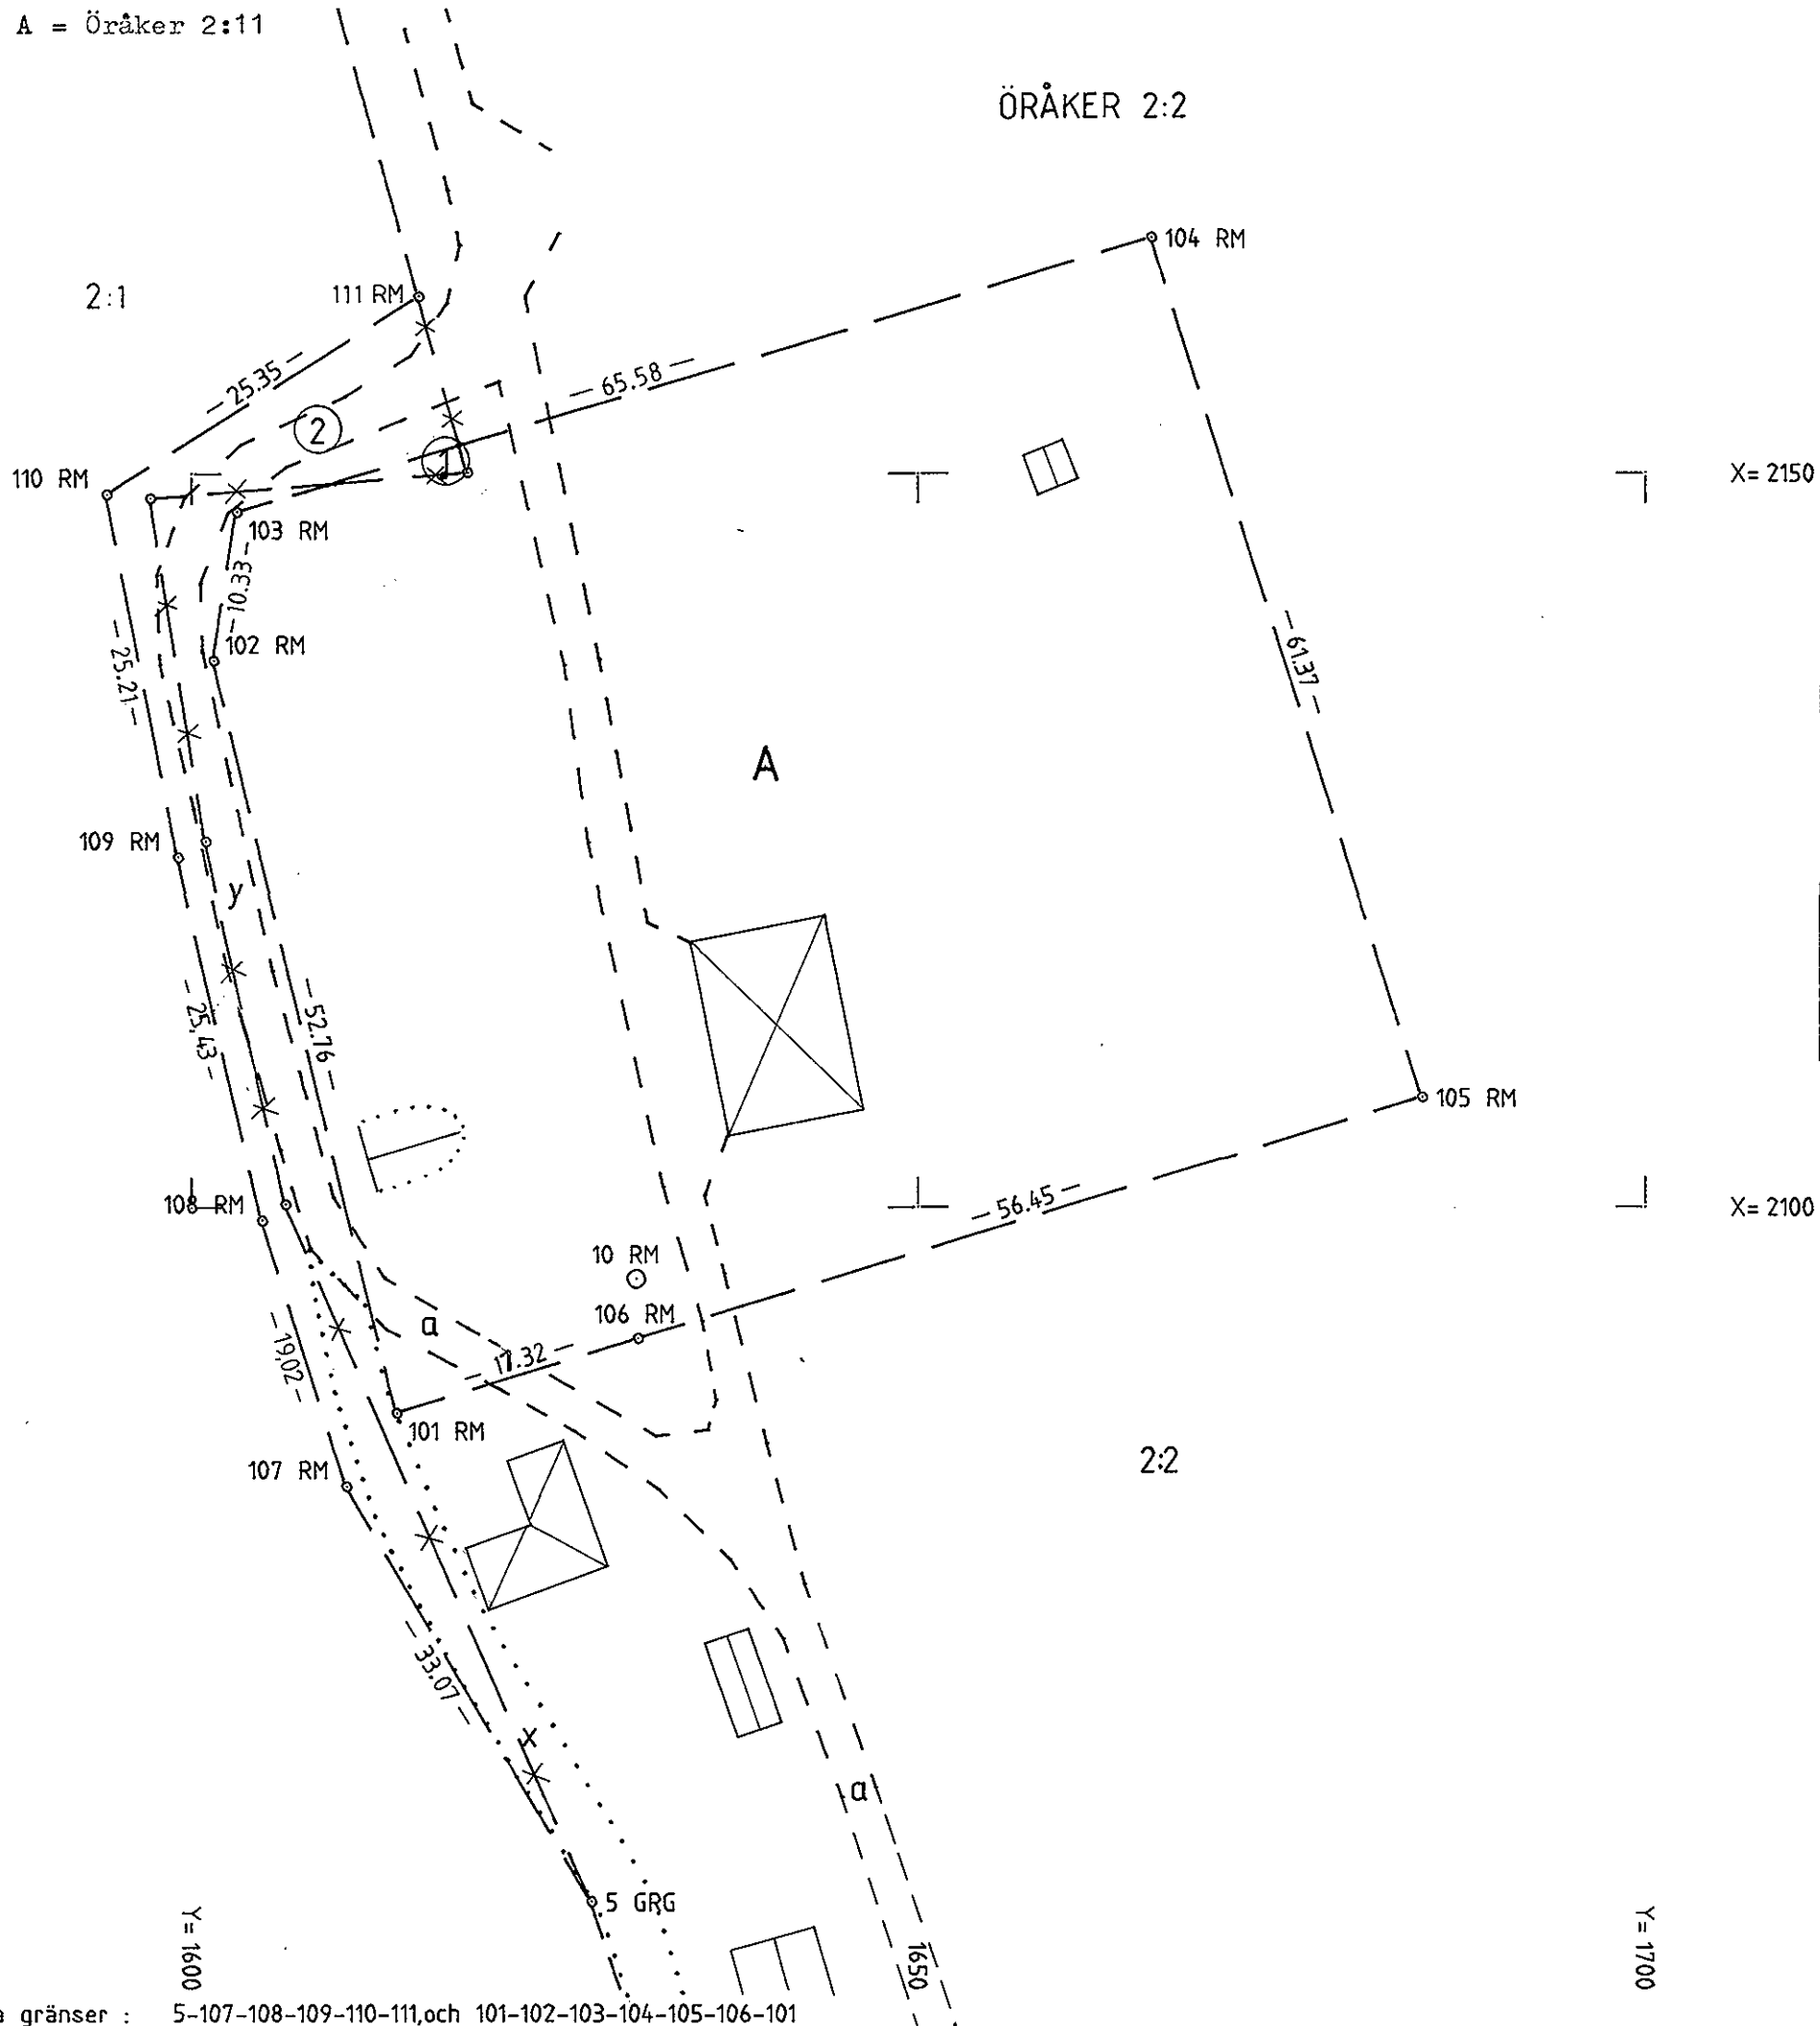

Nyttillkomna gränser : 5-107-108-109-110-111, och 101-102-103-104-105-106-101

Framställd genom Nymätning	Koordinatsystem LOKALT	Mätklass III	0 5 10 15 20 25 meter
För det tekniska innehållet svarar Ira Schützler		Reg karta, lägesangivning 108 81	Beteckningsstandard TFA 4.6 B:4

FASTIGHETSBLDNINGSMYNDIGHETEN

TEKNISK BESKRIVNING

AKTBIL BE 3

DNR 90-217

900418

1

Koordinatförteckning ()

	PUNKT NR	X	Y	MARK
ÖRÅ GRÅ	101	2085.99	1614.14	RM
	102	2137.21	1601.52	RM
	103	2147.42	1603.13	RM
	104	2165.94	1666.04	RM
	105	2107.48	1684.70	RM
	106	2091.03	1630.70	RM
	107	2081.01	1610.70	RM
	108	2099.12	1604.88	RM
	109	2123.87	1599.06	RM
	110	2148.61	1594.18	RM
	111	2162.07	1615.66	RM
ÖRÅ MAT	60	2124.94	1600.96	RG
	5	2052.53	1627.50	GRG
	6	2100.20	1606.51	RG
	7	2148.33	1597.19	RG
	8	2150.08	1619.00	RG
	10	2095.09	1630.56	RM

- RM= RÖR I MARK
- RS= RÖR I STEN
- RB= RÖR I BERG
- RN= RASTEN
- OM= OMARKERAD
- G- = GAMMALT (PREFIX)

I tjänsten

Ira Schützler
 Ira Schützler