


- FASTIGHETSAREA: 3321 m²

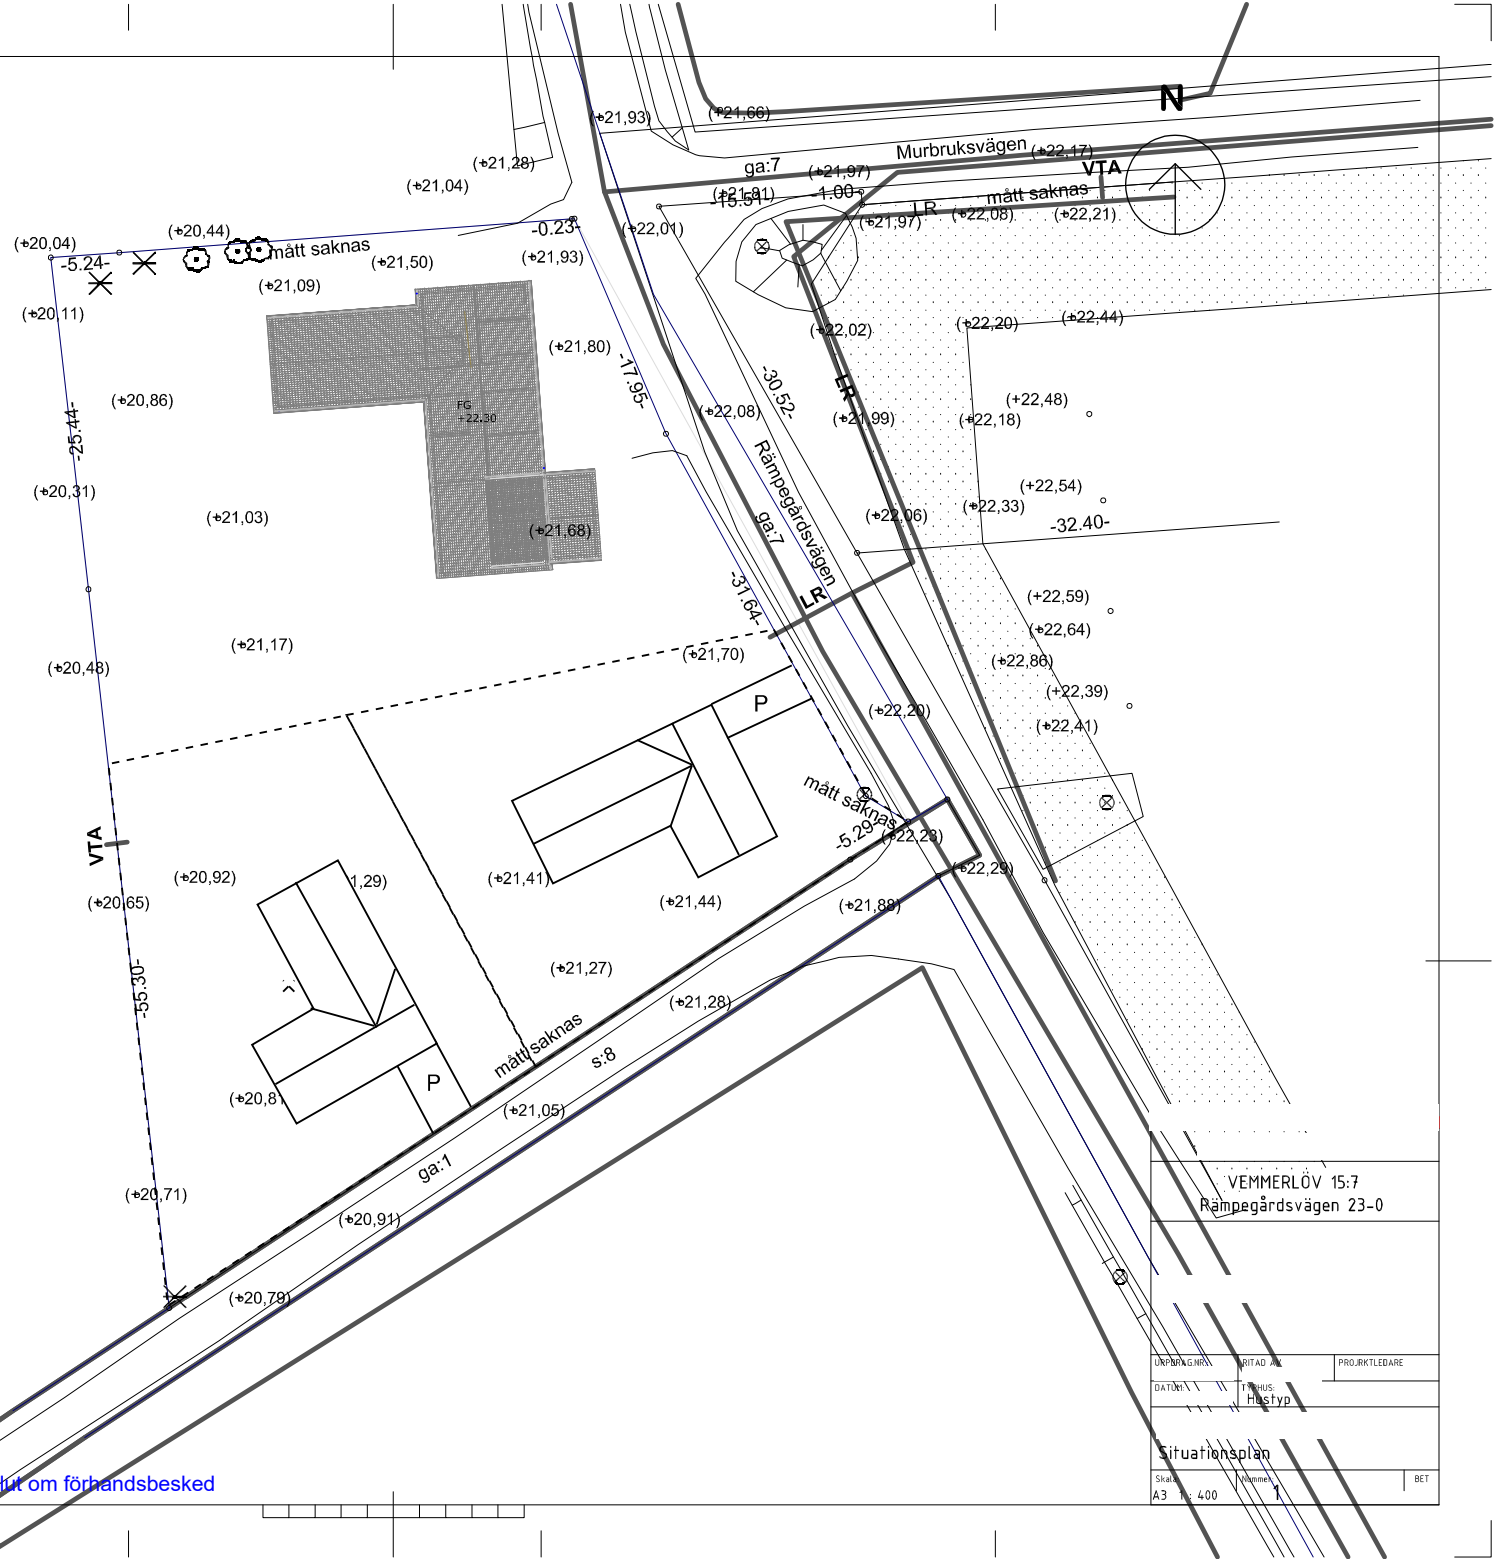

1 - Situationsplan  
1 : 400

Rämpegårdsvägen 23-0

|                |                |               |
|----------------|----------------|---------------|
| A3             | 1 : 400        |               |