





**Förklaring**

-  Plåttak svart S 9000-N
-  Träpaneler gråbeige S 1505-G90Y
- Dörrar och fönster ramar är vit S 0502-Y18R



FASAD NORDÖST

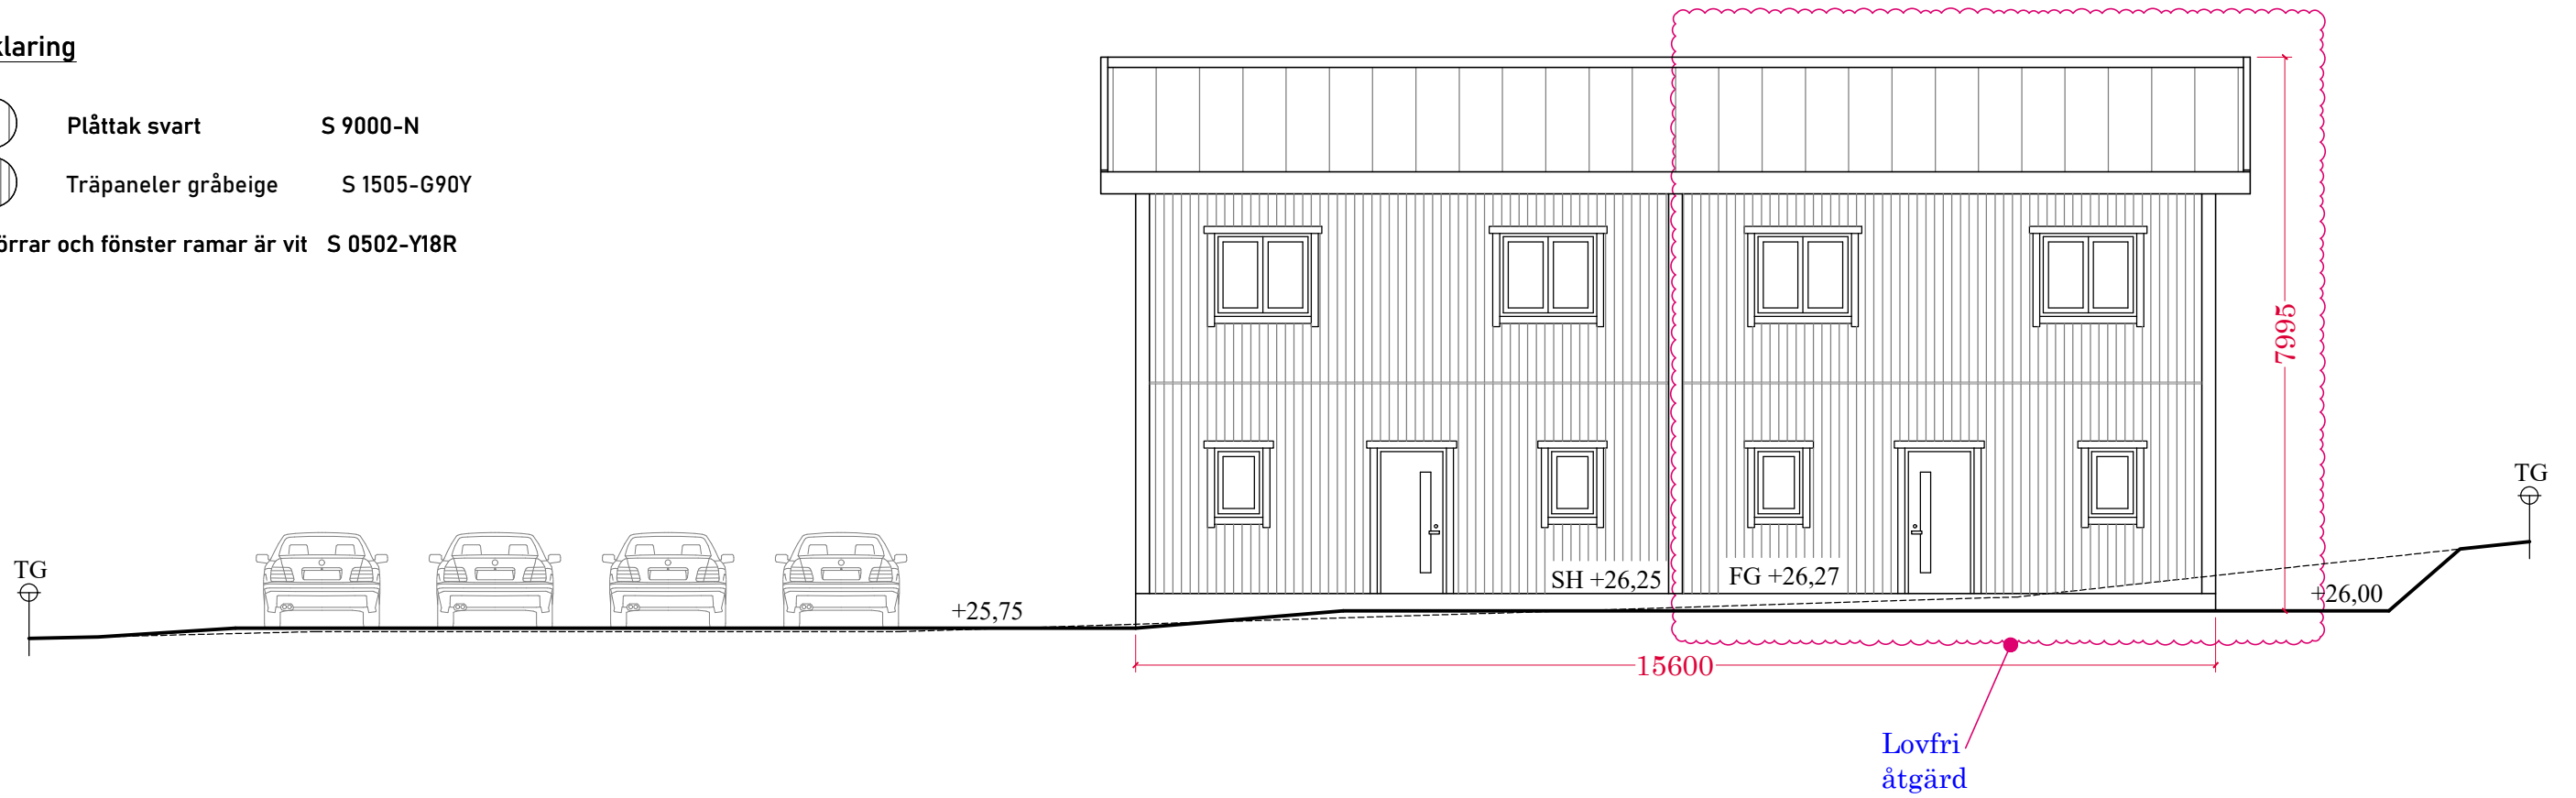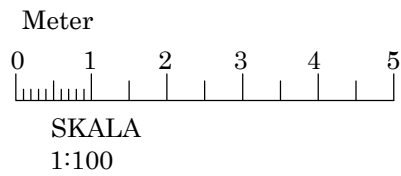

BYGGLOVS BEFRIAD ÅTGÄRD		Datum : 2026-05-08	
BREVLÅDAN 4 , TVETA , SÖDERTÄLJE		Ritad av : MEA BYGG AB	
FASADER	Skala 1:100 ( A3 )	Ritning nr : 4	