
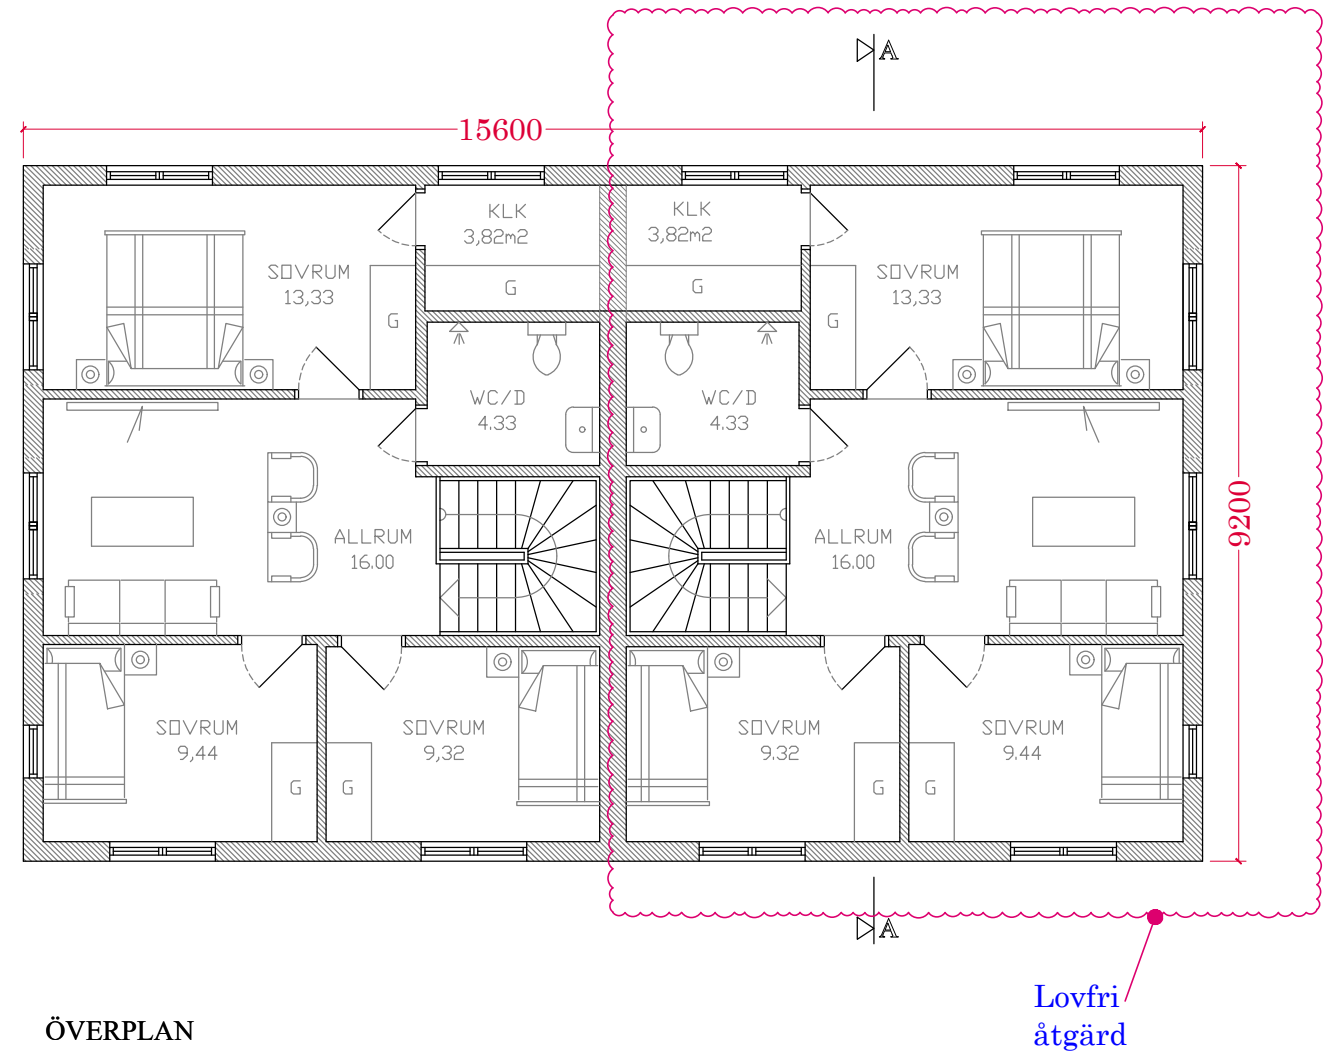


BOTTENPLAN
Byggnadsarea 143,52 m²

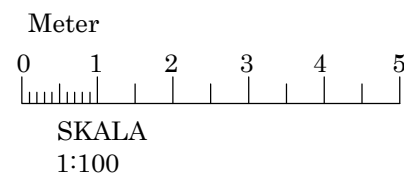

ÖVERPLAN

BYGGLOVS BEFRIAD ÅTGÄRD		Datum : 2026-05-04	
BREVLÅDAN 4 , TVETA , SÖDERTÄLJE		Ritad av : MEA BYGG AB	
PLANER	Skala 1:100 (A3)	Ritning nr : 2	