


FASAD MOT SÖDER

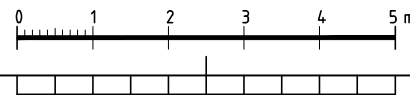

A	NY VÄGGHÖJD	26-05-06
BET	ÄNDRINGEN AVSER	DATUM SIGN

BYGGLOVHANDLING

ÄGGKORGEN 23
ESKILSTUNA KOMMUN

AREA ARKITEKTUR

UPPDRAG NR	RITAD/KONSTR AV	HANDLÄGGARE
2079-10	EPE	EPE
DATUM	ANSVARIG	
2026-03-14		

ÄGGKORGEN 23
BYGGLOVANSÖKAN

SKALA	NUMMER	BET
A3 1:100	BL 06	A