

Nybyggnadskarta



Eskilstuna kommun

Datum: 2026-03-05
 Referenssystem, plan: SWEREF99 16 30
 Referenssystem, höjd: RH2000
 Skala: 1:500
 Pappersformat: A3
 Telefon: 016 - 710 10 00
 E-post: bygglov@eskestuna.se

Fastighet: ÄGGKORGEN 23

Dokument tillhör beslut Bygghandläggare Evet Mohajer, 2026-05-22, BYGG.2026.177

Teckenförklaring

- | | | | |
|------|--------------------------|---|---|
| 2.52 | Markhöjder | + | \$19 - Korsmark |
| 538 | Gränspunkt med ID | ⊙ | \$66 - Marken får inte förses med byggnadsverk eller viss typ av byggnadsverk |
| | Servitut** | ⊕ | \$67 - Marken får endast förses med viss typ av byggnadsverk |
| | Ledningsrätt** | ⊖ | \$68 - Marken får endast förses med byggnadsverk under mark |
| | Gemensamhetsanläggning** | ⊗ | \$42 - Skyddsbalte |
| | Fastighetsgränser* | — | \$43 - Mark där uthus o dyl undantagsvis får uppföras |
| | Servitut** | ⊕ | \$44 - Marken får byggas under med körbart bjälklag |
| | Ledningsrätt** | ⊖ | \$45 - Marken får byggas under med ett bjälklag som planteras |
| | Gemensamhetsanläggning** | ⊗ | \$46 - Mark för byggnad under gatuplanet |
| | Höjdkurva*** | — | Planområdesgrän |
| | Körbana på tomt | — | Användningsytgrän |
| | Körbana | — | Administrativytgrän |
| | Gång eller cykelbana | — | Administrativ- och egenskapsytgrän |
| | Byggnader | ■ | Egenskapsytgrän |
| | Hydrografianläggning | — | |
| | Vatten | — | |
| | Servitut** | ⊕ | |
| | Ledningsrätt** | ⊖ | |
| | Gemensamhetsanläggning** | ⊗ | |
| | \$18 - Prickmark | ⊙ | |

Kommentar ang. Markhöjder

- Mätkontroll utförd:
- Utförd mätning omfattar höjder, byggnader samt elskåp.
 - Gränser: kontrollerade mot förrättning inmätta utan avvikelser.
 - Höjder på gatan är inmätta och angivna i fastighetsgrän.

För beskrivning av bestämmelser från detaljplan, se aktuell plankarta. De näs enklast via eskilstuna.se


*Observera att fastighetsgränserna i kartan är hämtade från Lantmäteriets fastighetsregister och är inte juridiskt gällande. Avvikelser kan förekomma mellan det som visas i kartan och de verkliga gränserna.

**Observera att rättigheter och samfälligheter kan vara ofullständigt redovisade. För mer information vänligen kontakta Lantmäteriet.

***Observera att höjdkurvorna på kartan baseras på data från en flygburen laserskanning utförd år 2020.




REV 2026-05-06
 NY PLACERING

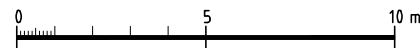

BYGGLOVANSÖKAN
 2026-03-14

BYGGNAD FÖR VILKEN BYGGLOV
 SÖKS ÄR MÅTTSAT.

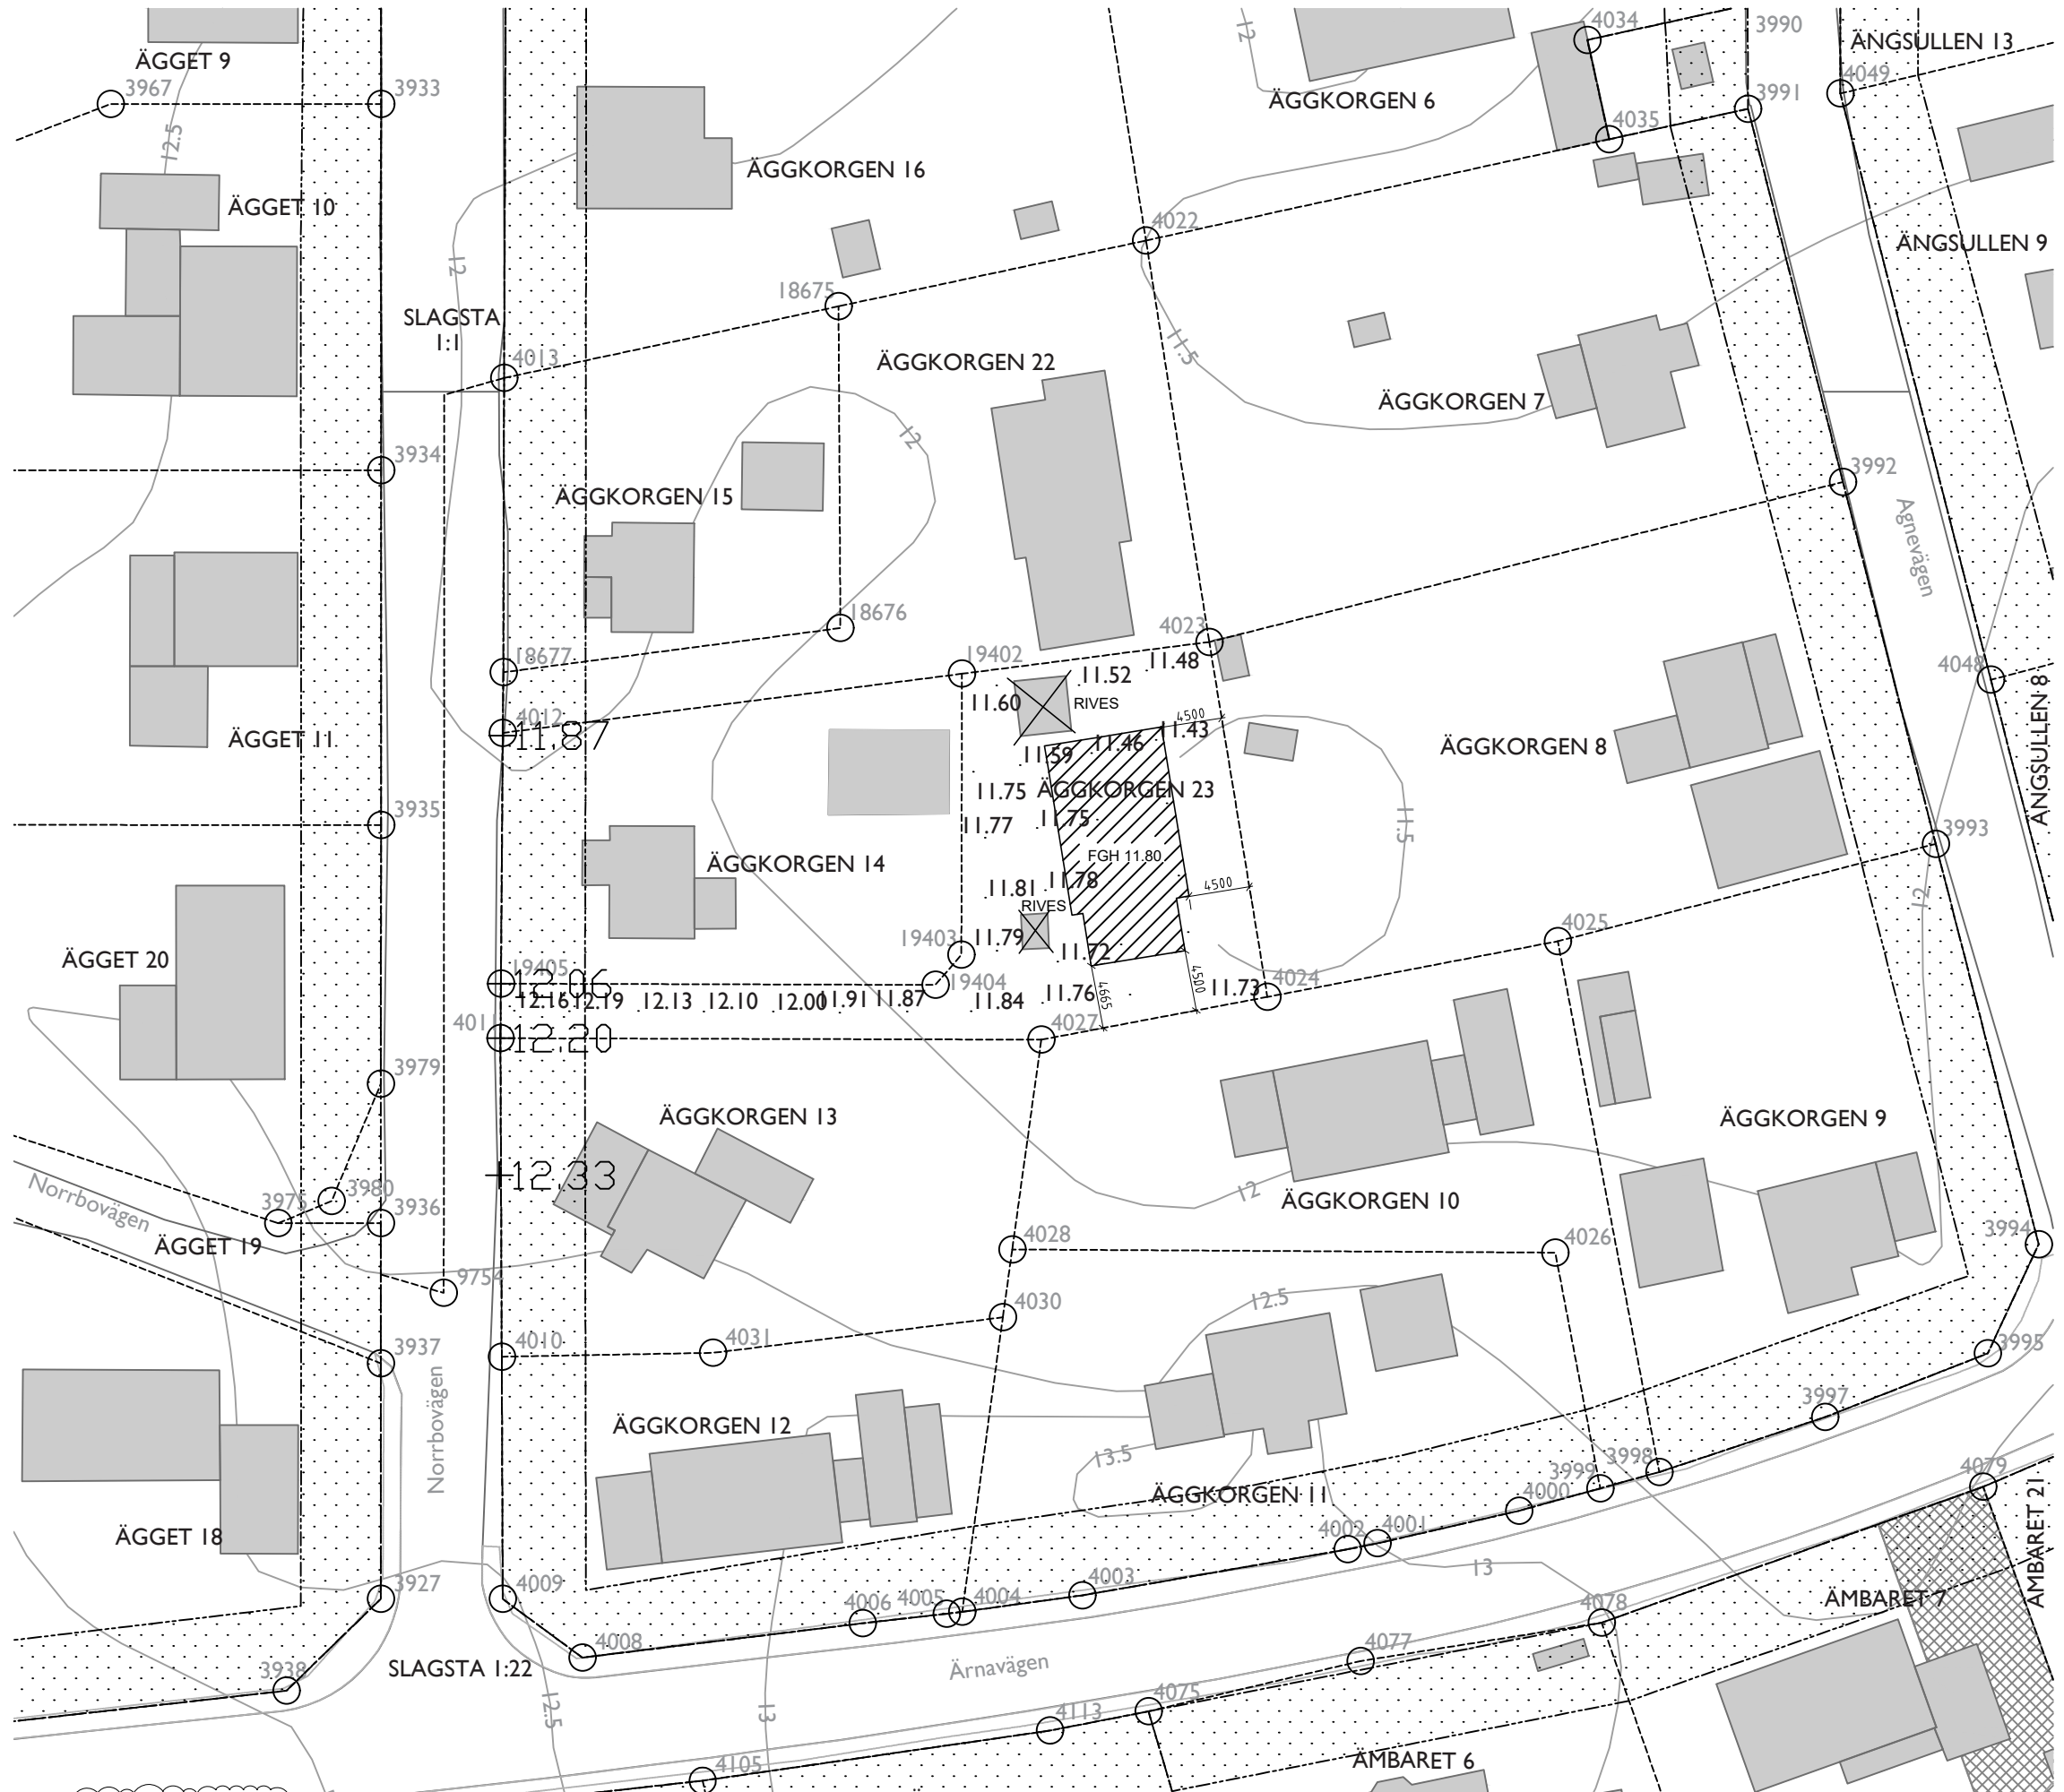

Ankom: 2026-05-07 Ärende: BYGG.2026.177 Handling: 2281729