

Karta

över avstyckning från fastigheten

Skärsta 158

i Edebo socken, Häverö kommun
och Stockholms län;
upprättad år 1964 av

Inatljert

Lantmätare

Skala 1:1000

100m

Avstyckningsbeskrivning, se akten.

Servitut: Med part och ett av de
avstyckade områdena följer rätt att
nyttja den mark av stamfastigheten,
som å byggnadsplanen avsatts till väg
samt i övrigt samma rätt till utfart, som
tillkommer stamfastigheten.

Koordinatförteckning, se akten.

Tillhör länstyrelsens i
Stockholms län beslut dnr
22/4-65

440 År 1965 den 3 juni
blev den i enlighet med denna karta
verkställda avstyckningsförrättning fast-
ställd av överlantmätaren i Stockholms
län; betygar:

På ämbetets vägnars
utan avg. *Lennar Lindberg*


Registerbeteckning för
Stamfastigheten:

Skärsta
Skärsta 158

Avstyckningsplanen:

Skärsta
Skärsta 140

-B-	-B-	-B-	141
-C-	-C-	-C-	142
-D-	-D-	-D-	143
-E-	-E-	-E-	144
-F-	-F-	-F-	145
-G-	-G-	-G-	146
-H-	-H-	-H-	147
-J-	-J-	-J-	148
-K-	-K-	-K-	149
-L-	-L-	-L-	150
-M-	-M-	-M-	151
-N-	-N-	-N-	152
-O-	-O-	-O-	153
-P-	-P-	-P-	154
-Q-	-Q-	-Q-	155
-R-	-R-	-R-	156
-S-	-S-	-S-	157
-T-	-T-	-T-	158
-U-	-U-	-U-	159
-V-	-V-	-V-	160
-X-	-X-	-X-	161
-Y-	-Y-	-Y-	162
-Z-	-Z-	-Z-	163
-A-	-A-	-A-	164
-A-	-A-	-A-	165

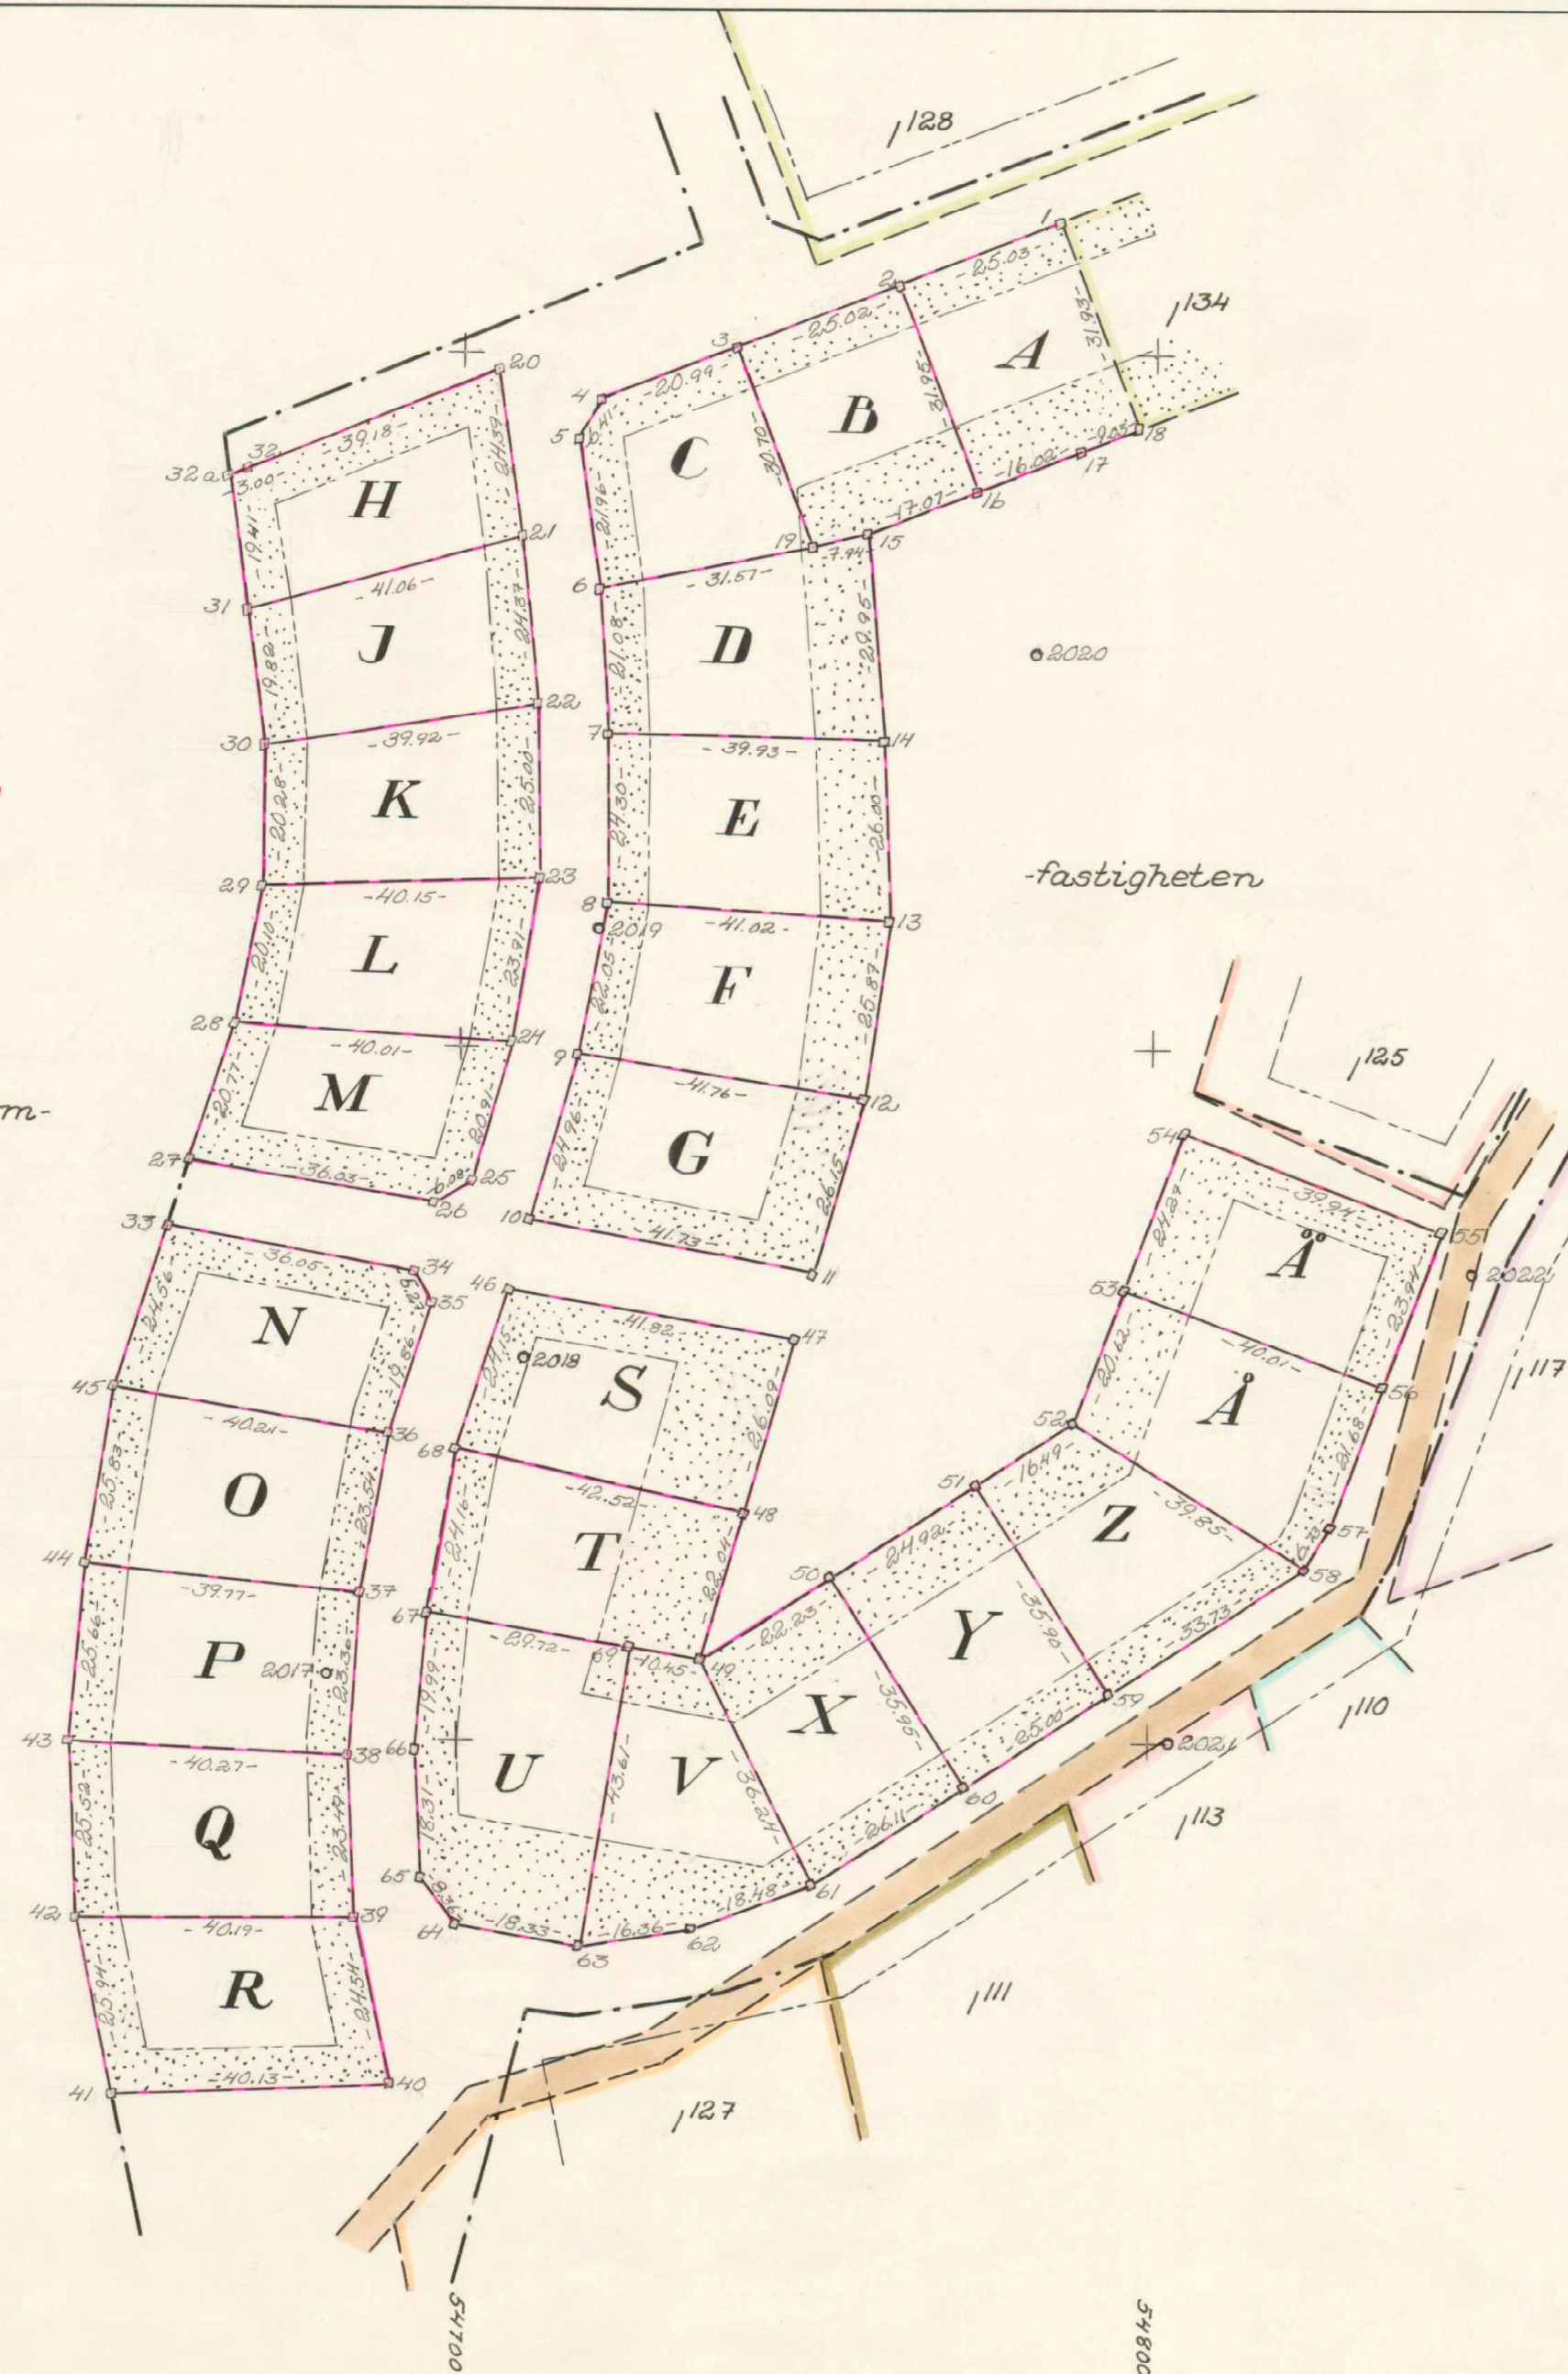

7.

K o o r d i n a t f ö r t e c k n i n g.

Pkt.nr	x	y
1 rg	62469,29	54786,03
2 "	460,21	762,70
3 "	451,14	739,38
4 "	443,49	719,83
5 "	437,86	716,66
6 "	416,10	719,60
7 "	395,07	720,98
8 "	370,76	720,94
9 "	349,06	717,04
10 rs	325,10	710,04
11 rg	317,62	751,10
12 "	342,76	758,31
13 "	368,38	761,89
14 "	394,37	760,91
15 "	424,20	758,27
16 "	430,40	774,18
17 "	436,24	789,09
18 "	439,49	797,52
19 "	422,53	750,51
20 "	447,78	704,91
21 "	423,64	708,37
22 "	399,39	710,77
23 "	374,39	711,15
24 "	350,81	707,20
25 rb	330,68	701,53
26 rg	327,53	696,33
27 "	333,48	660,79
28 "	353,22	667,26
29 "	372,96	671,03
30 rb	393,24	671,33
31 rg	412,88	668,74
32 "	433,18	668,56
32a rm	432,06	665,78
33 rg	324,01	657,95
34 "	317,66	693,43
35 "	313,11	696,09
36 "	294,26	689,84
37 "	271,07	685,83
38 "	247,76	684,22
39 "	224,30	685,39
40 rb	200,34	690,67
41 rg	198,76	650,57
42 "	224,14	645,20
43 "	249,62	643,99
44 "	275,18	646,27
45 "	300,72	650,15
46 "	315,10	707,19
47 "	308,06	748,42
48 "	283,00	741,17
49 "	261,80	735,15
50 "	273,73	753,90

Pkt.nr	x	y
51 rg	62287,18	54774,89
52 "	296,09	788,76
53 "	315,33	796,16
54 "	338,07	804,65
55 "	324,02	842,05
56 "	301,57	833,73
57 "	281,23	826,23
58 "	275,42	822,83
59 "	257,12	794,50
60 "	243,58	773,48
61 "	229,47	751,52
62 "	223,05	734,19
63 "	220,40	718,05
64 rb	223,45	699,97
65 rg	230,14	694,95
66 "	248,42	694,00
67 rb	268,35	695,52
68 rg	292,16	699,64
69 "	263,48	724,84

Polygonpunkter:

2010	62205,52	54627,81
2011	277,74	629,59
2017	259,46	681,11
2018	305,18	709,33
2019	367,16	719,83
2020	406,97	782,85
2021	255,08	802,97
2022	318,03	846,40

Hallstavik den 30 december 1964.

På tjänstens vägnar:

Mats Gejrot

(Mats Gejrot)

Lantmätare.