

Karta över

BJÖRNHOVDA 1 29


i Torslunda socken och kommun av Kalmar län.

Upprättad vid ägomätning år 1966 av KOMMUNERNAS KONSULTBYRÅ-LBF Kalmar den 28 juni 1966

Yngve Hultqvist
Yngve Hultqvist
Lantmätare; Mättningsman

Nils Jansén
Nils Jansén
Mättningsing.

Skala 1:1000

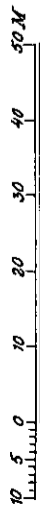

Koordinatförteckning i akten.

Markeringar:

33, 34, 35, 60, 61, 64, 65, 101, 102, 105, 106, 107, 108 och 110: rör i mark, 103, 104 och 109: omarkerade övriga rör i betonggjutning.

Vid mätningen nyttstakad gräns:

- 1-2-3-4-5-6-7-8-9-10-11-12-13-14-15-16-17-18-1, 4-18, 5-15, 6-12, 7-11, 19-20-21-22-23-24-25-26-27-28-29-30-31-32-33-34-35-36-37-38-39-40-41-42-43-44-45-46-47-19, 47-49-48-26, 49-50-51-52-53-54-35, 22-48, 21-49, 27-49, 44-50, 29-51, 41-52, 32-53, 38-54, 55-56-57-58-59-60-61-62-63-64-65-66-67-68-69-70-55, 59-70, 60-69 samt 61-68 = Nyttillkomna gränser.

Använd vid avstyckning år 1966.


Gösta Malmgren
Gösta Malmgren
Distriktslantmätare.

Ägobeskrivning:

Fig. 1, avrösningsjord:	1656 m ²
" 2,	1593 "
" 3,	1584 "
" 4,	1603 "
" 5,	1129 "
" 6,	1214 "
" 7,	1254 "
" 8,	1403 "
" 9,	1448 "
" 10,	1187 "
" 11,	1210 "
" 12,	1472 "
" 13,	1264 "
" 14,	1527 "
" 15,	1220 "
" 16,	1579 "
" 17,	1446 "
" 18,	1435 "
" 19,	1493 "
" 20,	1697 "

R.N.C.

- 152
- 153
- 154
- 155
- 156
- 157
- 158
- 159
- 160
- 161
- 162
- 163
- 164
- 165
- 166
- 167
- 168
- 169
- 170
- 171

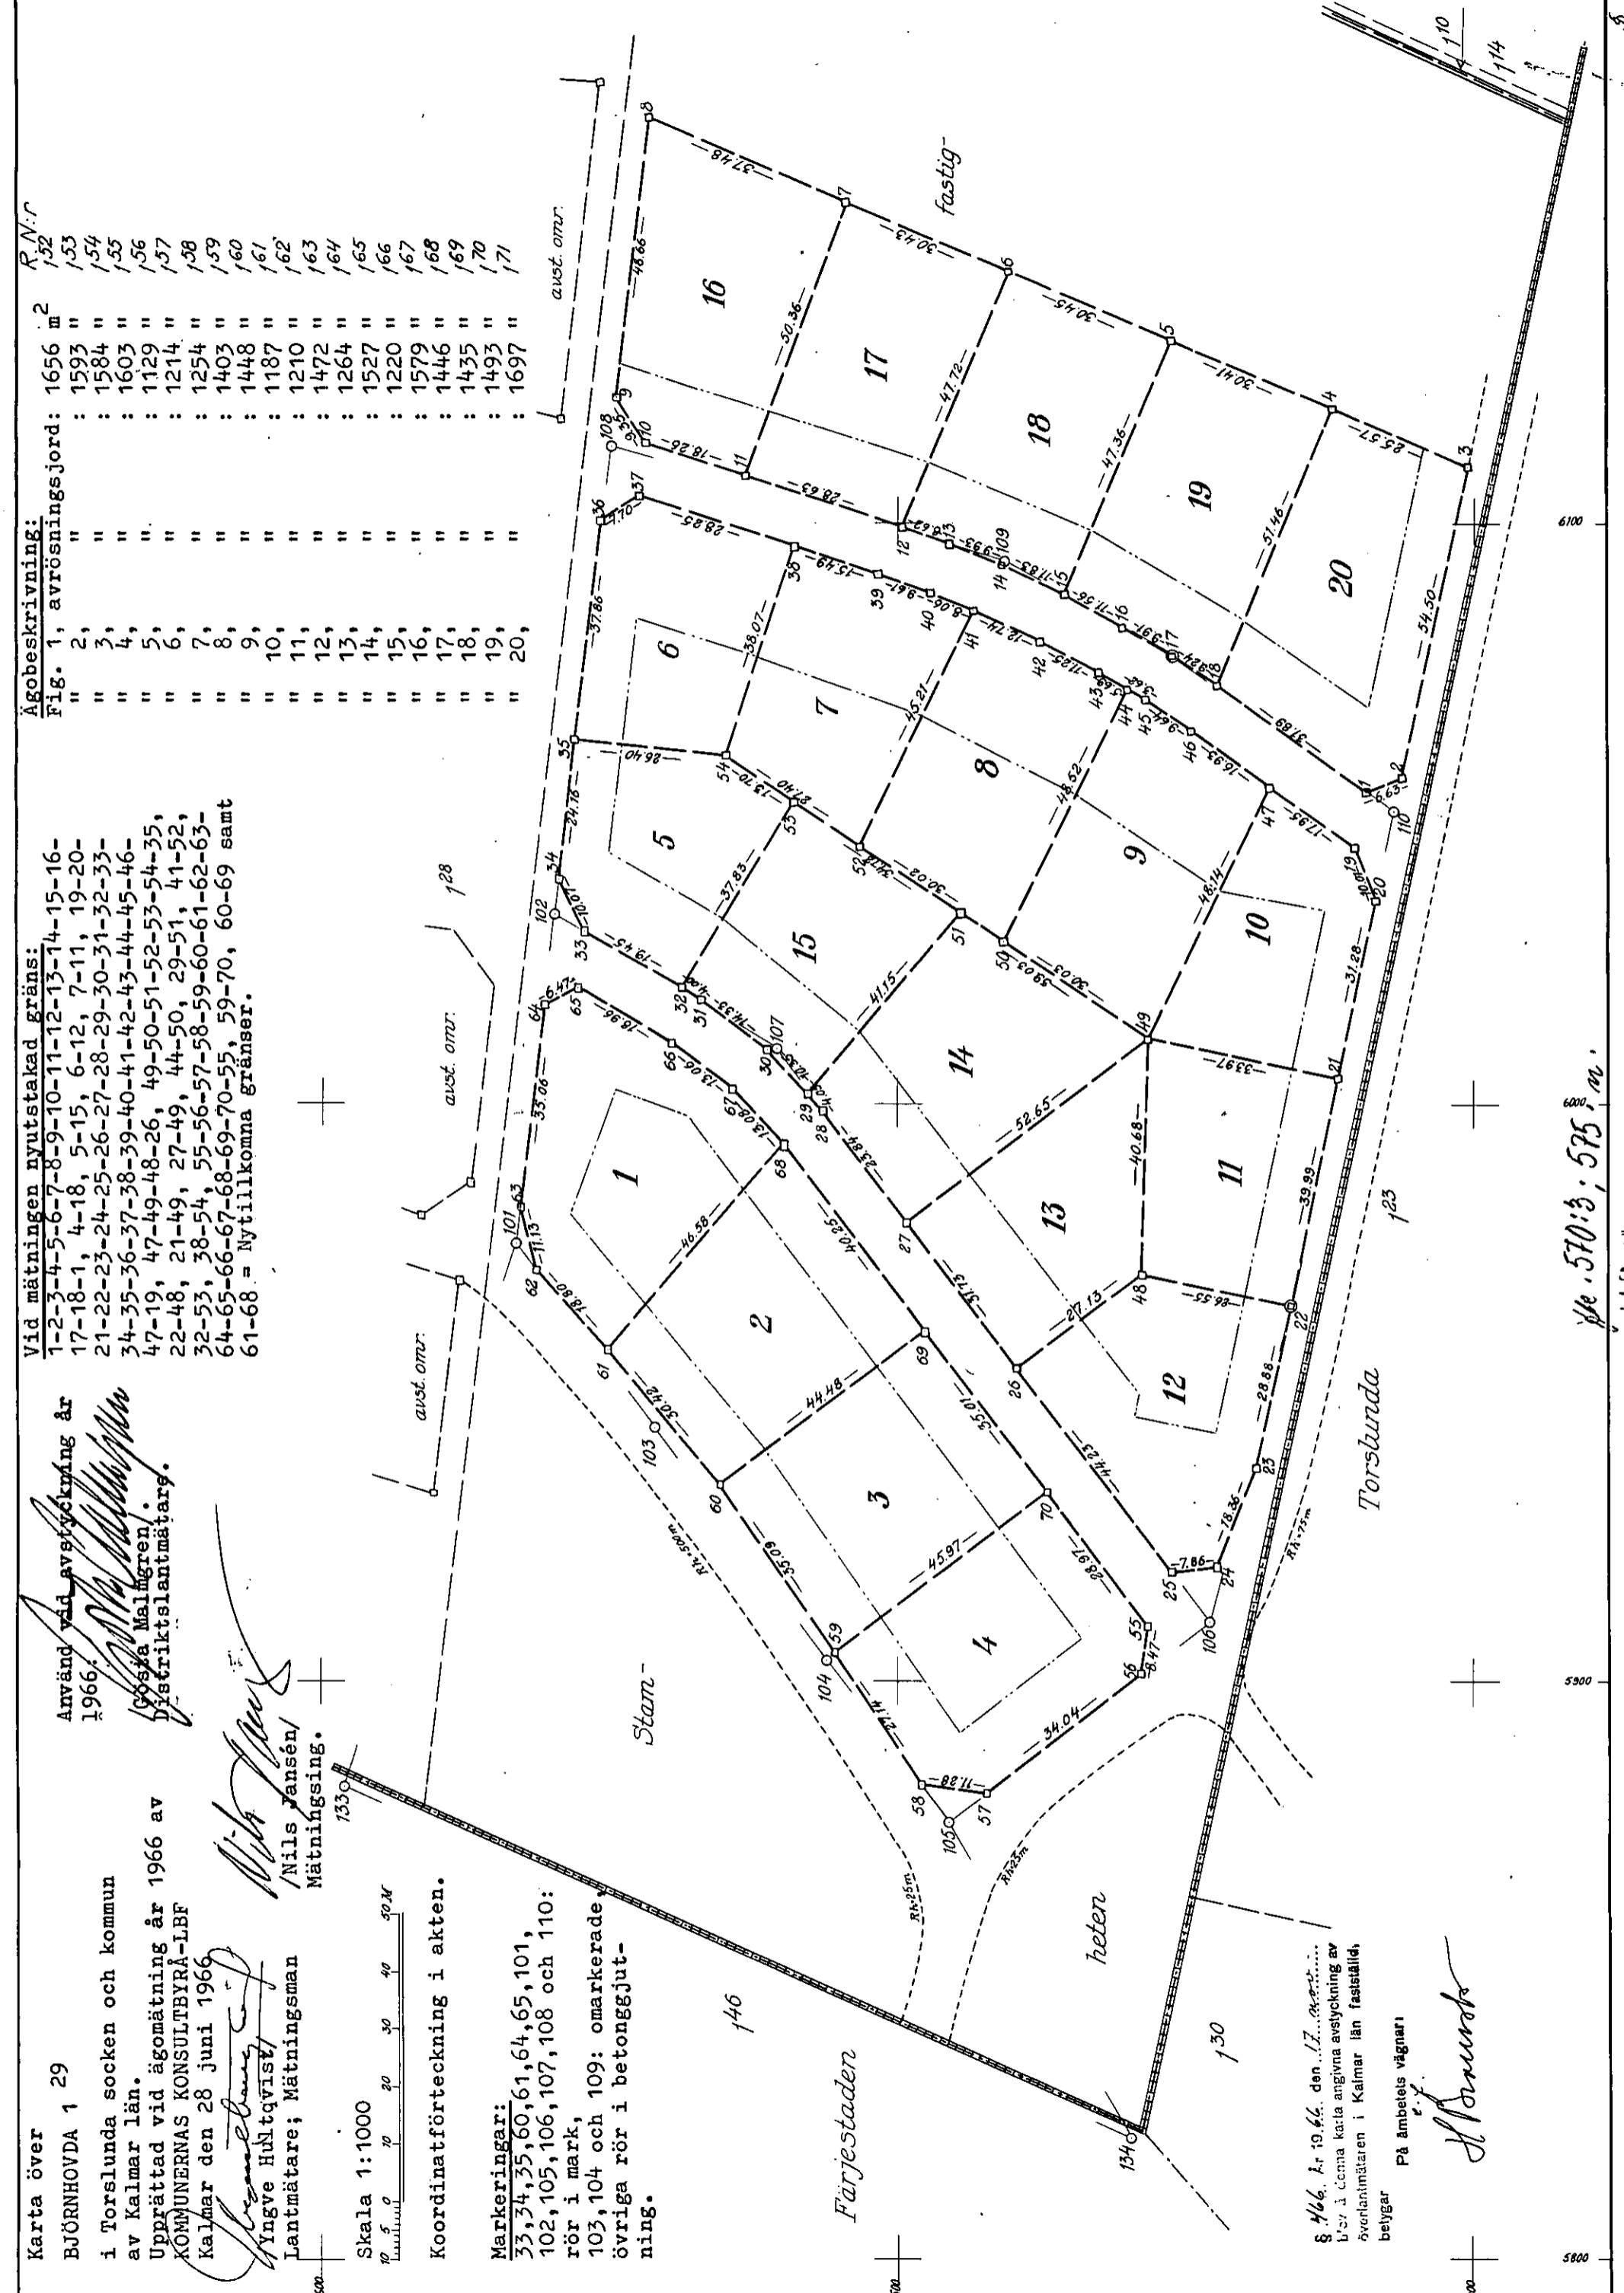

§ 466, kr. 19.66. den 17. okt. 1966. För i denna karta angivna avstyckning av ävrlantmätaren i Kalmar län fastställd, bekräftar
På ämbets vägnar
H. Brands

№ 570:3; 575, m.