

2007-03-02


SITUATIONS PLAN VA-UTREDNING

670292

FÖRKLARINGAR:


- DRICKSVATTEN/BRUNN
- ☒ FASTIGHET
-  VATTENDRAG/DIKE
- VÄG
-  SLAMTÖMNING
-  BERG
-  BOT AVLOPP
-  SLUTEN TANK
- SLAMAVSKILJARE
- AVLOPPSRÖR

FASTIGHETS BETECKNING
FRÖTUNA BJÖRKNÅS 4:22

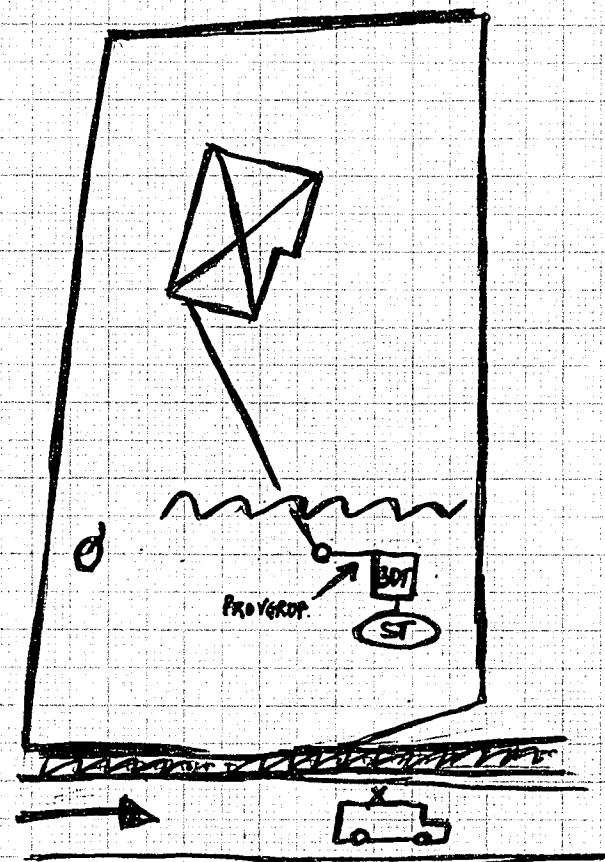


SKALA 1:6000

6m

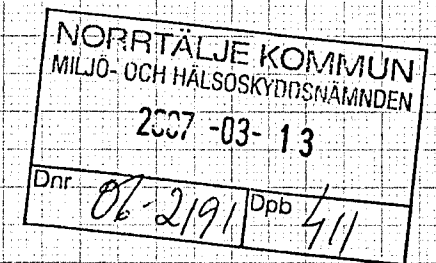

FASTIGHETSÄGARE:

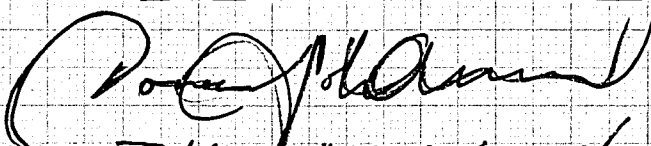
TOMAS JOHANSSON