


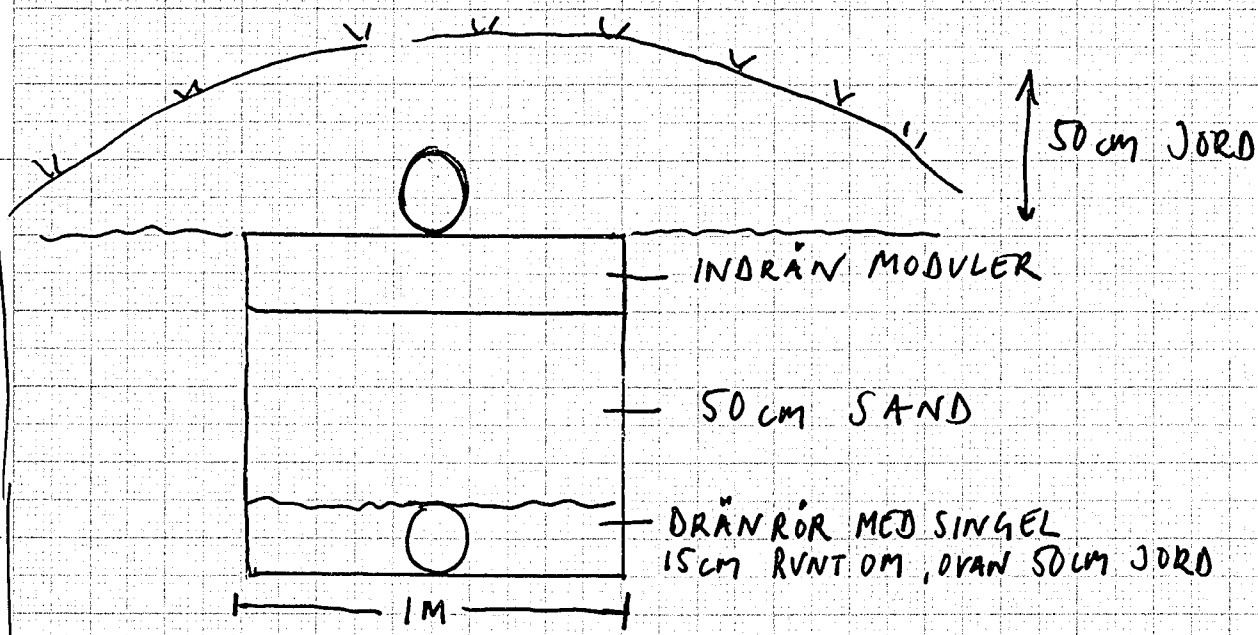

2007-03-02

MARKSKISSER

FRÖTUNA BJÖRKNÄS 4:22

670293

INCHERT
MILJÖ-OGGIFTRALOGSKYDDSKOMMITTÉN
2007-03-13
Dnr: 06.2191 Dpb: 411

