


RITNING // SKISS



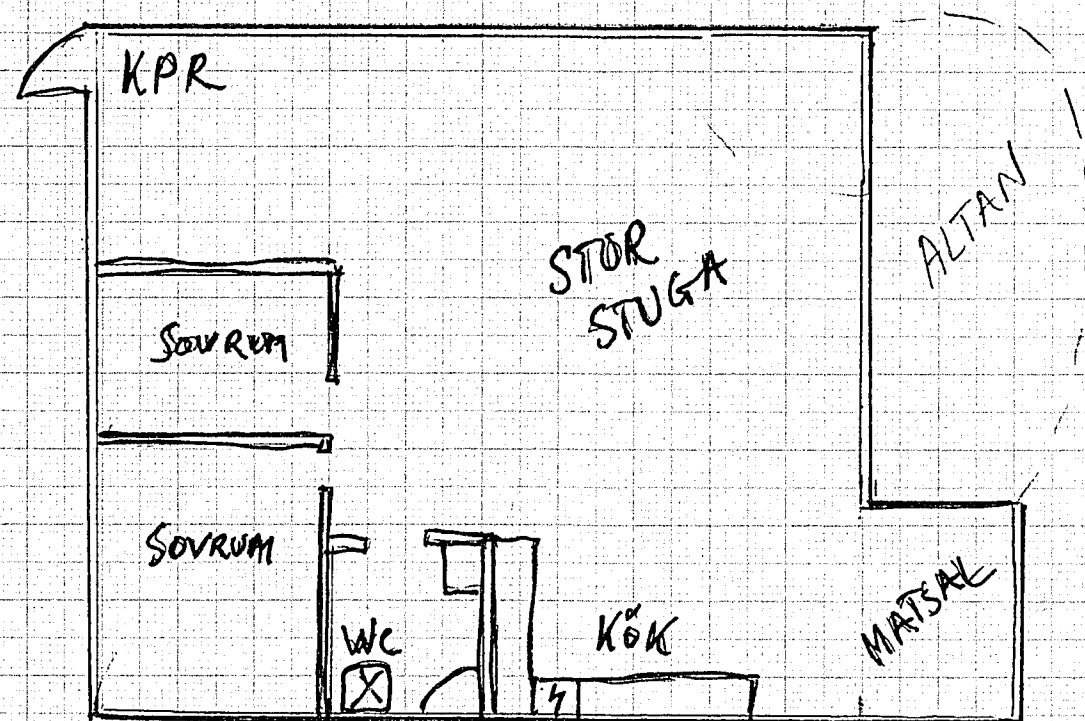


PLAN SKALA 1:100

VA-UTREDNING  
MED RITNING

670294

TOMMAS JOHANSSON  
FRÖTUNA-BJÖRNÄS  
4:22

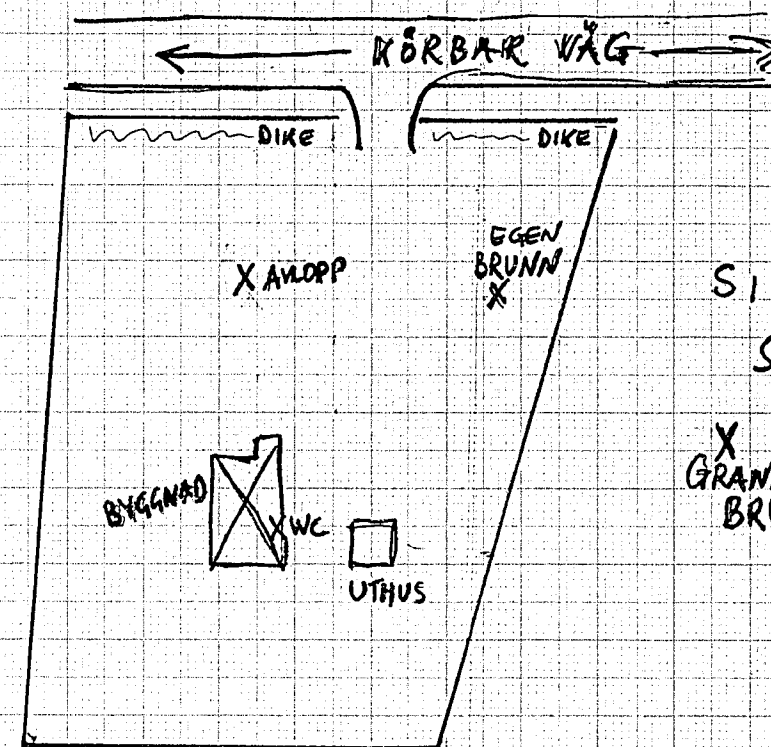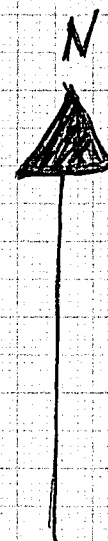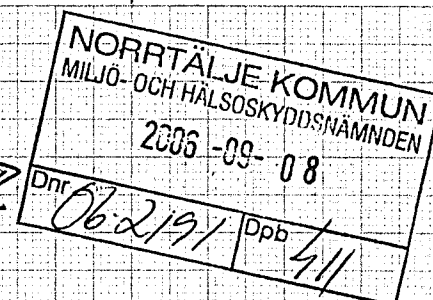

SITUATIONSPLAN  
SKALA 1:1500

FRÖTUNA BJÖRNÄS 4:22

ORT: NORRTÄLJE

DATUM: 2006-09-07

UNDERSKRIFT: *[Signature]*

BIFOGADE HANDLINGAR: ANSÖKAN, INTYG FRÅN TOMTFÖRENINGEN,  
VATTENPROVER (EGEN, GRANNE),  
ANSÖKAN OM BDT.