



STABTECH®


I GRUNDEN BÄTTRE LÖSNINGAR

ARBETSUTLÅTANDE SP-1356

Entreprenör:
Stabtech AB

Beställare:
Karl Jonsson
Borgmästaregatan 1
Söderköping



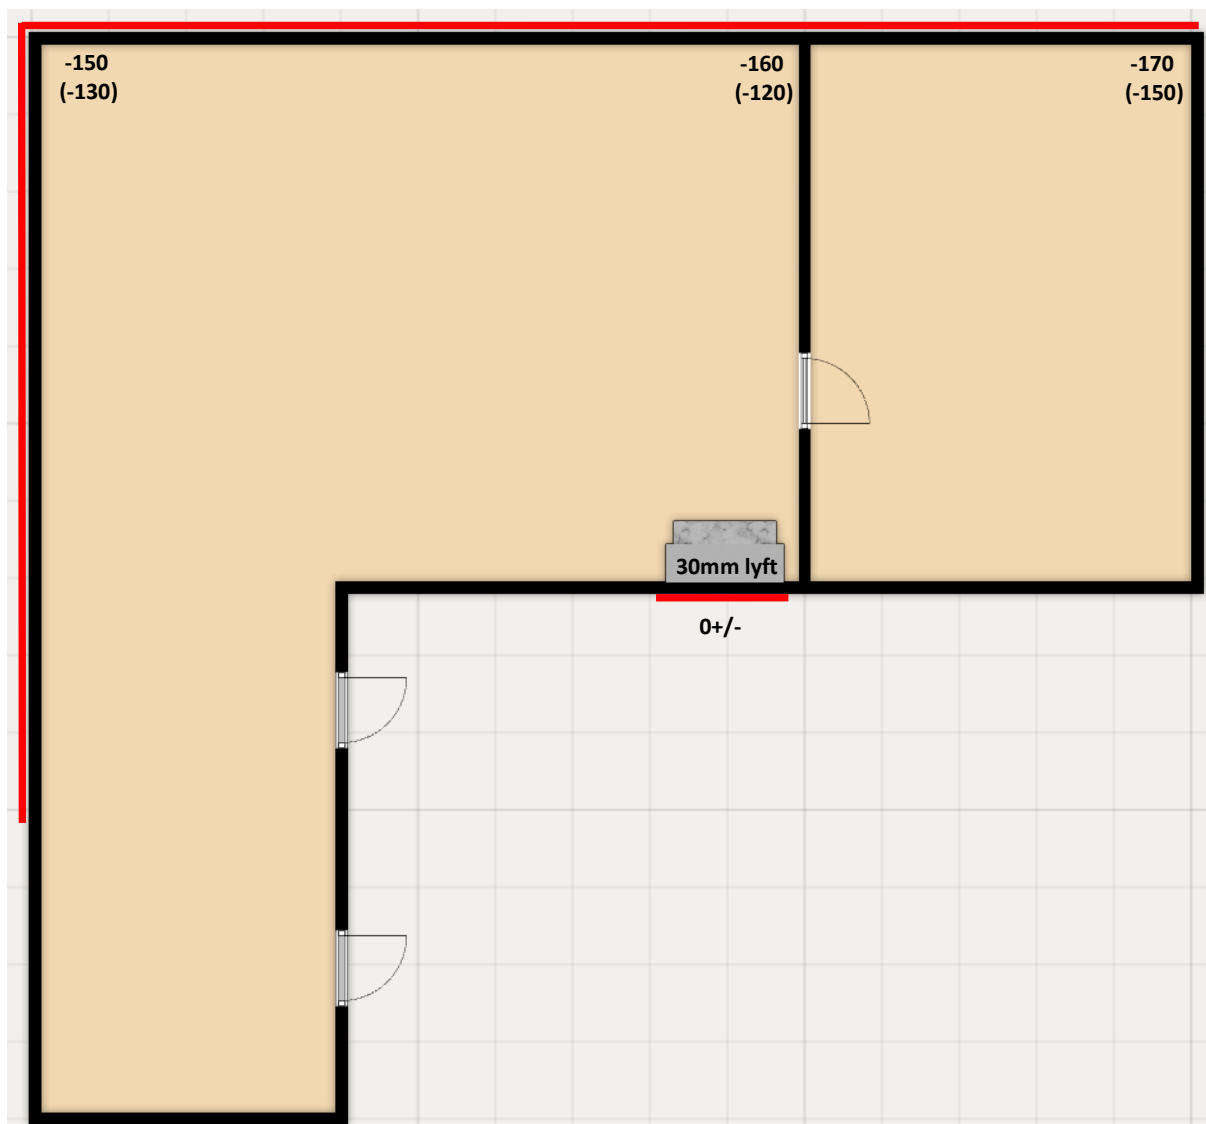

- 0 = referenspunkt
- Siffror utan parentes = ursprungshöjder
- Siffror med parentes = höjd efter utfört arbete
- Rödmarkering = Berört arbetsområde
- Mått = mm

Postadress
Stabtech AB
Hammarkvarnsvägen 5
179 75 SKÅ

Telefon
08-560 432 11 / 031-16 30 30
E-mail
info@stabtech.se

Organisations nr
556984-1710
Momsreg.nr/VAT.nr
SE556984171001



Garanti

Detta dokument är en värdehandling och gäller som garantibevis

Garantin gäller fr.o.m.: **2025-09-22**

Garanti på materialets (injekterade Geopolymer) tryckhållfasthet (40 ton/m²) under en garantitid om tio (10) år.

Option på kompletteringsarbete

Enligt skrivelse i offert.