



1489
EN 45 001

RAPPORT

utfärdad av ackrediterat laboratorium
REPORT issued by an Accredited Laboratory

Mätning av radon i inomhusluft

med sluten spårfilm med filter

Mätningen utförd i fastigheten:
Slagan 36
Hagvägen 10 B
191 35 SOLLENTUNA

Blad 1 (1)
Utskriftsdatum
2002-05-06

212650:1 / 7651501 / 4

b

Lundström Peter

Hagvägen 10 B
191 35 SOLLENTUNA

Beskrivning av mätningen

Mätningen utförd med spårfilm med filter enligt metodbeskrivning utfärdad av Statens Strålskyddsinstitut 1994-09-20.
Mätdosorna exponerade under tiden 020225 - 020428. De ankom till Gammadata och förbehandlades 020430. De mättes 020506.

Fastighetsdata för provningsplatsen

Typ av byggnad	Villa	Typ av husgrund:	Platta på mark
Typ av ventilation:	Mekanisk frånluft (F)	Blåbetong ingår:	Nej
Byggnadens byggnadsår:	2001	Ombyggnad år:	--

Fastighetsdata lämnade av Peter Lundström,
som också intygat att mätanvisningarna följts.

Uppmätta radongashalter

Mätarnr	Rumsbeteckn	Rumstyp	Våningsplan	Mätvärde Bq/m ³
81287-5	Hall BV	Övr bost.rum	Bottenplan	mindre än 30
81288-3	Sovrum U+P	Sovrum	1 trappa upp	mindre än 30

Provningsresultat (avser de inskickade mätdosorna)

Årsmedelvärde mindre än **50 Bq/m³**
(Becquerel per kubikmeter)


Provningssäkerhet: ± - Bq/m³

Radonhalten i bostaden varierar på grund av väderlek och boendevanor.
Årsmedelvärdet har därför antagits ha en osäkerhet av 40%.

För bedömning av mätresultatet, se baksidan.

Eventuell kommentar till mätningen

Rapporten upprättad den 6 maj 2002

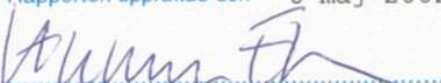 / Annika Engström
Underskrift av laboratorieansvarig vid Gammadata Mätteknik AB

STAFS 1994:27

Akrediterat laboratorium utses av Styrelsen för akkreditering och teknisk kontroll (SWEDAC) enligt lag. Verksamheten vid de svenska ackrediterade laboratorierna uppfyller kraven i SS-EN 45001 (1989), SS-EN 45002 (1989) och ISO/IEC Guide 25 (1990:E).

SWEDAC är en av signatörerna till de multilaterala avtalen inom European Cooperation for Accreditation of Laboratories (EAL) för ömsesidig acceptans av kalibreringsbevis och provningsrapporter.

Denna rapport får endast återges i sin helhet, om inte SWEDAC och utfärdande laboratorium i förväg skriftligen godkännt annat.



GAMMADATA

Adress Box 15120 750 15 UPPSALA
Telefon 018-480 58 00
Fax 018-55 58 88
E-post radon@gammadata.se
Hemsida <http://www.gammadata.se>

Bilaga
A

Byggkeramikrådet

Kvalitets- dokument



Egenkontroll av tätskikt vid sättning/läggning av keramiska plattor enligt PERs
Branschregler för vattentäta keramiska väggbeklädnader och golvbeläggningar
i våtutrymmen. Original lämnas till beställaren. Kopia arkiveras.

Objekt: Badrum 2 st. över under
Beställare: Peter Lundström Hagavägen 10B Sollentuna
Plattsättningsentreprenör: AP Murservice
Byggkeramikrådets behörighet reg. nr 0207296916
Arbetena utförda under tiden: 12/12 - 11/1 2001

☒ Nyproduktion ☐ Renovering

Antal våtrum totalt i etappen: 2 st 45 m² vägg 15 m² golv

Antal våtrum kontrollerade: 2 st 45 m² vägg 15 m² golv

Underlag vägg: gips

Underlag golv: gips betong

Befintlig golvbrunn utbytt ☐ Ja ☐ Nej

Använda godkända konstruktioner, beteckningar

Vägg: VTU

Golv: VTG

Tätskikt, fabrikat/typ vägg: Mapei gummi Förbrukad mängd 85 kg

Tätskikt, fabrikat/typ vägg: Mapei vatska Förbrukad mängd 10 liter

Tätskikt, fabrikat/typ golv: Mapei vatska + gummi Förbrukad mängd 3 liter

Tätskikt, fabrikat/typ golv: Mapei gummi Förbrukad mängd 25 kg

Temperatur på arbetsplatsen, enligt tillverkarens anvisningar (min.+10°) ☒ Ja ☐ Nej

Förseglingar, fabrikat/typ: Fiberremsa mapei Fiberdöl mapei

Fästmassa, fabrikat/typ: mapei flex Förbrukad mängd 150 kg.

Övriga upplysningar:

Kontrollen utförd av:

Ort, datum


Sollentuna Hagavägen 10B Stockholm

Namn:

Ari Paananen


Namnförtydligande:

Ari Paananen

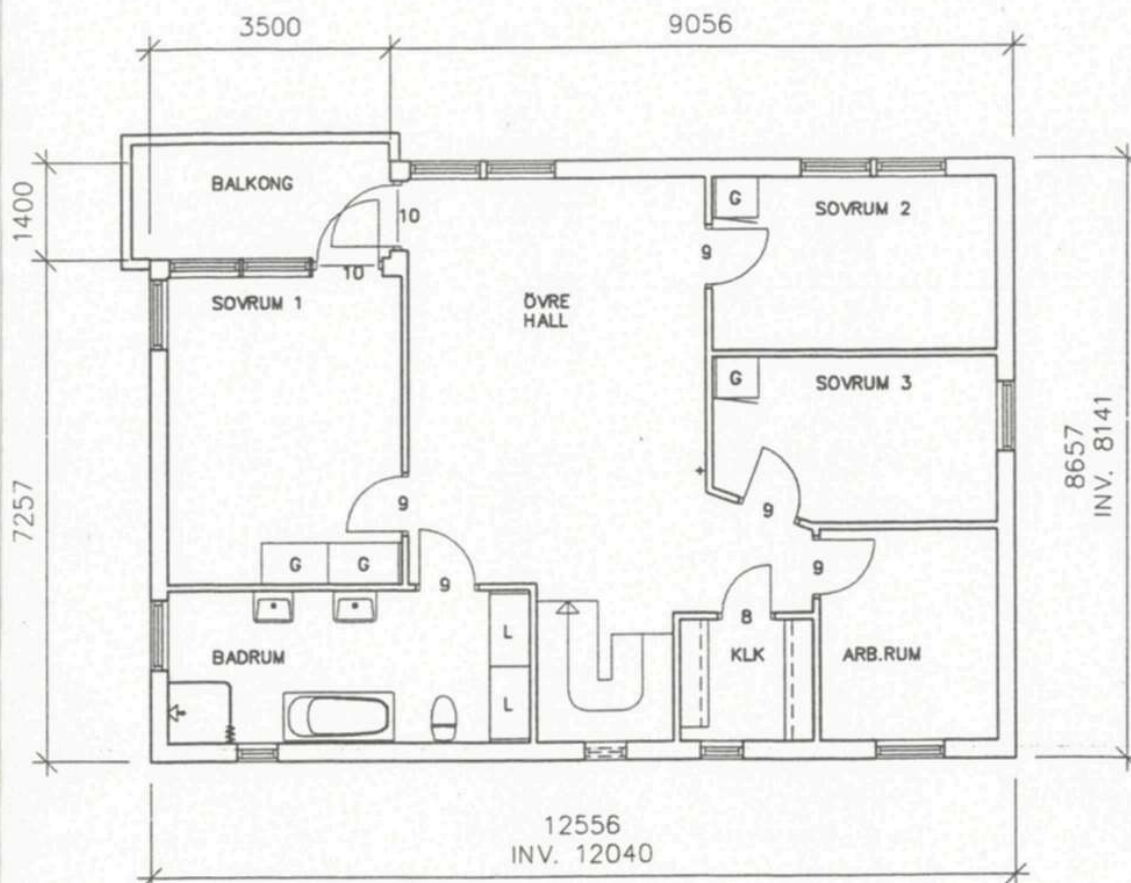

ÖVERVÅNING
SKALA 1:100
BRA 186m² (93m² + 93m²)

 BALABVILLAD IDROTTSVÄGEN 3, 735 91 BURAHAMMAR TEL. 0220-330 10 FAX 0220-330 16	A KOMPL.		HGN 001004	
	REV	ANT	ÄNDRINGEN AVSER	SIGN DATUM
RITAD AV, KONSTRUERAD AV HGN / BAN VÄSTERÅS DEN 2000-09-28	KV. SLAGAN 31		SOLLENTUNA KOMMUN	
	PLANER		SKALA 1:100	
	ARBETSNUMMER		RITNINGSNUMMER	REV
	00 559		A1	A

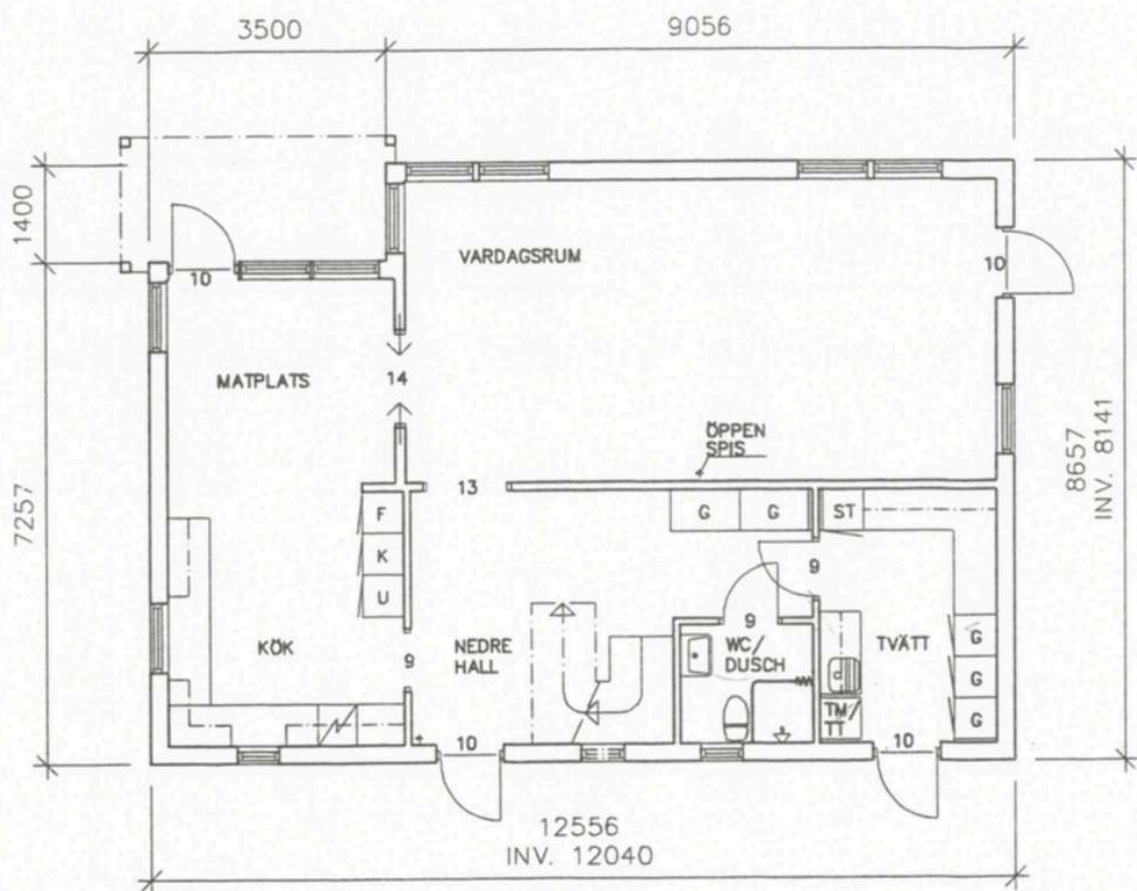

BOTTENVÅNING
 SKALA 1:100
 BRA 186m² (93m² + 93m²)