


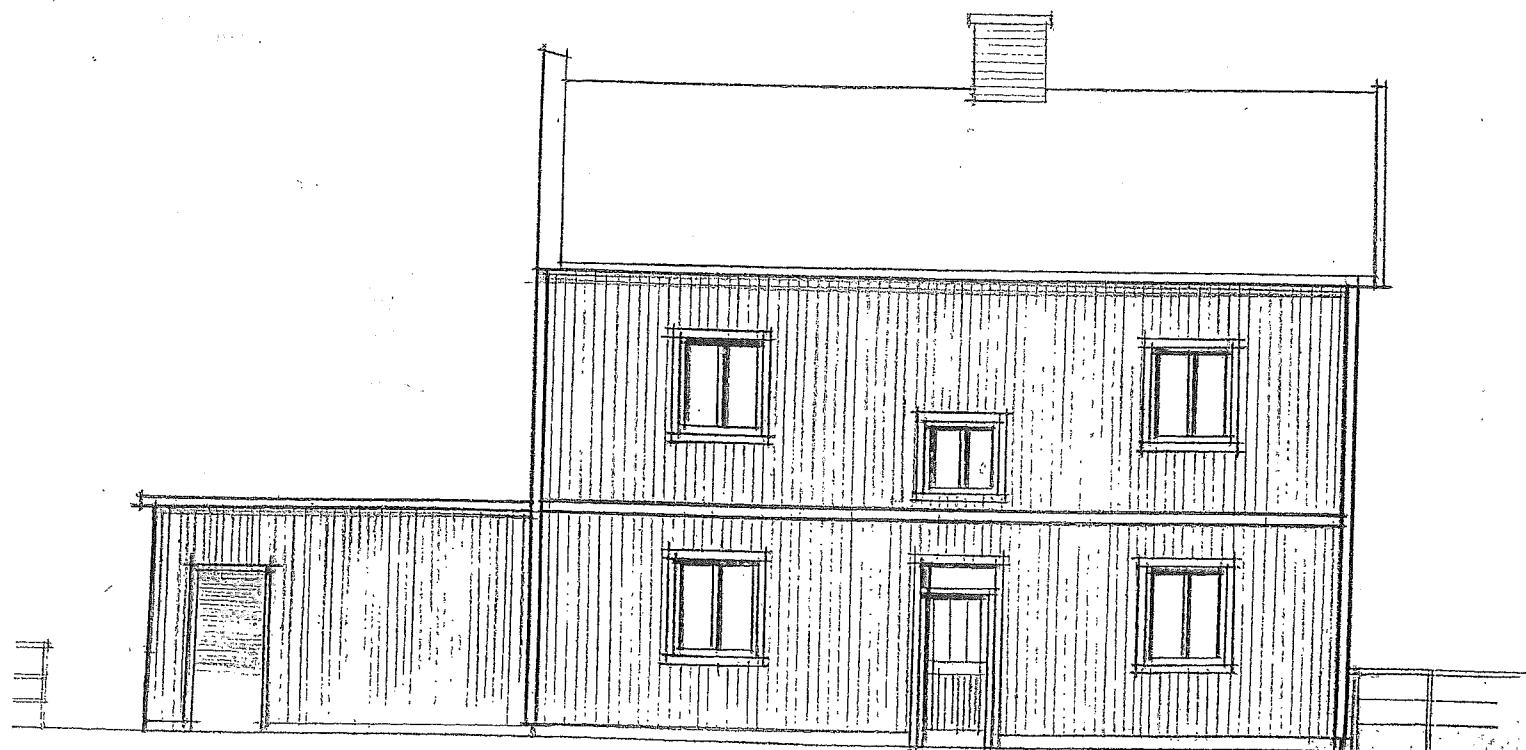

FASAD MOT SYDVÄST



FASAD MOT SYDOST






FASAD MOT NORDÖST



SKALA 1:100

NYTT UTFÖRANDE

FASAD MOT NORDVÄST

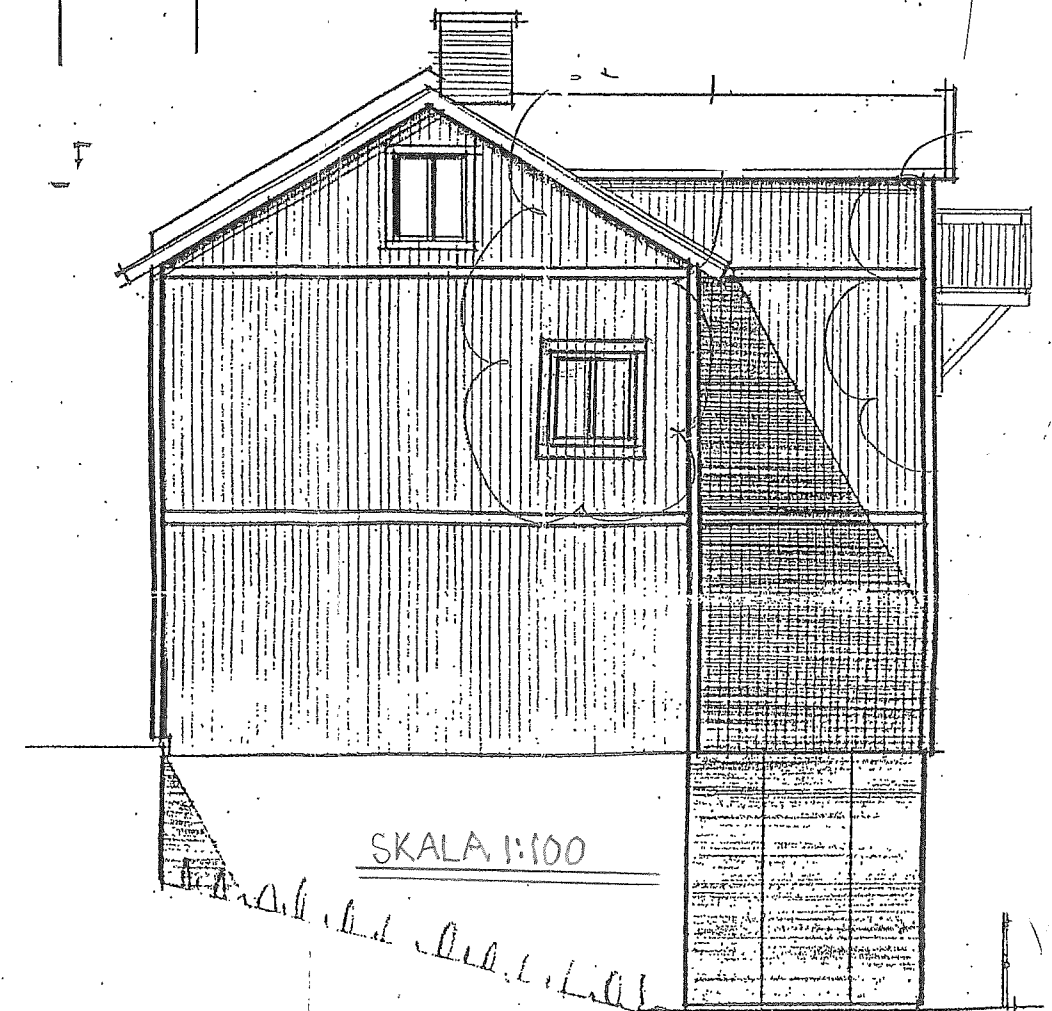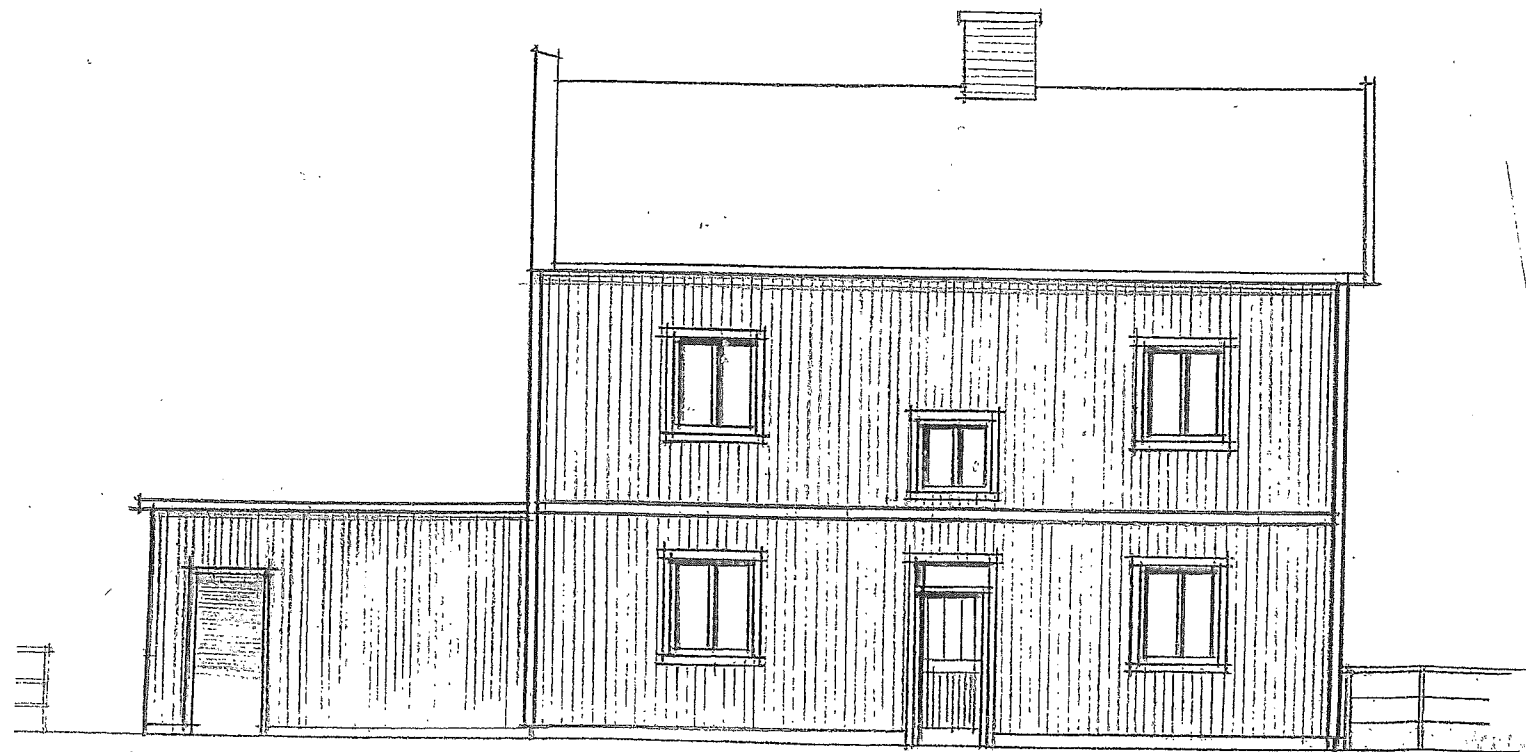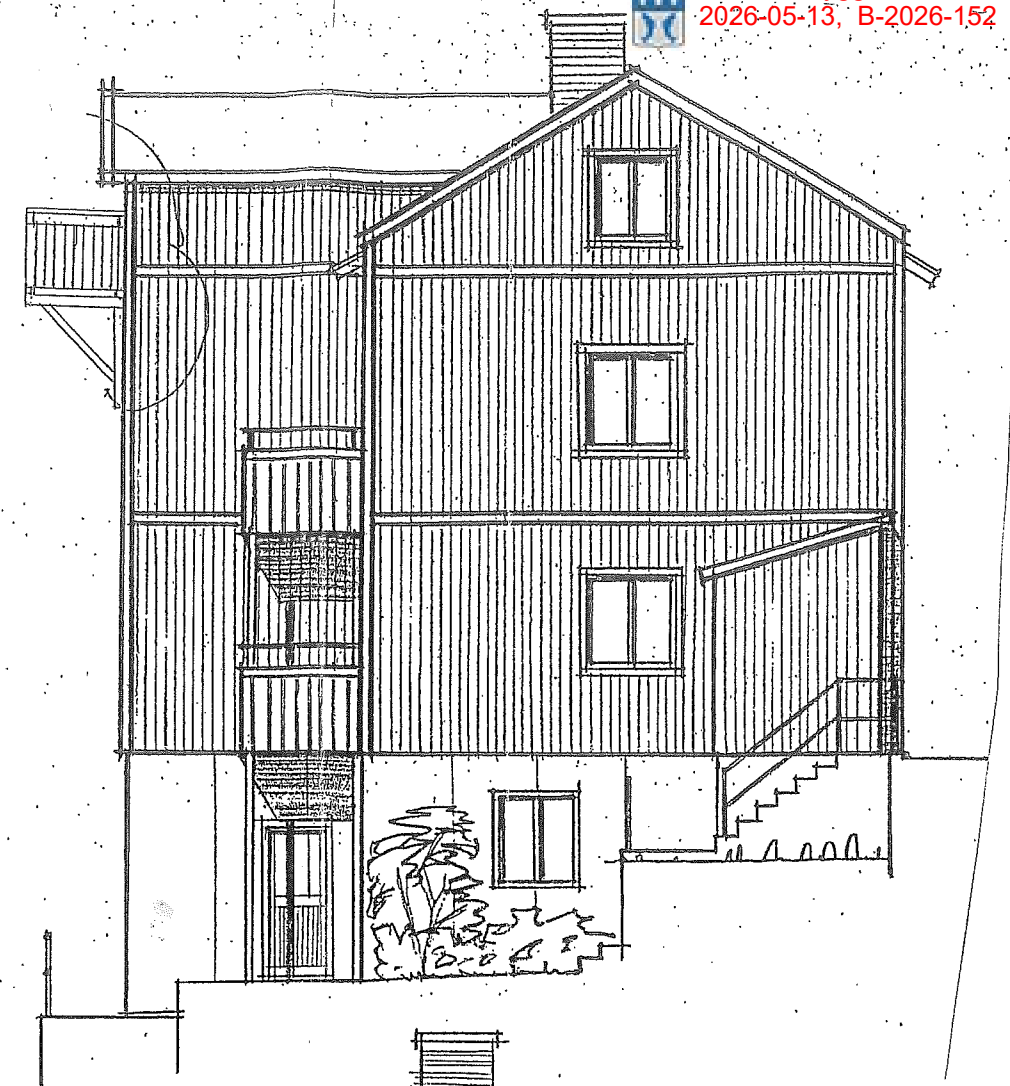

FASAD MOT NORDÖST

SKALA 1:100
BEFINTLIGT UTFÖRANDE
FASAD MOT NORDVÄST