

rörande inlösen av område å samfälld mark till
ÖSSBY SKIFTESLAG
i Gräsgårds socken, Ottenby kommun, Kalmar län.

H 5

Upprättad år 1962 av:

Per Tournée
/Per Tournée/

DEPRICIATIA Lantmätare.

BESKRIVNING.


Beteckning å kartan, fastighet, ågare, ågoslag mm.		areal hektar
a	tomt, inrösningsjord R.Nr. 54 ¹ (Össby)	0,0440

Servitut: Med det inlösta området följer rätt att använda samfällda vägar fram till allmän väg.

Nytilkomna gränser: sträckan 1-2-3-4.

§. 99... år 1963 den 7. mars
meddelade överlantmätaren i Kalmar län
fastställelse & avskiljandet av det å denna
arta angivna området; belyger
i överlantmätarens ställe



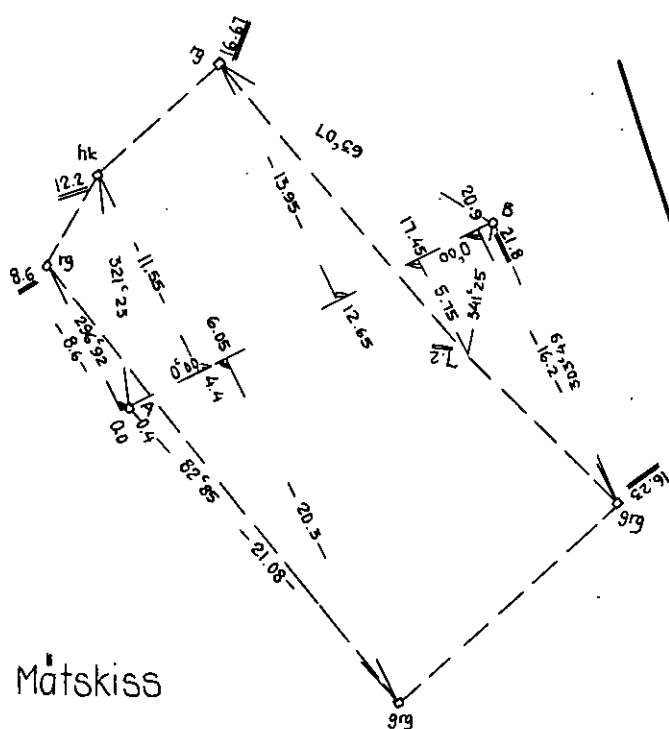

Måtskiss

skala 1:400

pl. 604 n.

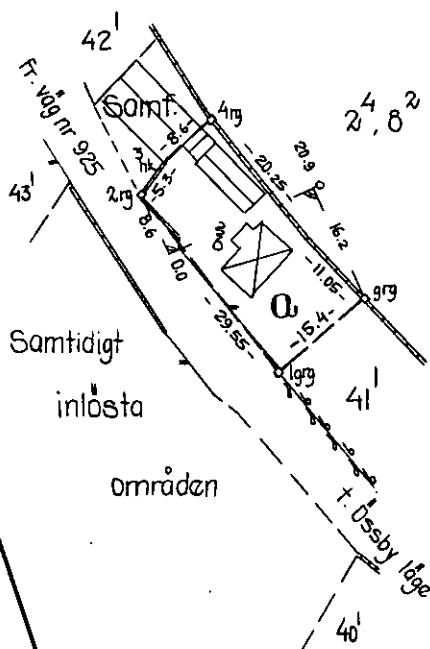

Samtidigt
inlösta
områden