

Karta

2009-09-29

Ärende

Avstyckning från VENTLINGE 10:1

Kommun: Mörbylånga

Län: KALMAR

Aktbilaga: KA

Ärendenr: H09741

Orig.format: A4S

Mats Söderberg

Förrättningslantmätare

Fastighetsrättslig beskrivning, se aktbilaga BE.

Teknisk beskrivning se aktbilaga TBE

Framställd genom: Nymätning och kopiering från registerkarta

Koordinatsystem: RT R06 2.5 GON V 0:-15

Mätmetod: Satellitmätning NRTK-tjänst


Teckenförklaring:

---	Traktgräns
---	Fastighetsgräns
---	Ny Fastighetsgräns
0840-1788.1	Nytt Servitut
GRÖNHÖGEN 1:18	Fastighetsbeteckning
10:2	Ny Fastighetsbeteckning
①	Figur
○	Gränspunkt
○	Piké
+ - 12.34 -	Måttangivelse
⊠	Bostadshus
▢	Uthus
▬	Stenmur
---	Väg

Figur 1 = blivande Ventlinge 10:2

Nya gränser: 12593-16189-16190-16191

N=6238040

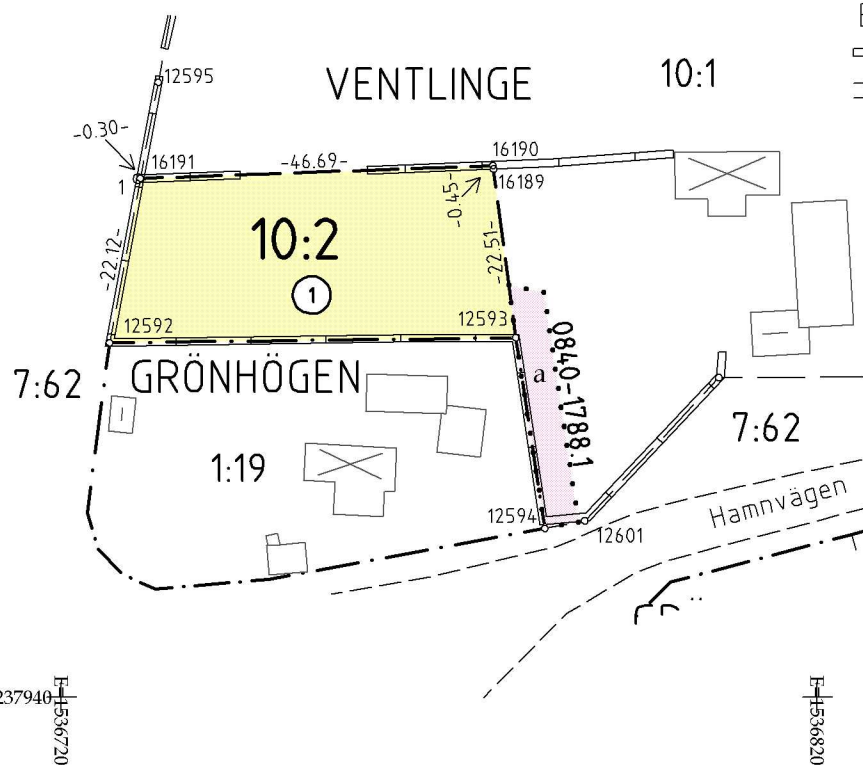

0 5 20 40
Meter
Skala 1:1000