

ank./gf.

Byggnadsnämnden i

Dannemora

Kommunen

## Byggnadsplats och sökande

Fastighetsbeteckning (kvarter och tomtnr, stadsägornr eller annan beteckning)	<del>Kittbocka 1222</del> Österbybruk 5:1
Fastighetsadress (stadsdel, gatuadress eller motsvarande)	Skyttbackas vägen
Sökandens titel, namn, post- och telefonadress	Bitmontör Tore Buss Box 522 Österby Bruka

## Husbyggnad

<input type="checkbox"/> En-/Två-familjshus	<input type="checkbox"/> Fler-familjshus	<input type="checkbox"/> Fritidshus	<input type="checkbox"/> Uthus	Annat husbyggnadsföretag
<input type="checkbox"/> Helt ny byggnad	<input type="checkbox"/> Till-/Påbyggnad	<input type="checkbox"/> Ombyggnad/Ändringsarb	<input type="checkbox"/> Schaktning till husb-företag	Garage för personbil...

## Annat byggnadsföretag

<input type="checkbox"/> Plank, mur o d	<input type="checkbox"/> Schaktning, fyllning	<input type="checkbox"/> Fast cistern o d	<input type="checkbox"/> Upplag
(Följande är tillämpligt endast inom vissa områden, t ex stadsplaneområde)			
<input type="checkbox"/> Omfärgning av fasad	<input type="checkbox"/> Byte av tak-täckn-mat	<input type="checkbox"/> Skylt, ljusanordn	<input type="checkbox"/> Rivningsarbete

## Övrigt

Statligt bostadslån			
<input type="checkbox"/> söks samtidigt	<input type="checkbox"/> söks ej	<input type="checkbox"/> har sökts/beviljats	<input type="checkbox"/> kommer att sökas
Anmärkningar			

(Sökandens underskrift)

Tore Buss

## Bilagor

Byggnadslovshandlingar	Byggnadsnämndens anteckn	Andra handlingar	Vidaresänd den
<input type="checkbox"/> Situationsplan		<input type="checkbox"/> Ansökan om statligt lån	
<input type="checkbox"/> Huvudritningar (arkitektoniska utformningen)		<input type="checkbox"/> Ansökan om anslutning till vatten och avlopp	
<input type="checkbox"/> Konstruktionsritningar		<input type="checkbox"/> Ansökan om tillstånd att anordna wc	
<input type="checkbox"/> Värme-, ventilations- och sanitetsritningar		<input type="checkbox"/> Förhandsanmälan om livsmedelslokaler	
<input type="checkbox"/> Teknisk beskrivning		<input type="checkbox"/> Säkerhet för gatukostnadsersättning	
<input type="checkbox"/> Anmälan om utsedd arbetsledare			

## Byggnadsnämndens anteckningar

--

Järnäg Österby Knaby



8 m.

24 m.

18 m.


10 m





10 m

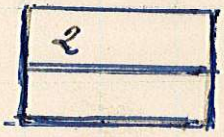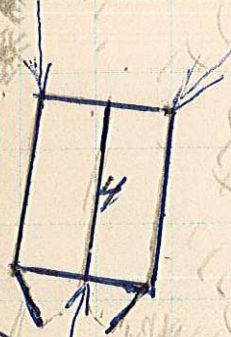

- 1 Bostads
- 2 Stallare
- 3 Brunn
- 4 Garage

Skyttbocksvägen

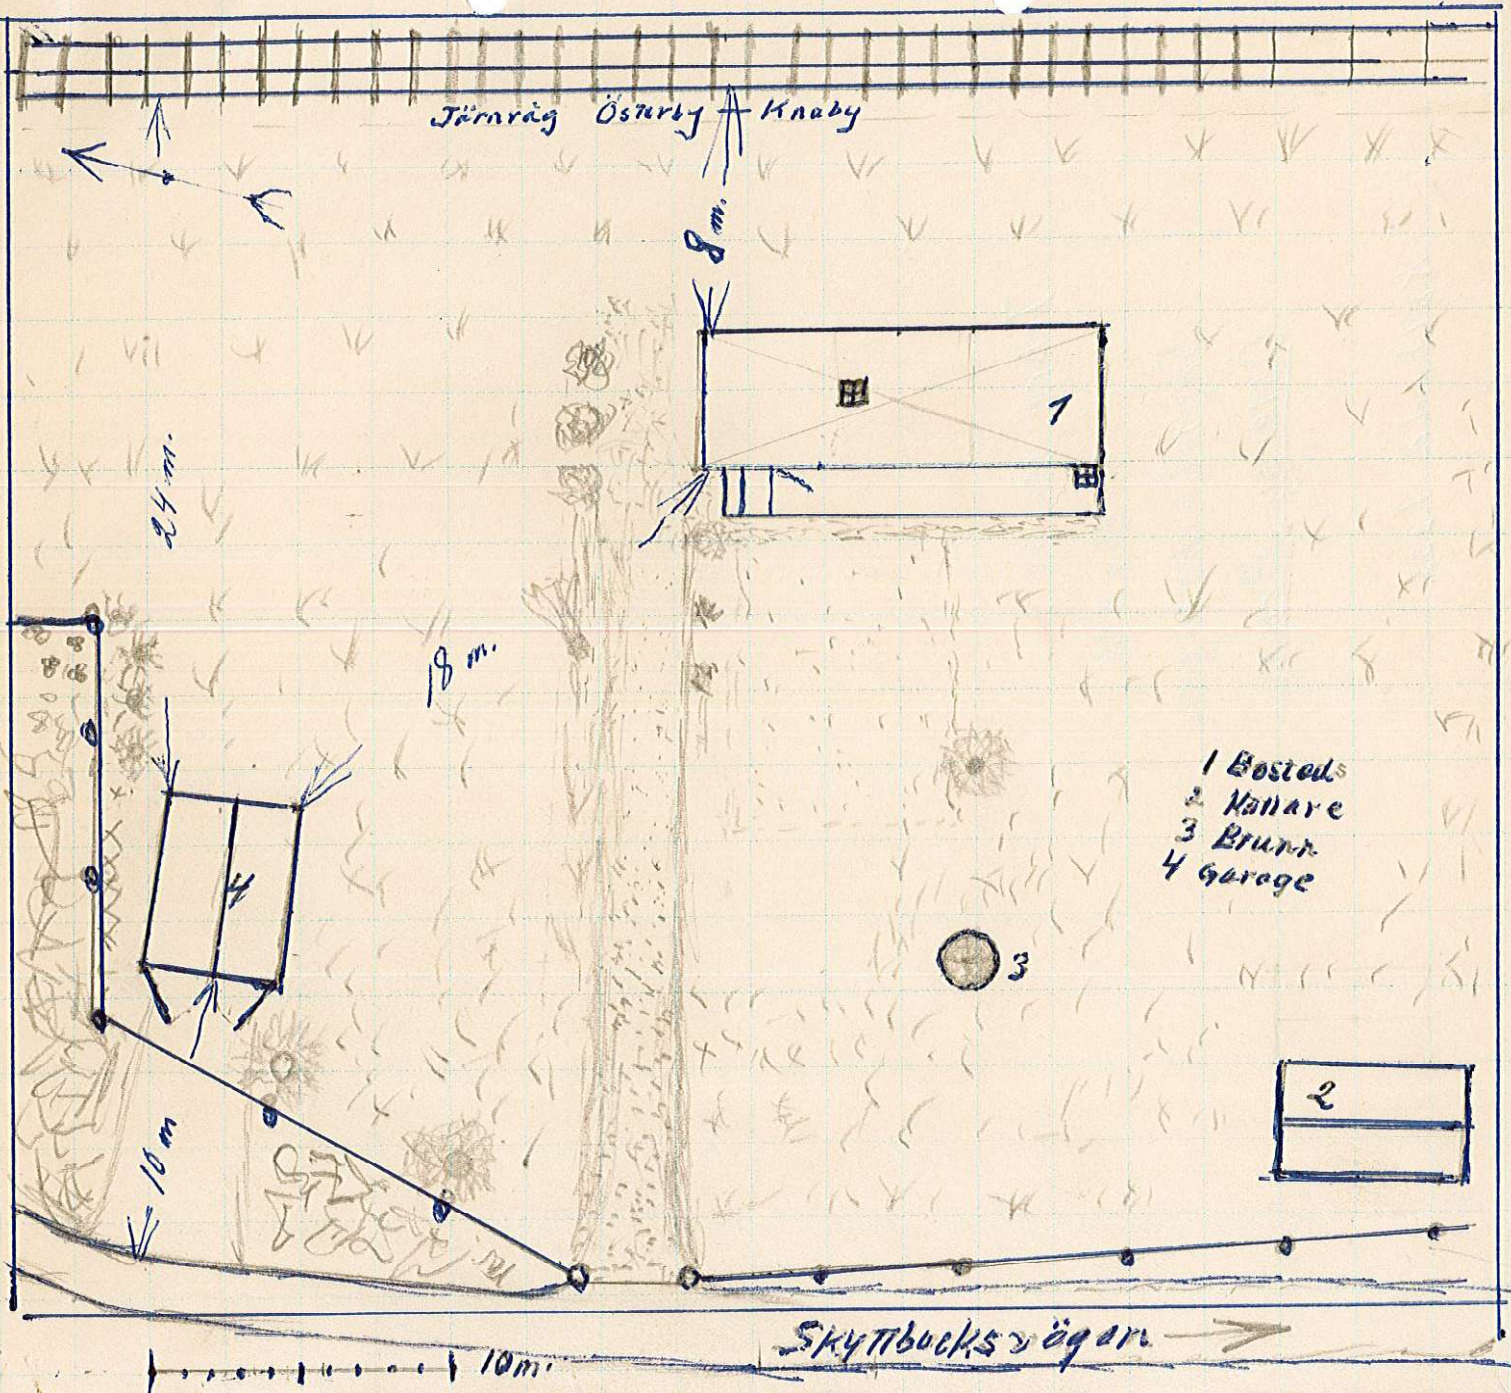

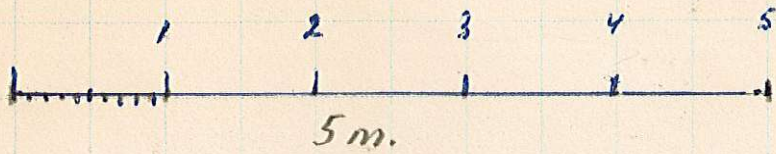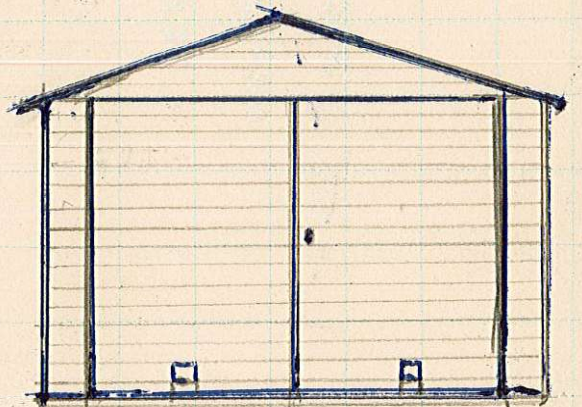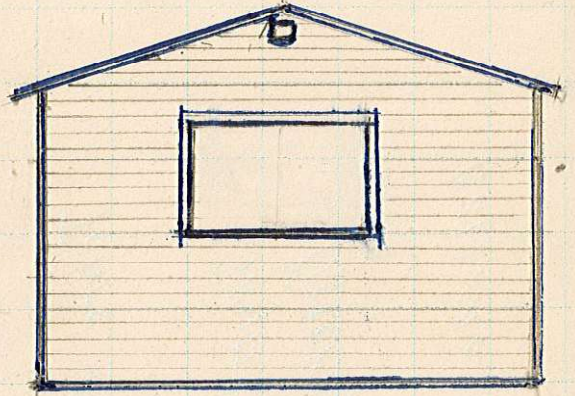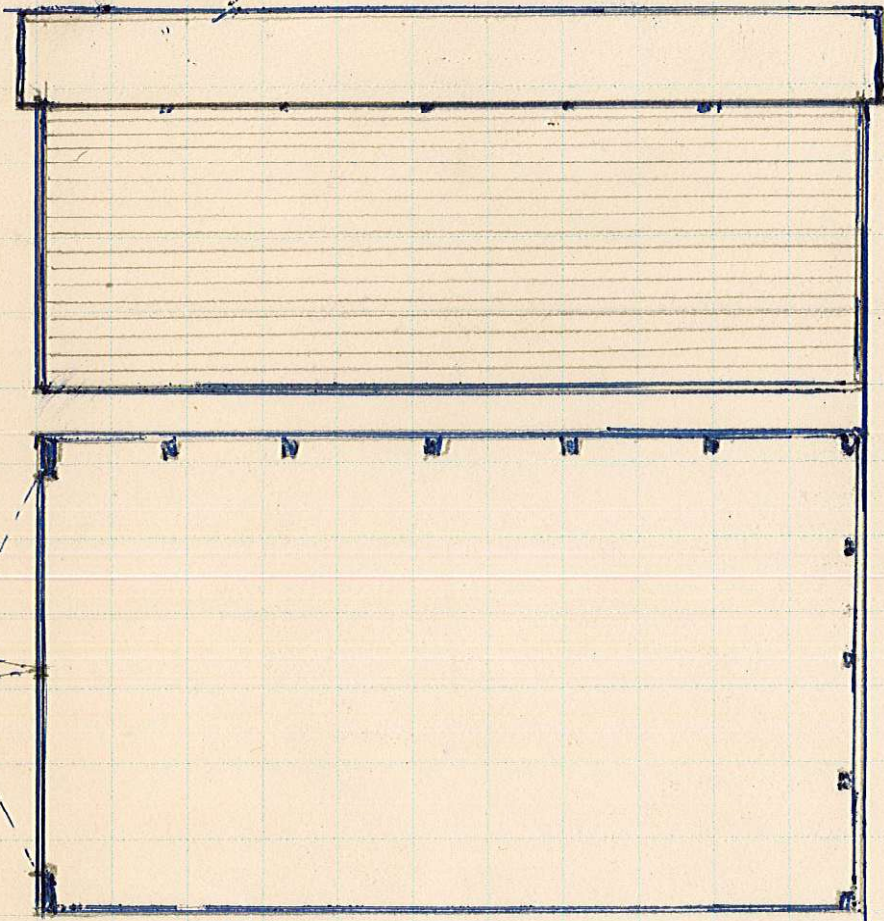

Garage

Lockpanel



Dannemora kommunalkontor  
Ink 3 AUG 1966

Dnr .....  
Tierp den 2.8.1966

44/66

Till  
Byggnadsnämnden för  
Dannemora kommun  
Kommunalkontoret  
Österbybruk

Då Österbybruk stationshus och godsmagasin äro i behov av utvändig målning anhålles om edert förslag till färgsättning av ovannämnda byggnader.

Edert yttrande emotses under adress, Statens Järnvägar  
Banunderhållsområdeschefen Tierp

Högaktningsfullt

  
.....  
/Hugo Forsberg/



STATENS JÄRNVÄGAR  
Gävle bandistrikt  
Distriktsexpeditionen

Datum  
1973-05-09

73/73  
Vår beteckning  
70-1374/72

Dannemora Kommun  
740 63 ÖSTERBYBRUK

Dannemora kommunalkontor  
Ink 11 MAJ 1973  
Dnr .....

Ert datum

Er beteckning/handläggare

Vår handläggare/tfn anknytning

Ing Nilsson/2249  
IÖ

Dannemora. Cisternanläggning

Härigenom meddelas att 2 st cisterner om vardera 20 m<sup>3</sup>  
är slopade, rengjorda och fyllda med sand.

./.

Situationsplan bifogas.

Högaktningsfullt

*Ing Nilsson*

Bil: 1 st situationsplan

Postadress

803 55 GÄVLE

Gatuadress


Nygatan 41

Telefon


026-12 98 80

VED HÄR SLOPATS

ATIONSHUS

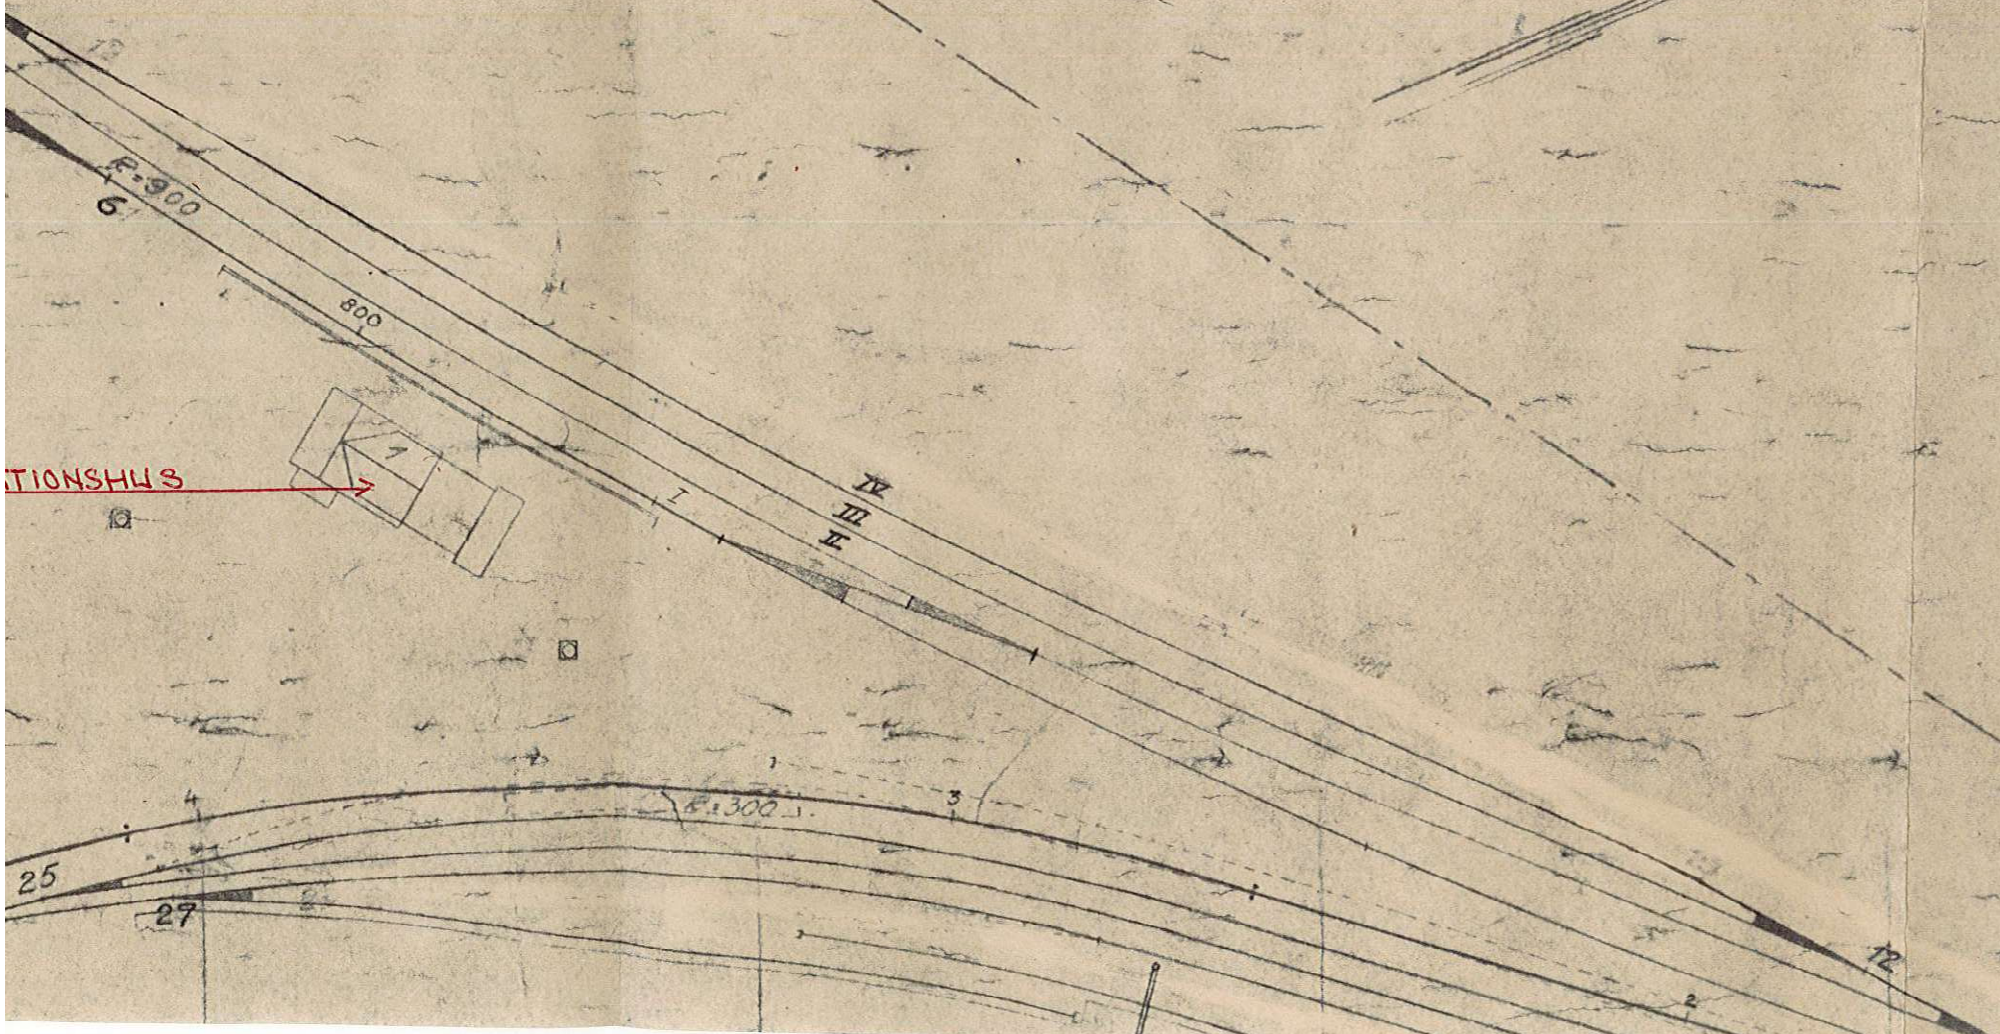

26.65	26.65	26.80	25.95	25.95	26.30	26.30	26.10	26.10
120	170	175	100	107	100	167	220	
3	H	2	3.5	H	3.5	H	H	
7	8	9	0	1	2	3	4	5

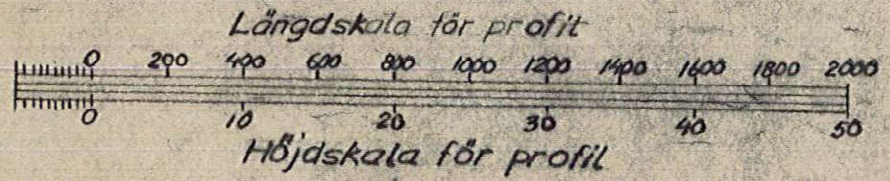


Järnspår 8.49 (9.00)m  
 8.70 (9.00)m  
 Danneborgråd

Km. 8+807 från Örbyhus

DEL AV DANNEBORA BANGÅRDSPLAN

ESSA GISTERNEZ HAR SLOPATS

ANNEMORA STATIONSHUS

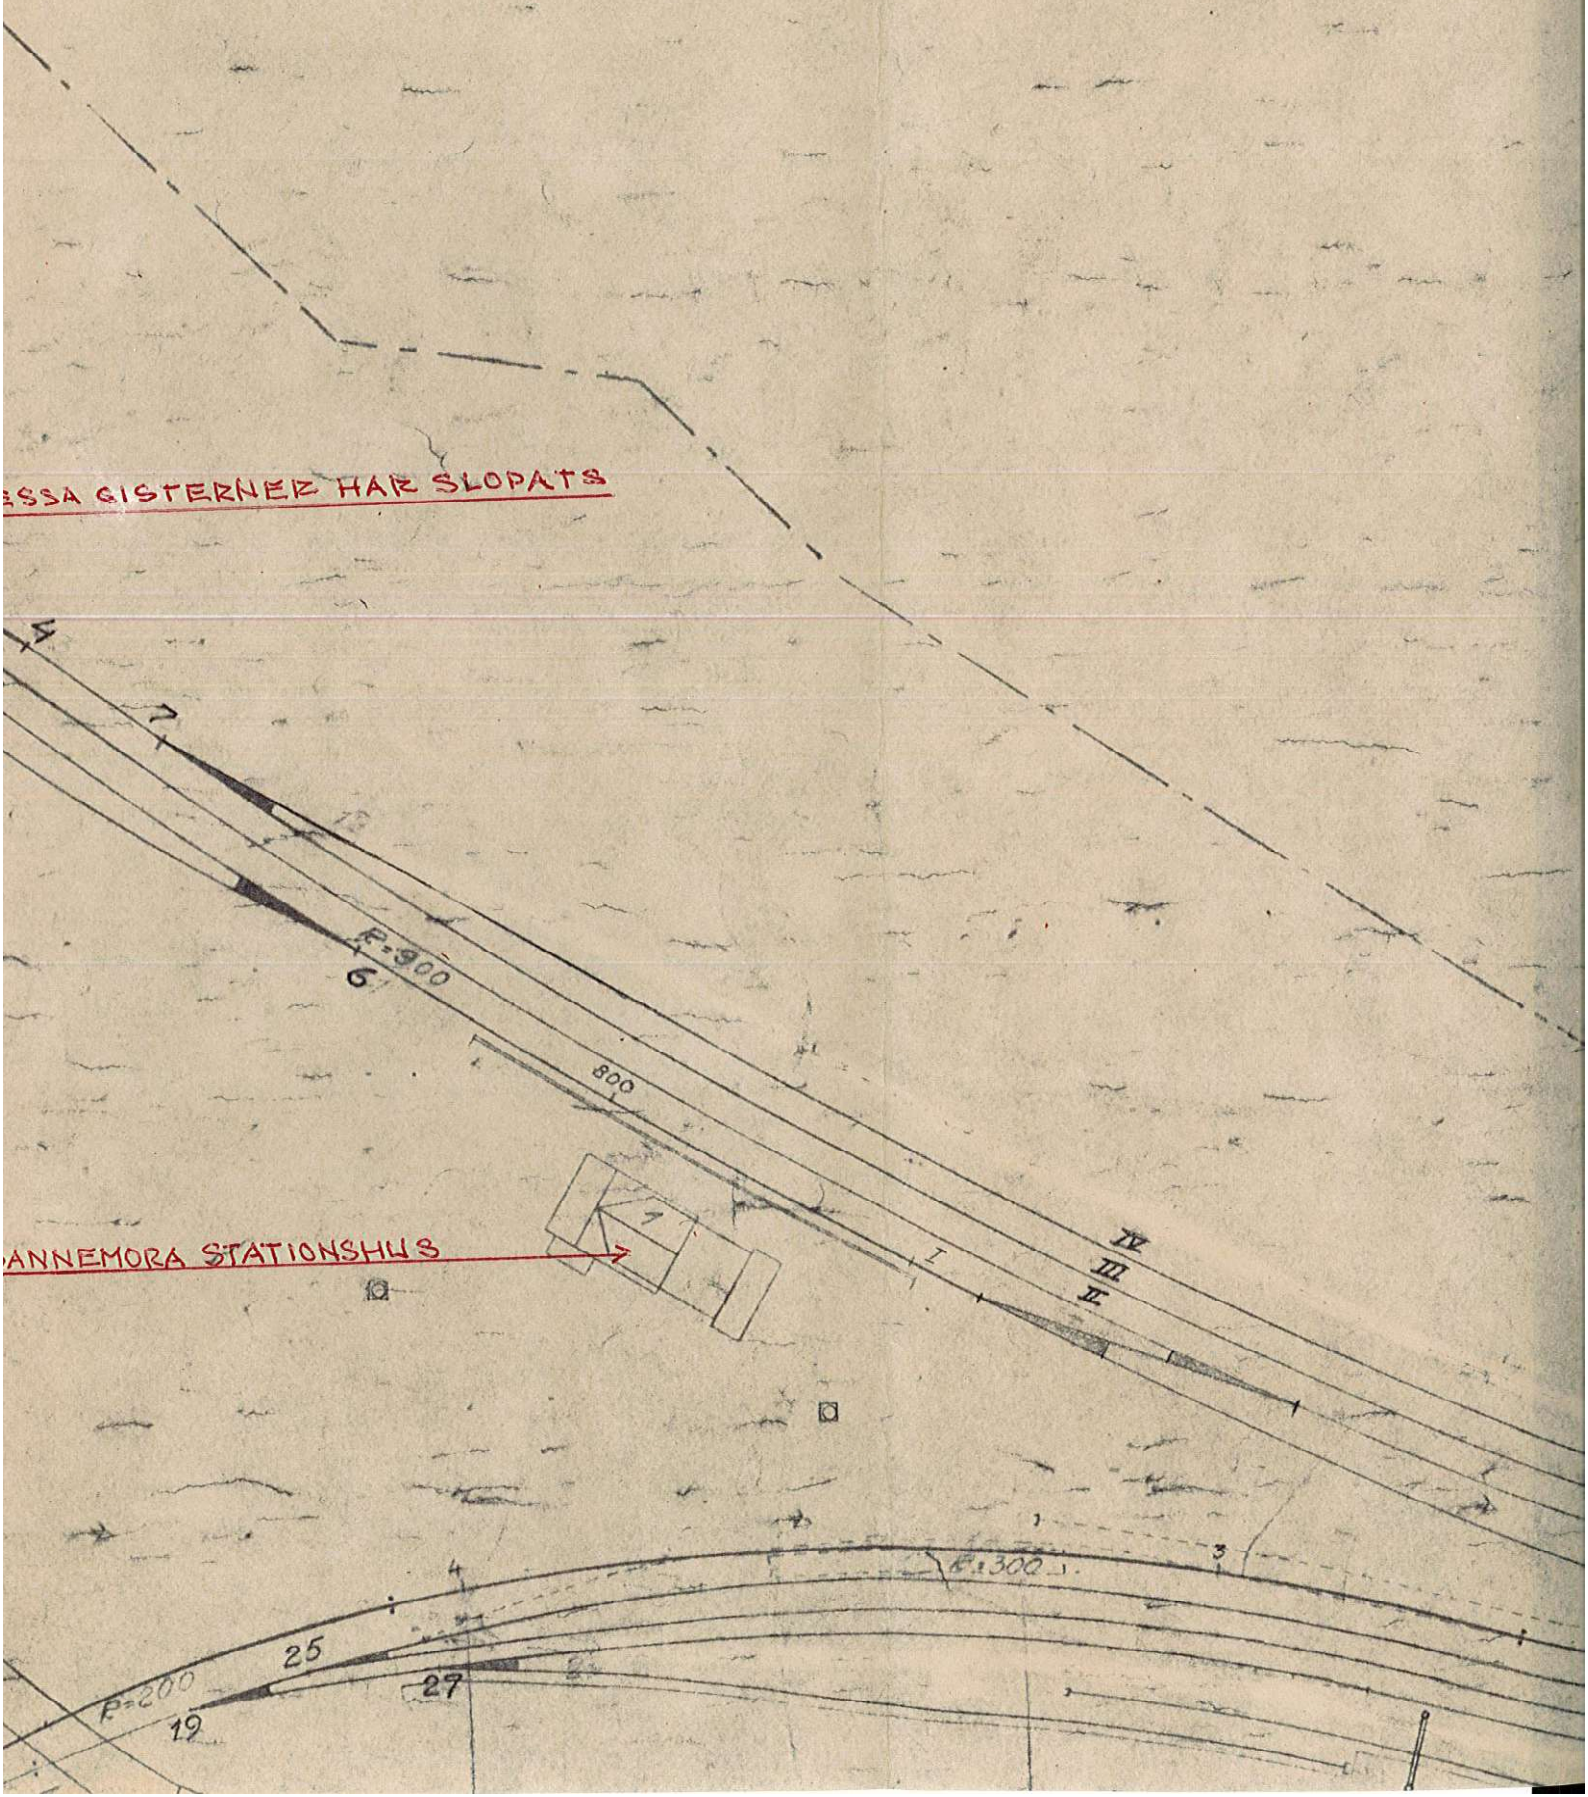



Östhammars Sotningsdistrikt AB

Fack 72, 742 21 Östhammar  
Telefon: 0173-12870, fax 12874

BESIKTNINGSPROTOKOLL

Utskrivningsdatum	080425	Protokolisnummer	08-BP86
Folionr	101095500		08-0609
Agare (namn och postadress)			

NILSSON KJELL  
SKYTTBACKEN 244  
748 31 ÖSTERBYBRUK

ÖSTHAMMARS KOMMUN BYGGNADSNÄMNDEN	
2008-05-06	
Dnr:	Dpl.

Fastighet mm

Beteckning (kvarter, tomtnummer etc)	ÖSTERBYBRUK 5:1	Adress	SKYTTBACKEN 244
Beskrivning (bostadshus, kontor etc)	BOSTAD	Besiktningen avser	<input type="checkbox"/> nybyggnad <input checked="" type="checkbox"/> ändring <input type="checkbox"/>
Byggfirma/kvalitetsansvarig			

Tätetsprovning/besiktning rökkanal, avgaskanal, ventilation

Provnigen utförd (avslutad) den	080425	Provnigen omfattar	Rökkanal till: BRASKASSETTEN
Rök eller os i till den undersökta kanalen angränsande utrymmen	<input type="checkbox"/> förmärktes <input checked="" type="checkbox"/> förmärktes ej	Skorstenens material	TEGEL/SLANG
Angränsande kanaler	<input checked="" type="checkbox"/> finns <input type="checkbox"/> finns ej	Skorstenshöjd, meter	5-6 M
Röktrycksprovningen enligt byggvägledning 6, BBR 5:435	<input type="checkbox"/>	Skiljeväggarna till angränsande kanaler visade sig	<input checked="" type="checkbox"/> äga normal täthet <input type="checkbox"/> ej äga normal täthet
Besiktningens datum	080425	Kontrollmetod	OKULÄR
Takskyddsanordningar	<input checked="" type="checkbox"/> utan erinran <input type="checkbox"/> med erinran	Var bjälklag besiktningsbart?	<input checked="" type="checkbox"/> Ja <input type="checkbox"/> Nej

Utlåtande

Protokollet avser kontroll av befintlig murad skorsten som flexibel slang monteras samt tillhörande braskassetten utan anmärkning.

Samt nyinstallerad pelletskamin KMP som är monterad på befintlig murad skorsten med flexibel slang utan anmärkning.

Läs eldningsinstruktionerna före eldning.

Protokoll översänt till

byggnadsnämnd  fastighetsägare  kvalitetsansvarig

Eldstäder  rök-  avgas-  im-  vent.-kanaler har undersökts  utan erinran  med erinran enl. ovan

*Roger Wendin*  
Roger Wendin  
Tf. skorstensfejarmästare

Roger Wendin