

Ärende

Avstyckning från Kopparp 1:4

Kommun

Ödeshög

län

Östergötland

Registerområde

Ödeshög

Registreringsbevis

Registreringsdatum

1990-11-09

För fastighetsregistermyndigheten

Förrättningslantmätare

Bertil Persson

Bertil Persson

Fastighet, område mm

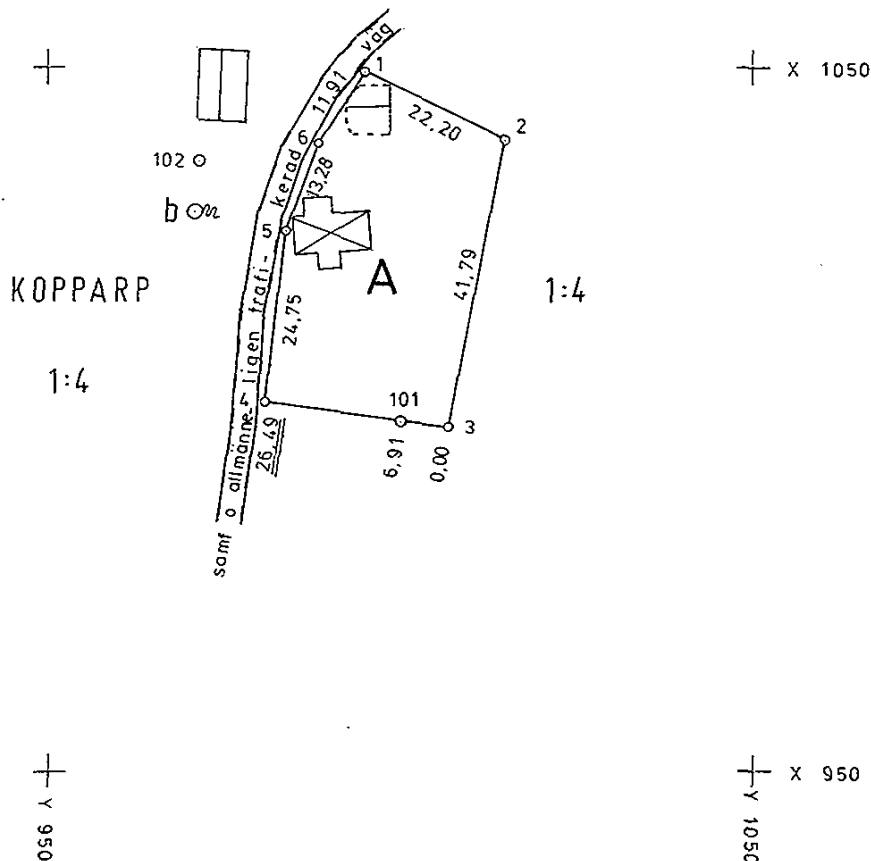
Fig

Area hektar, m²
delarea± ändring/
summa

Ägare, uppgifter till lokal skattemyndighet och andra anmärkningar

FASTIGHETSÄTTSLIG BESKRIVNING,
aktbil BE1.TEKNISK BESKRIVNING,
aktbil BE2.Nyttillkommen gräns:
1-2-3-4-5-6-1.

Lotten A = RNr Kopparp 1:10

Framställd genom
nymätning

Skala

1:1000

Mätklass

Koordinatsystem

lokalt

För det tekniska innehållet svarar

Reg karta, lägesangivning

074 85:74

Beteckningsstandard

TFA 4.6B:2

Mätning

RR

Beräkning

RR

Kortering

RR

Ritt redigering

BA

0509-90/24

FASTIGHETSBILDNINGSMYNDIGHETEN
FBM ÖSTERGÖTLAND

TEKNISK BESKRIVNING

AKTBIL BE 2
DNR E1M 90165
1

900710

AVSTYCKNING FRÅN KOPPARP 1:4
ÖDESHÖGS REGISTEROMRÅDE
ÖDESHÖGS KOMMUN

Koordinatförteckning (Lokalt)

	PUNKT NR	X	Y	MARK
KOPPARP POL	101	1000.00	1000.00	RB
	102	1036.87	971.40	RS
KOPPARP GRA	1	1049.52	994.90	RM
	2	1040.09	1015.00	RM
	3	999.10	1006.85	RB
	4	1002.54	980.58	RM
	5	1027.07	983.82	RM
	6	1039.53	988.42	RM

RM = RÖR I MARK

RB = RÖR I BERG

RS = RÖR I STEN

I tjänsten


ROLF RÖDIN