

Karta

2005-06-02

Ärende

Avstyckning från Norra Nånö 4:10 och fastighetsreglering berörande Norra Nånö 3:24 och 4:10

Norrtälje kommun

Anna Rieem

Anna Rieem

Förrättningslantmätare

Registreringsdatum: 2005-07-12/AR


Aktbilaga KA

Ärendenr: AB043454

Fastighetsrättslig beskrivning, aktbilaga BE.

Nya fastigheter: Norra Nånö 4:12 och 4:13

Nya gränser: 8-13-12,9-12,11-12

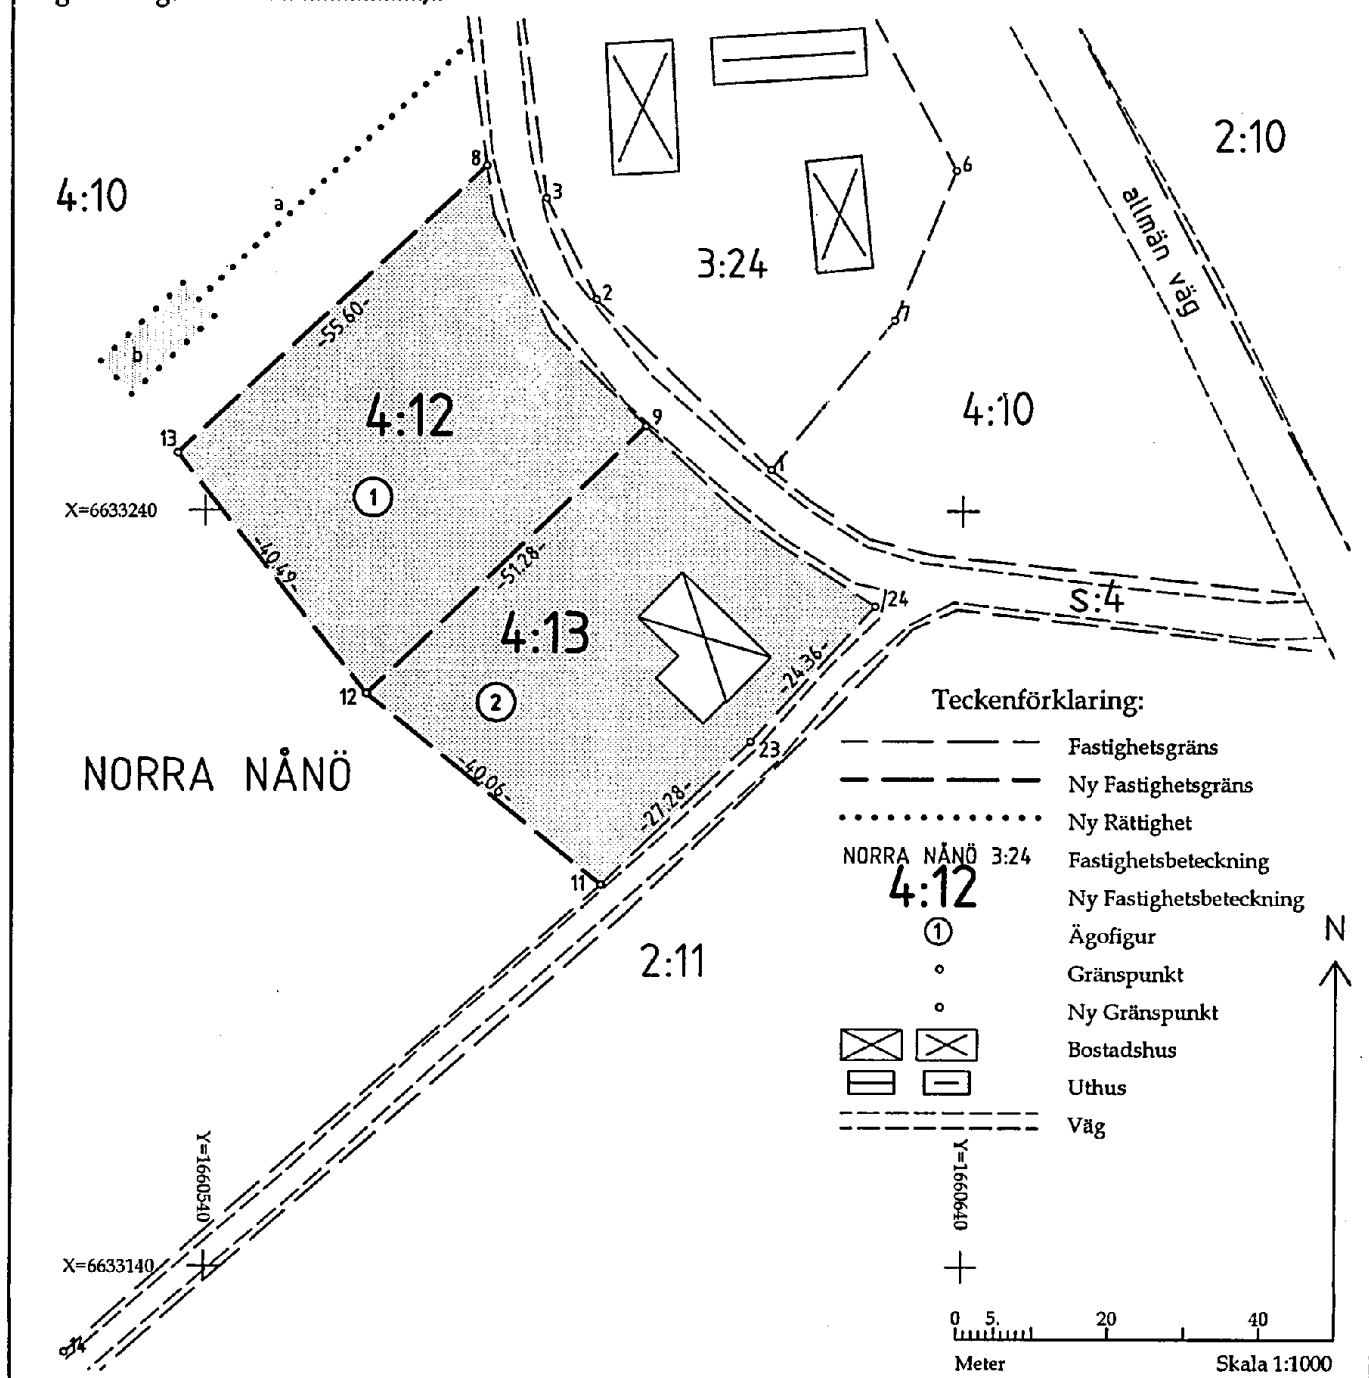

Teknisk beskrivning

2005-06-01

Ärendenummer

AB043454

Förrättningslantmätare

Anna Rieem

Ärende **Avstyckning från Norra Nånö 4:10 och fastighetsreglering berörande Norra Nånö 3:24 och 4:10**

Norrtälje kommun

Stockholms län

Koordinatsystem **Koordinatförteckning i system RT 90 2.5 GON V 0:-15**

Koordinatkvalitet **Inre 25 mm, Yttre 50 mm**

Punktnummer	X	Y	Markering
1	6633245.44	1660614.59	Rör i mark
2	6633267.85	1660591.55	Stenstolpe
3	6633281.26	1660584.88	Stenstolpe
6	6633284.96	1660639.00	Rör i mark
7	6633265.13	1660630.85	Rör i mark
8	6633285.56	1660577.00	Rör i mark, ny
9	6633251.20	1660598.12	Rör i mark, ny
11	6633190.42	1660592.30	Rör i mark, ny
12	6633215.65	1660561.18	Rör i mark, ny
13	6633247.63	1660536.35	Rör i mark, ny
14	6633128.57	1660521.56	Råsten
23	6633209.34	1660611.95	Omarkerad
24	6633227.35	1660628.35	Omarkerad

Framställd genom **Nymätning och kopiering från registerkarta**

Registerkarta **11962**