
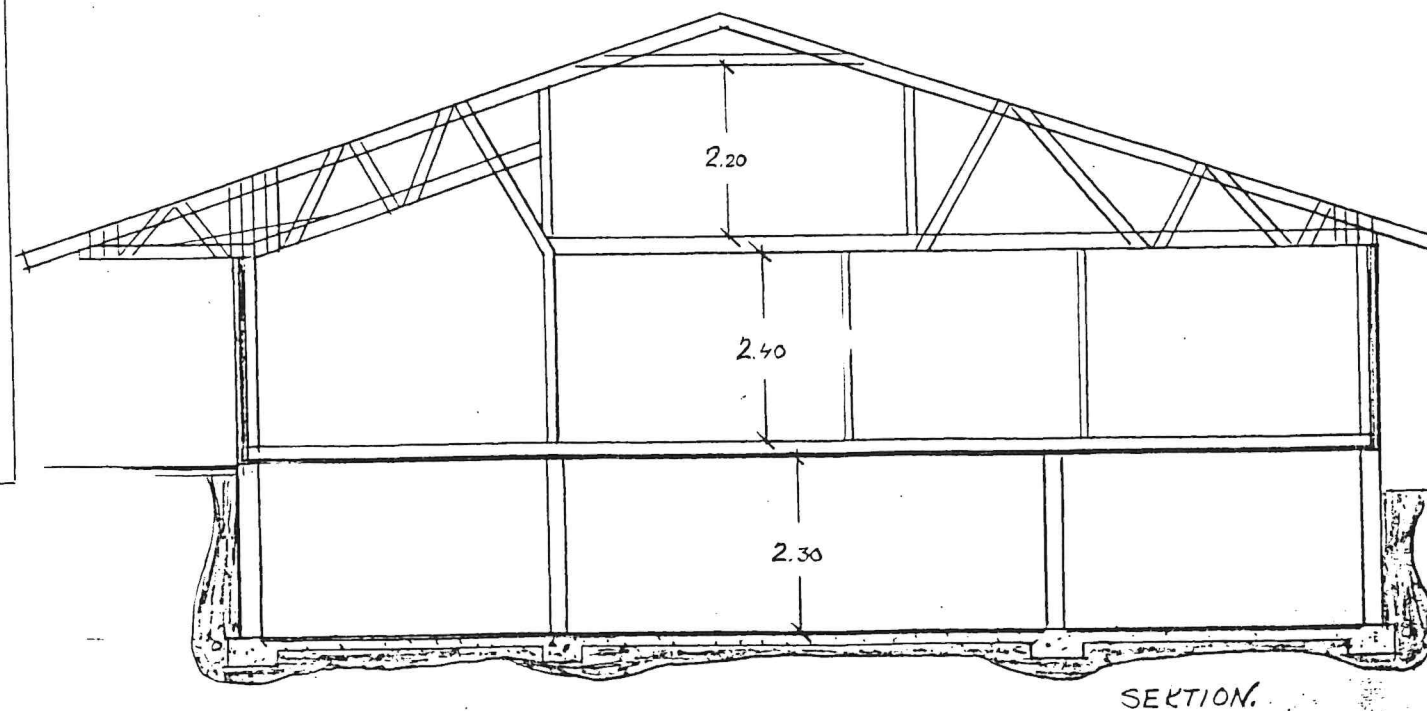
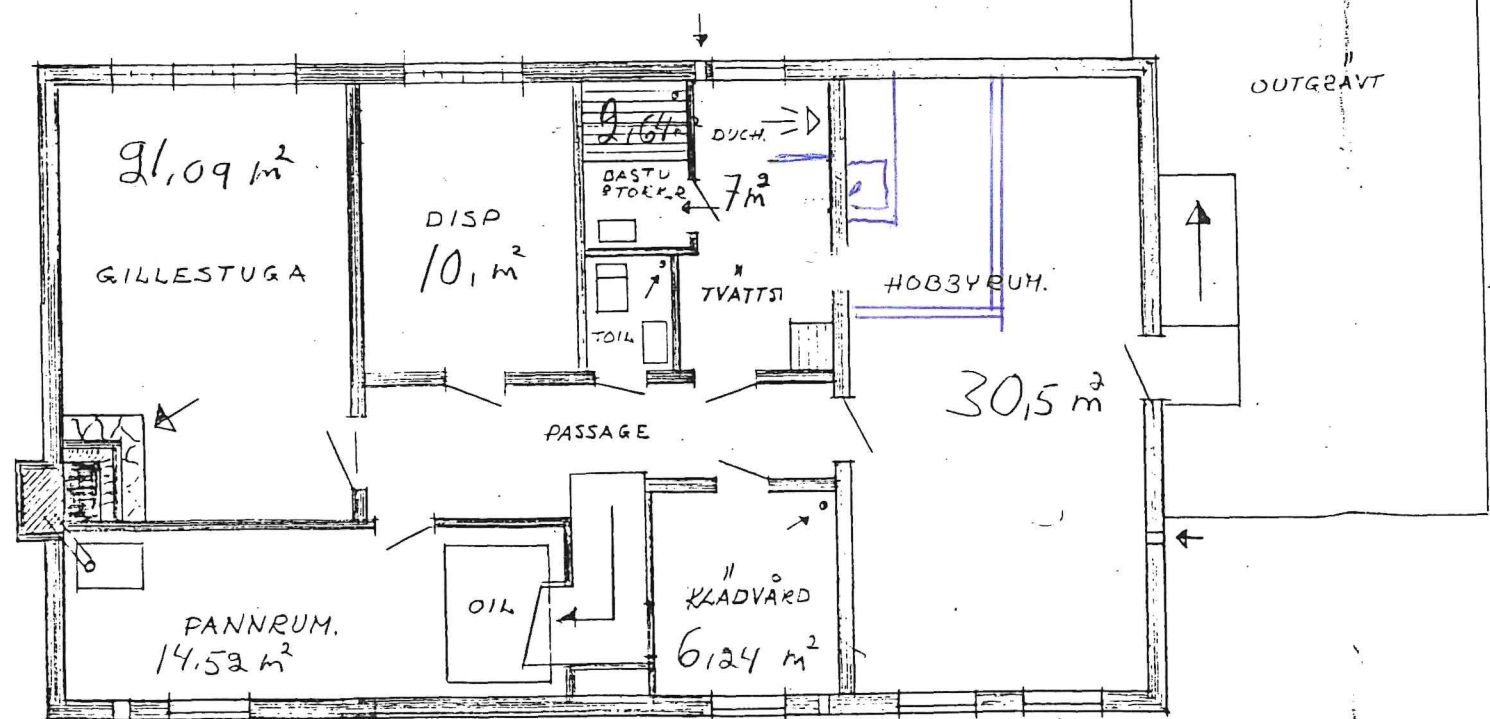
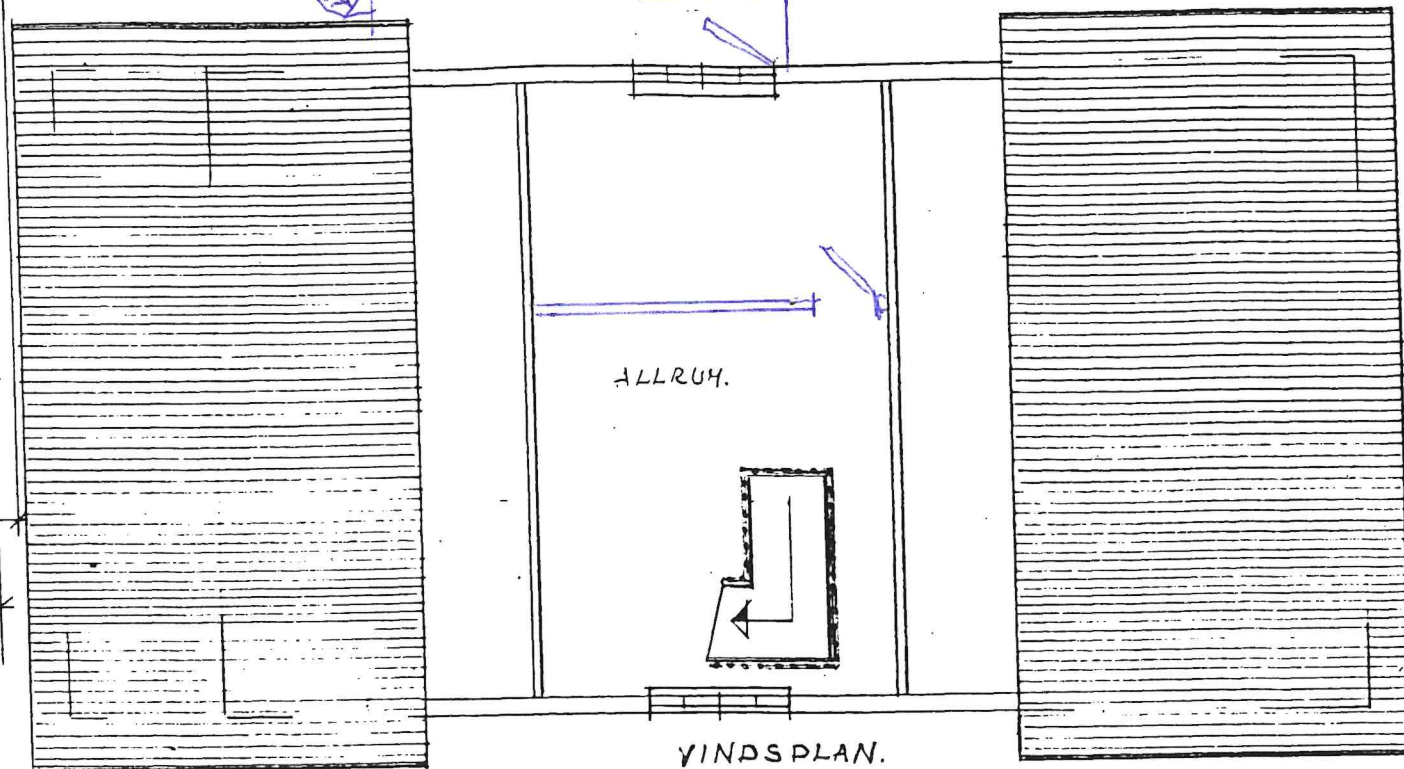


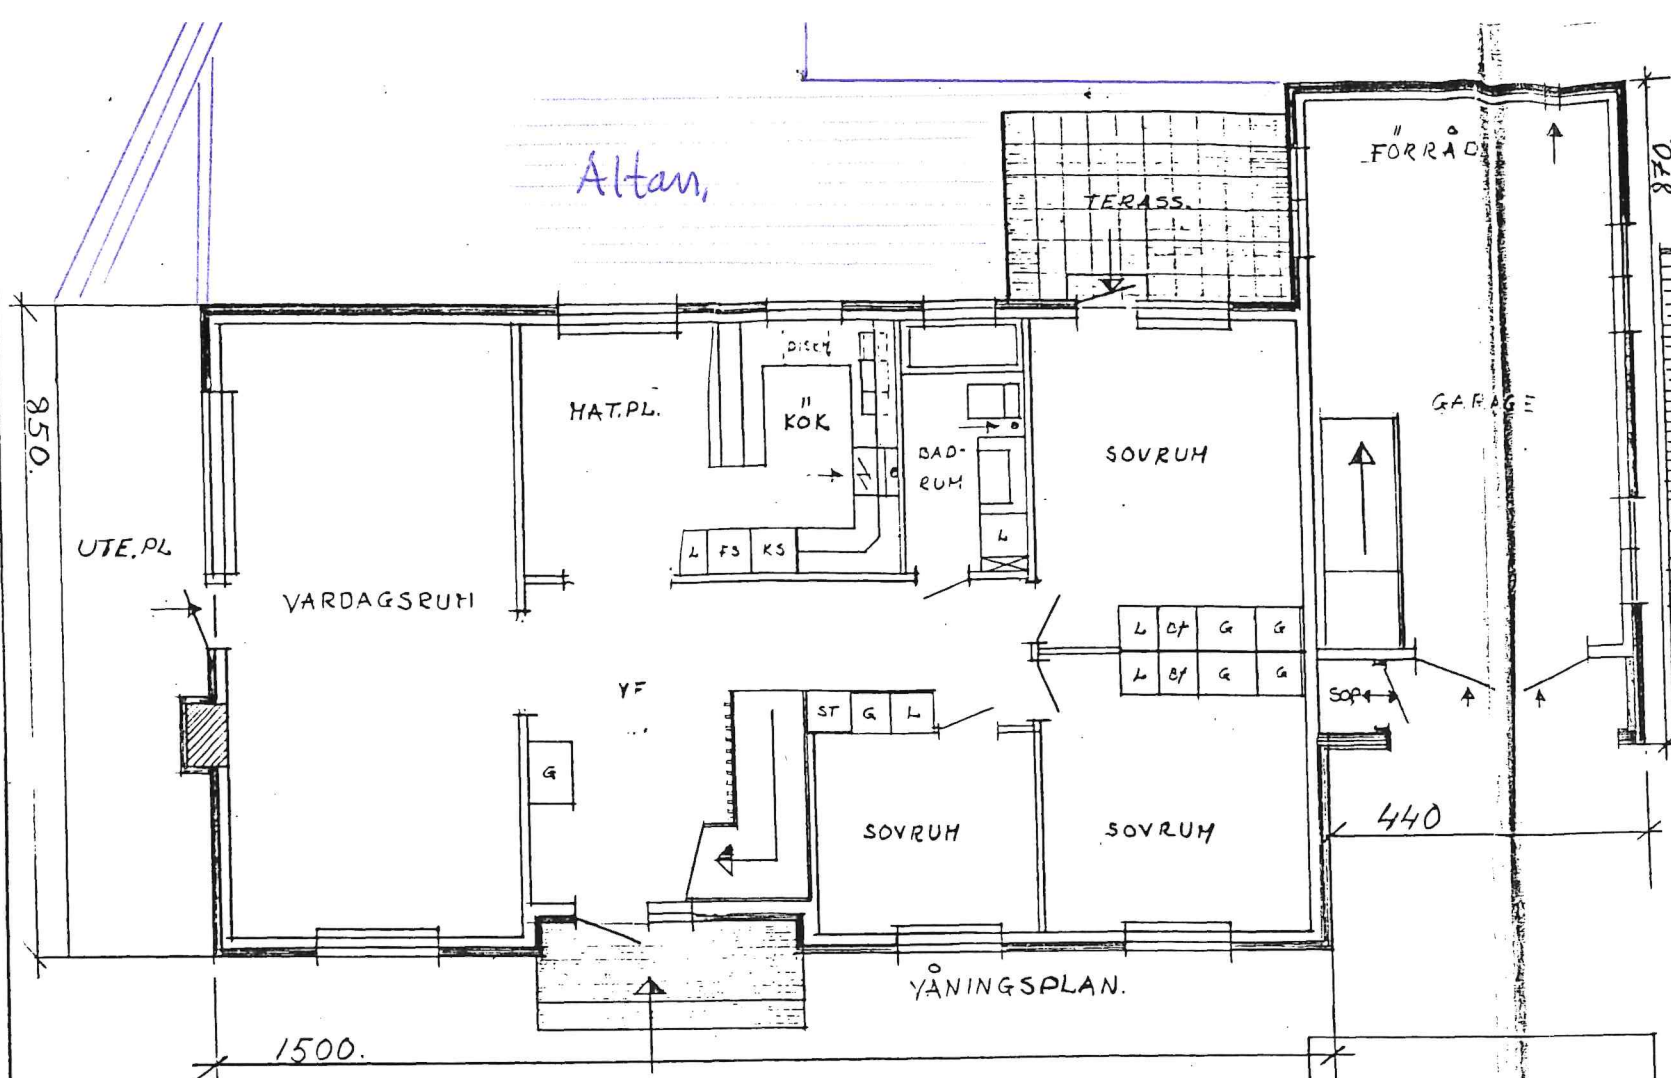

Reproduktion utförd på translar.
Metod och material godkända av Statens
provningsanstalt för arkivritningar till be-
stämdehus med högst två våningar eller
annan mindre byggnad, betyg
BOKSKOPIA A-B.

300 ej underskrifts utskrift

ytterväggar
110 m²

BOSTADSHUS I ÖVERLIDA
SVENJTUNGA KOMMUN
AVSTÅ LIDA ÖVRE 249
FÖR KARRER LARS ERIKSSON.
SKALA 1:100

BYGGNADSFIRM. TAGE R SVENSSON
51060 ÖVERLIDA.
TEL 0325/34032 32397.
" ÖVERLIDA APR 1974